

# Commissie tot vaststelling der minimum uitwatering.

Aan den Heer Principal Surveyor  
to Lloyd's Register, Rotterdam.

Volgens nevensgaand certificaat N<sup>o</sup>. 4844 d.d. 6 Febr. 1929 bestemd  
voor het S.S. *Parusum*  
moet het uitwateringsmerk worden aangebracht aan beide zijden van het schip,  
overeenkomstig het hieronder aangegeven diagram.


Bedoeld certificaat kan door U aan den betrokken persoon overhandigd  
worden nadat het uitwateringsmerk behoorlijk is aangebracht, waarvan bericht  
bij ons wordt ingewacht.

'S GRAVENHAGE, 6 Febr. 1929.

De Secretaris.

*van der*

De Voorzitter.  
Ondervoorzitter.

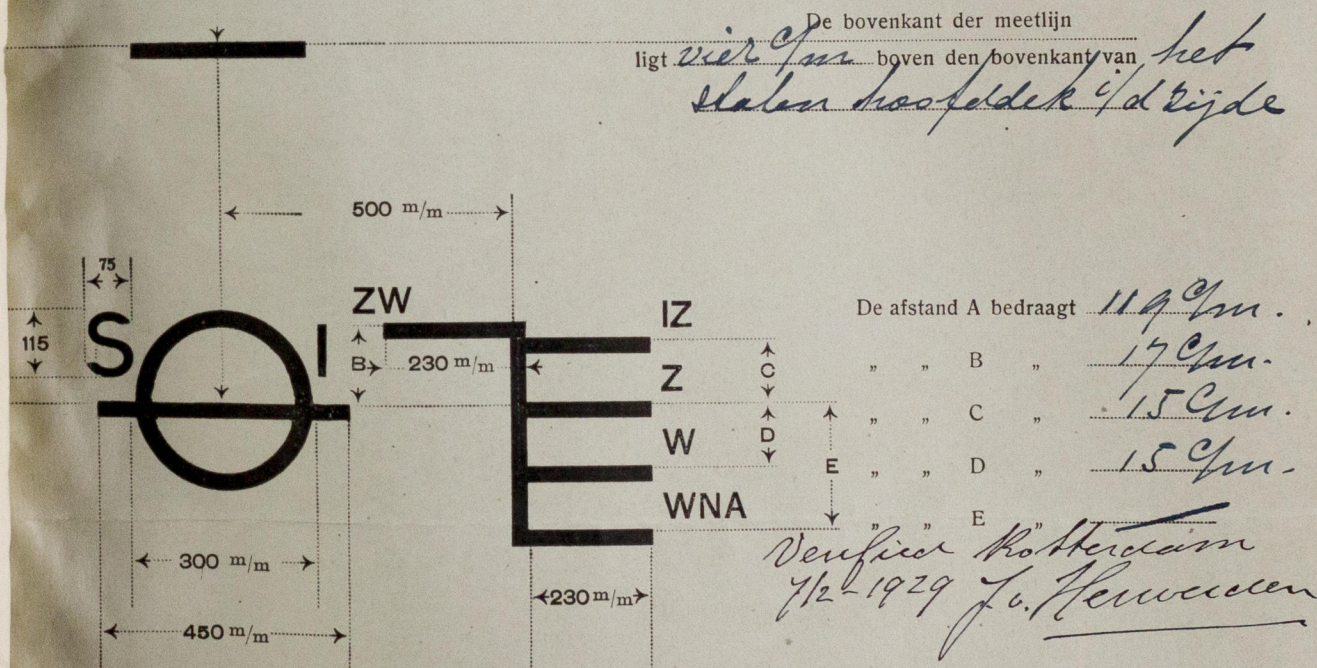

Alle lijnen moeten eene dikte hebben van 25 m/m, in houten schepen worden uitgestoken en in  
stalen platen door ingeslagen putjes worden aangegeven.

Alle metingen geschieden van den bovenkant dier lijnen, en het middelpunt van den  
cirkel is gelegen in den bovenkant der betreffende lijn.

De letters S.I. worden slechts dan geplaatst als het uitwateringsmerk wordt  
aangebracht door de Scheepvaart Inspectie. Deze letters worden vervangen door:

- L. R. indien het merk door Lloyd's Register wordt geplaatst.
- B. V. " " " " Bureau Veritas " "
- G. L. " " " " Germanischer Lloyd, " "
- B. C. " " " " British Corporation, " "



Lloyd's Register  
Foundation

W396-0187

W396-0191