

Commissie tot vaststelling der minimum uitwatering.

Aan Lloyds Register.

Rotterdam.

Volgens nevensgaand certificaat N^o. 697 d.d. 25 Maart 1911 bestemd voor het S. S. Noord-Holland.

moet het uitwateringsmerk worden aangebracht aan beide zijden van het schip, overeenkomstig het hieronder aangegeven diagram.

Bedoeld certificaat kan door U aan den betrokken persoon overhandigd worden nadat het uitwateringsmerk behoorlijk is aangebracht, waarvan bericht bij ons wordt ingewacht.

ROTTERDAM 25 Maart 1911.
AMSTERDAM

De Secretaris,


A. H. Clippa

De Commissie,

M. de Meester

De bovenkant der meetlijn ligt 3 cm. boven den bovenkant van

het stalen dek
de zijde.

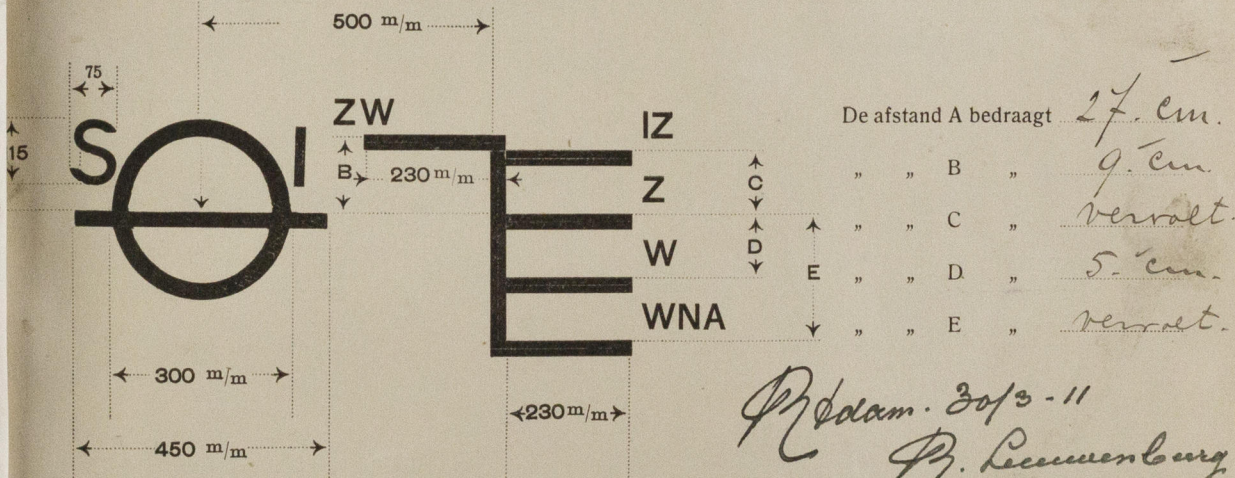

Alle lijnen moeten eene dikte hebben van 25 m/m, in houten schepen worden uitgestoken en in stalen platen door ingeslagen putjes worden aangegeven.

Alle metingen geschieden van den bovenkant der lijnen, en het middelpunt van den cirkel is gelegen in den bovenkant der betreffende lijn.

De letters S. I. worden slechts dan geplaatst als het uitwateringsmerk wordt aangebracht door de Scheepvaart Inspectie. Deze letters worden vervangen door:

L. R. indien het merk door Lloyd's Register wordt geplaatst.

B. V. " " " " Bureau Veritas " "

G. L. " " " " Germanischer Lloyd " "

B. C. " " " " British Corporation " "



© 2020

Lloyd's Register
Foundation

W428-0095

W428-0099

RECEIVED 3 apr