

# STOOMKETELS № 930 - 932

SCHAAL 1 op 12.

ALLES SIEMENS MARTIN ZACHT STAAL

GECONSTRUEERD VOLGENS BRIT. LLOYD REGELS.

STOOMDRUK 200 L. B. S. = 14. K.G. PER C.M<sup>2</sup>

VERW. OPPERVLAK PER KETEL


PIJPEN UITW. .... 1510

VLAMKASTEN ..... 195




VOURGANGEN ..... 101

TOTAAL 1806

ROOSTER OPP. VLAK 44

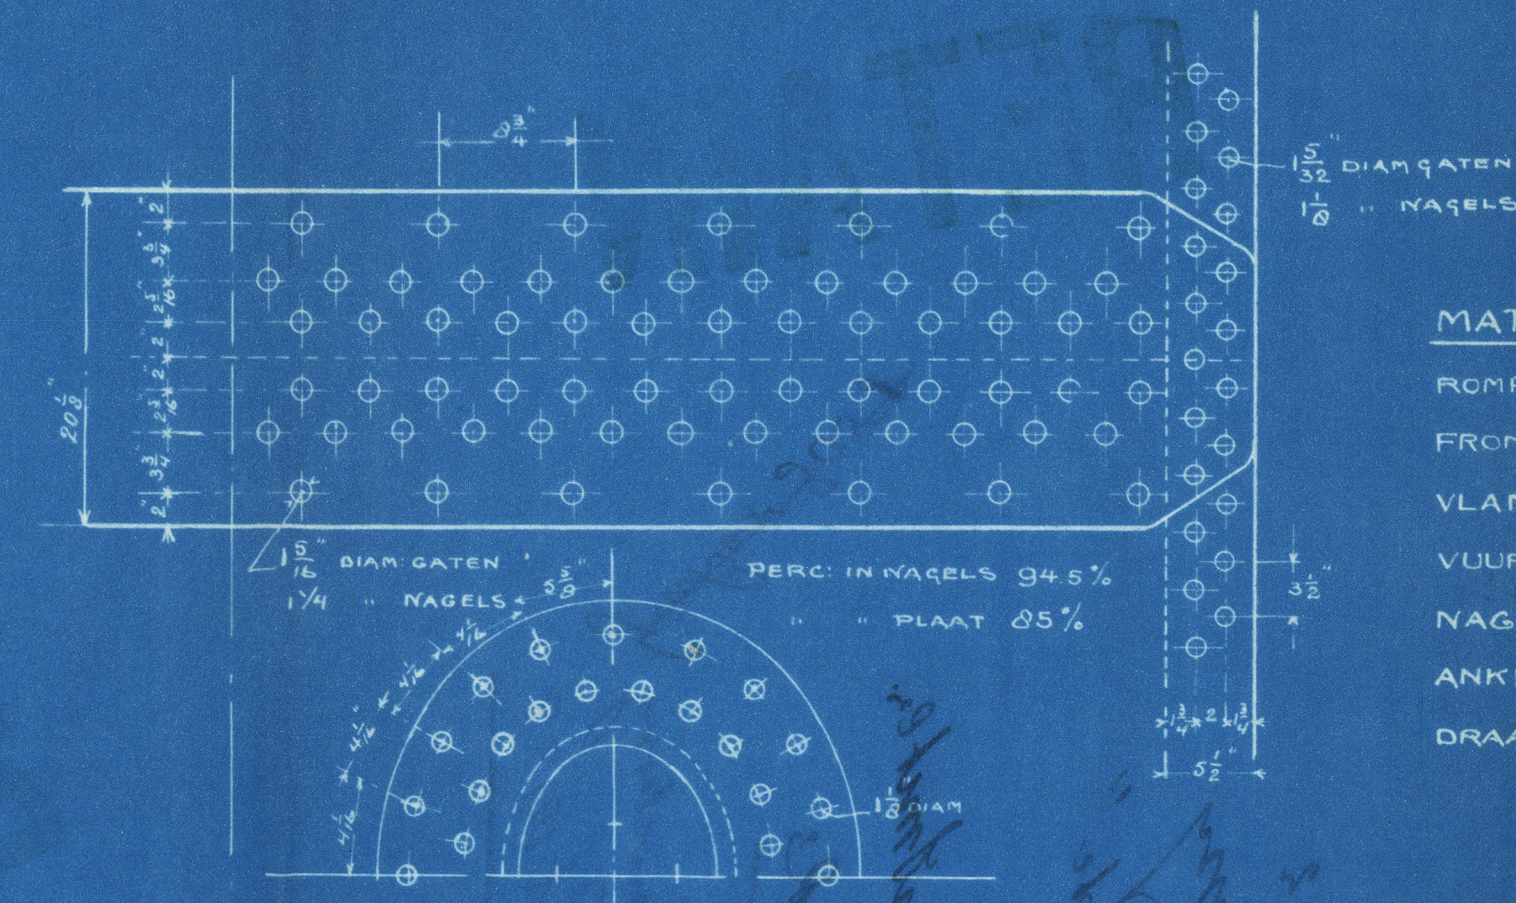

| MATERIAAL TREKSTERKTE |             |
|-----------------------|-------------|
| ROMP EN STRIPPEN      | 28 - 32 TON |
| FRONTEN               | 26 - 30     |
| VLAMKAST PLATEN       | 26 - 30     |
| VOURGANGEN            | 26 - 30     |
| NAGELS                | 24          |
| ANKERSTEUNEN          | 28 - 32     |
| DRAADSTEUNEN          | 26 - 30     |

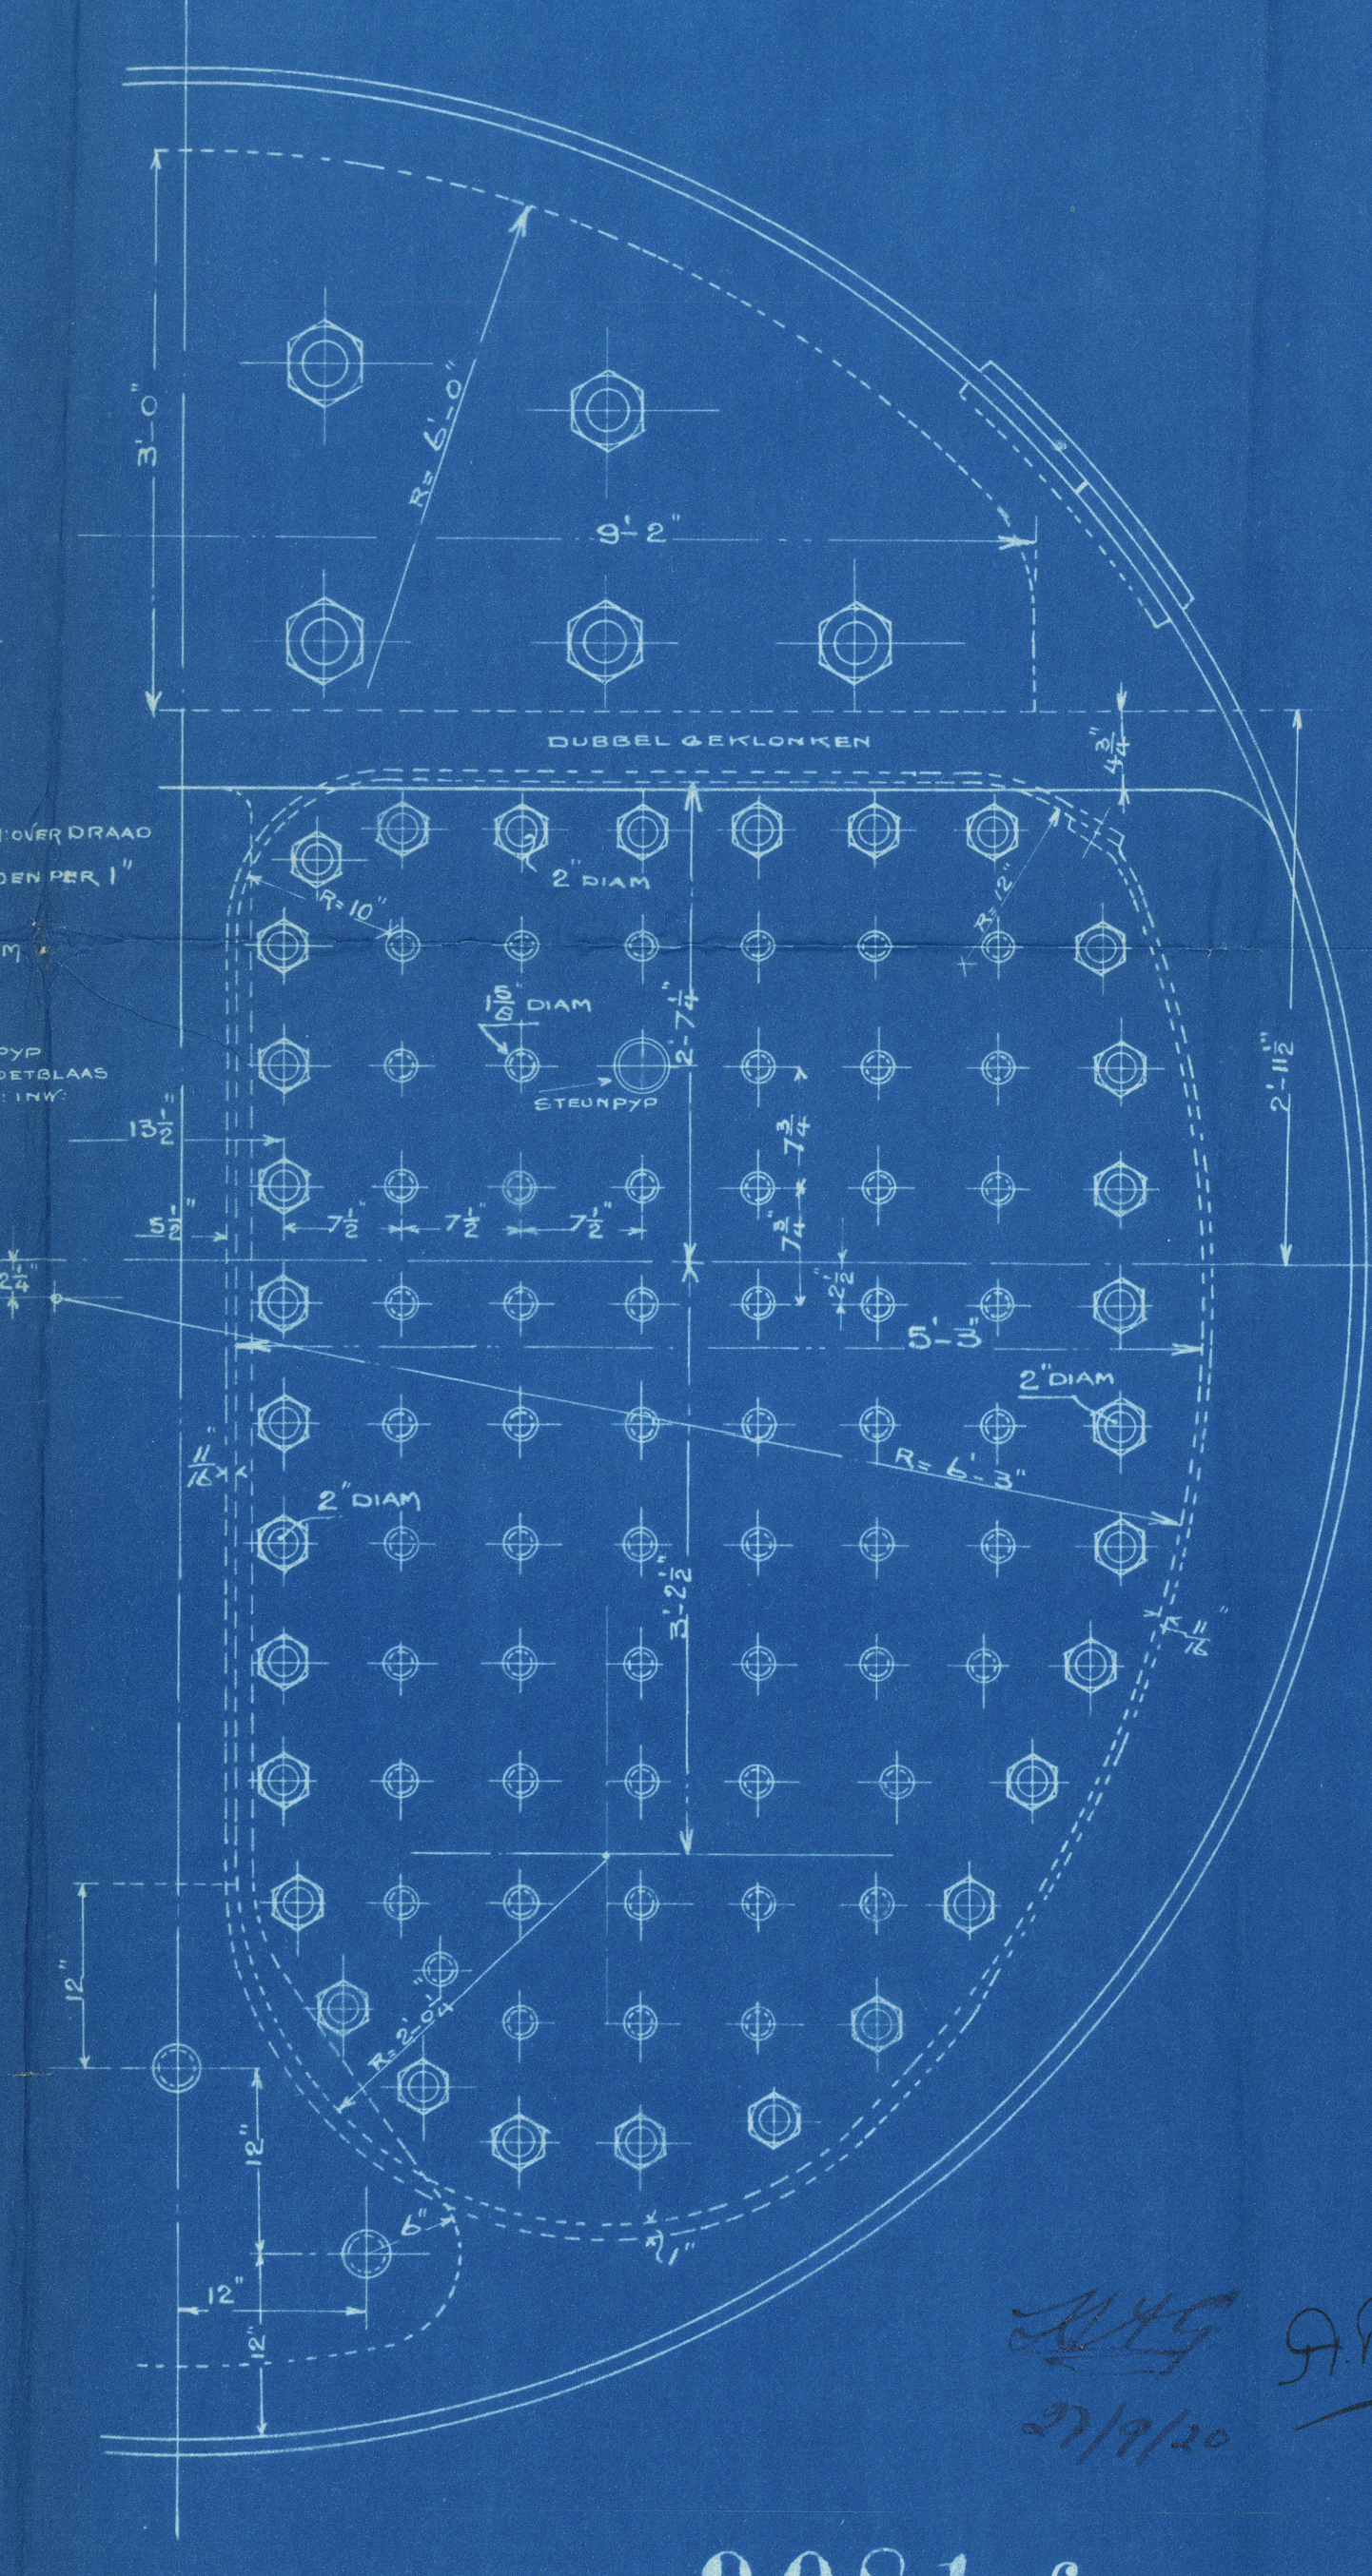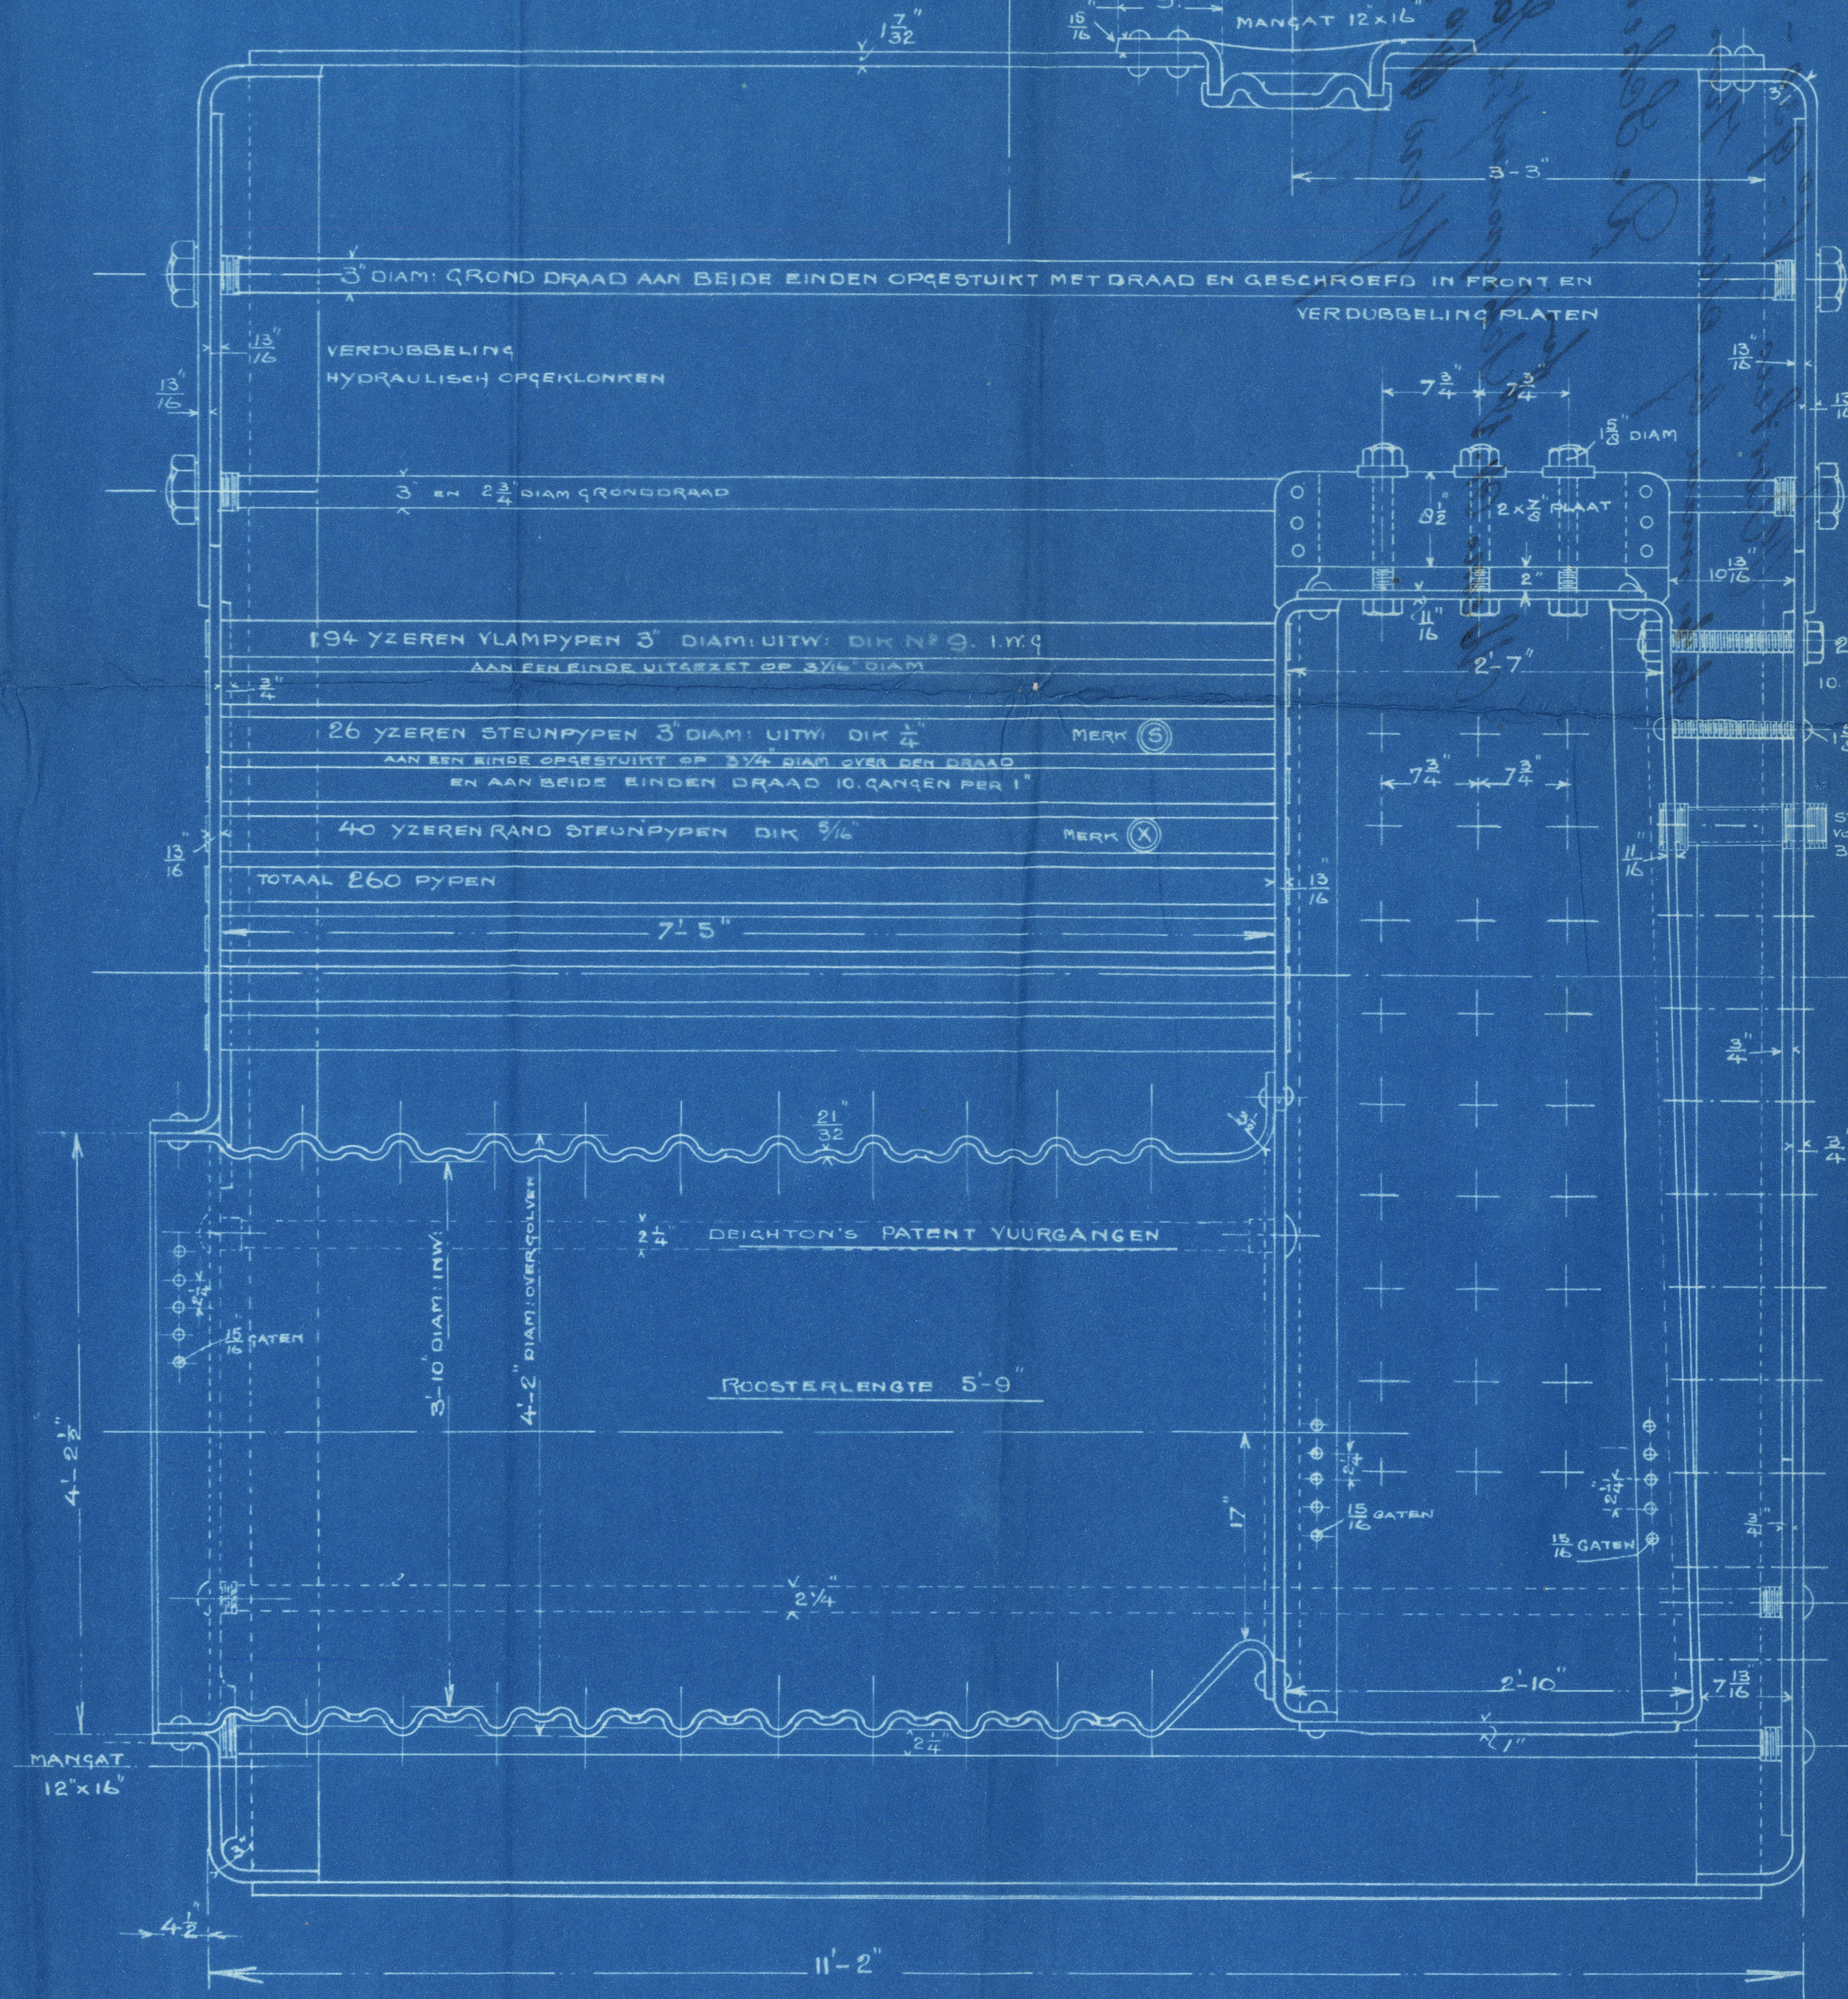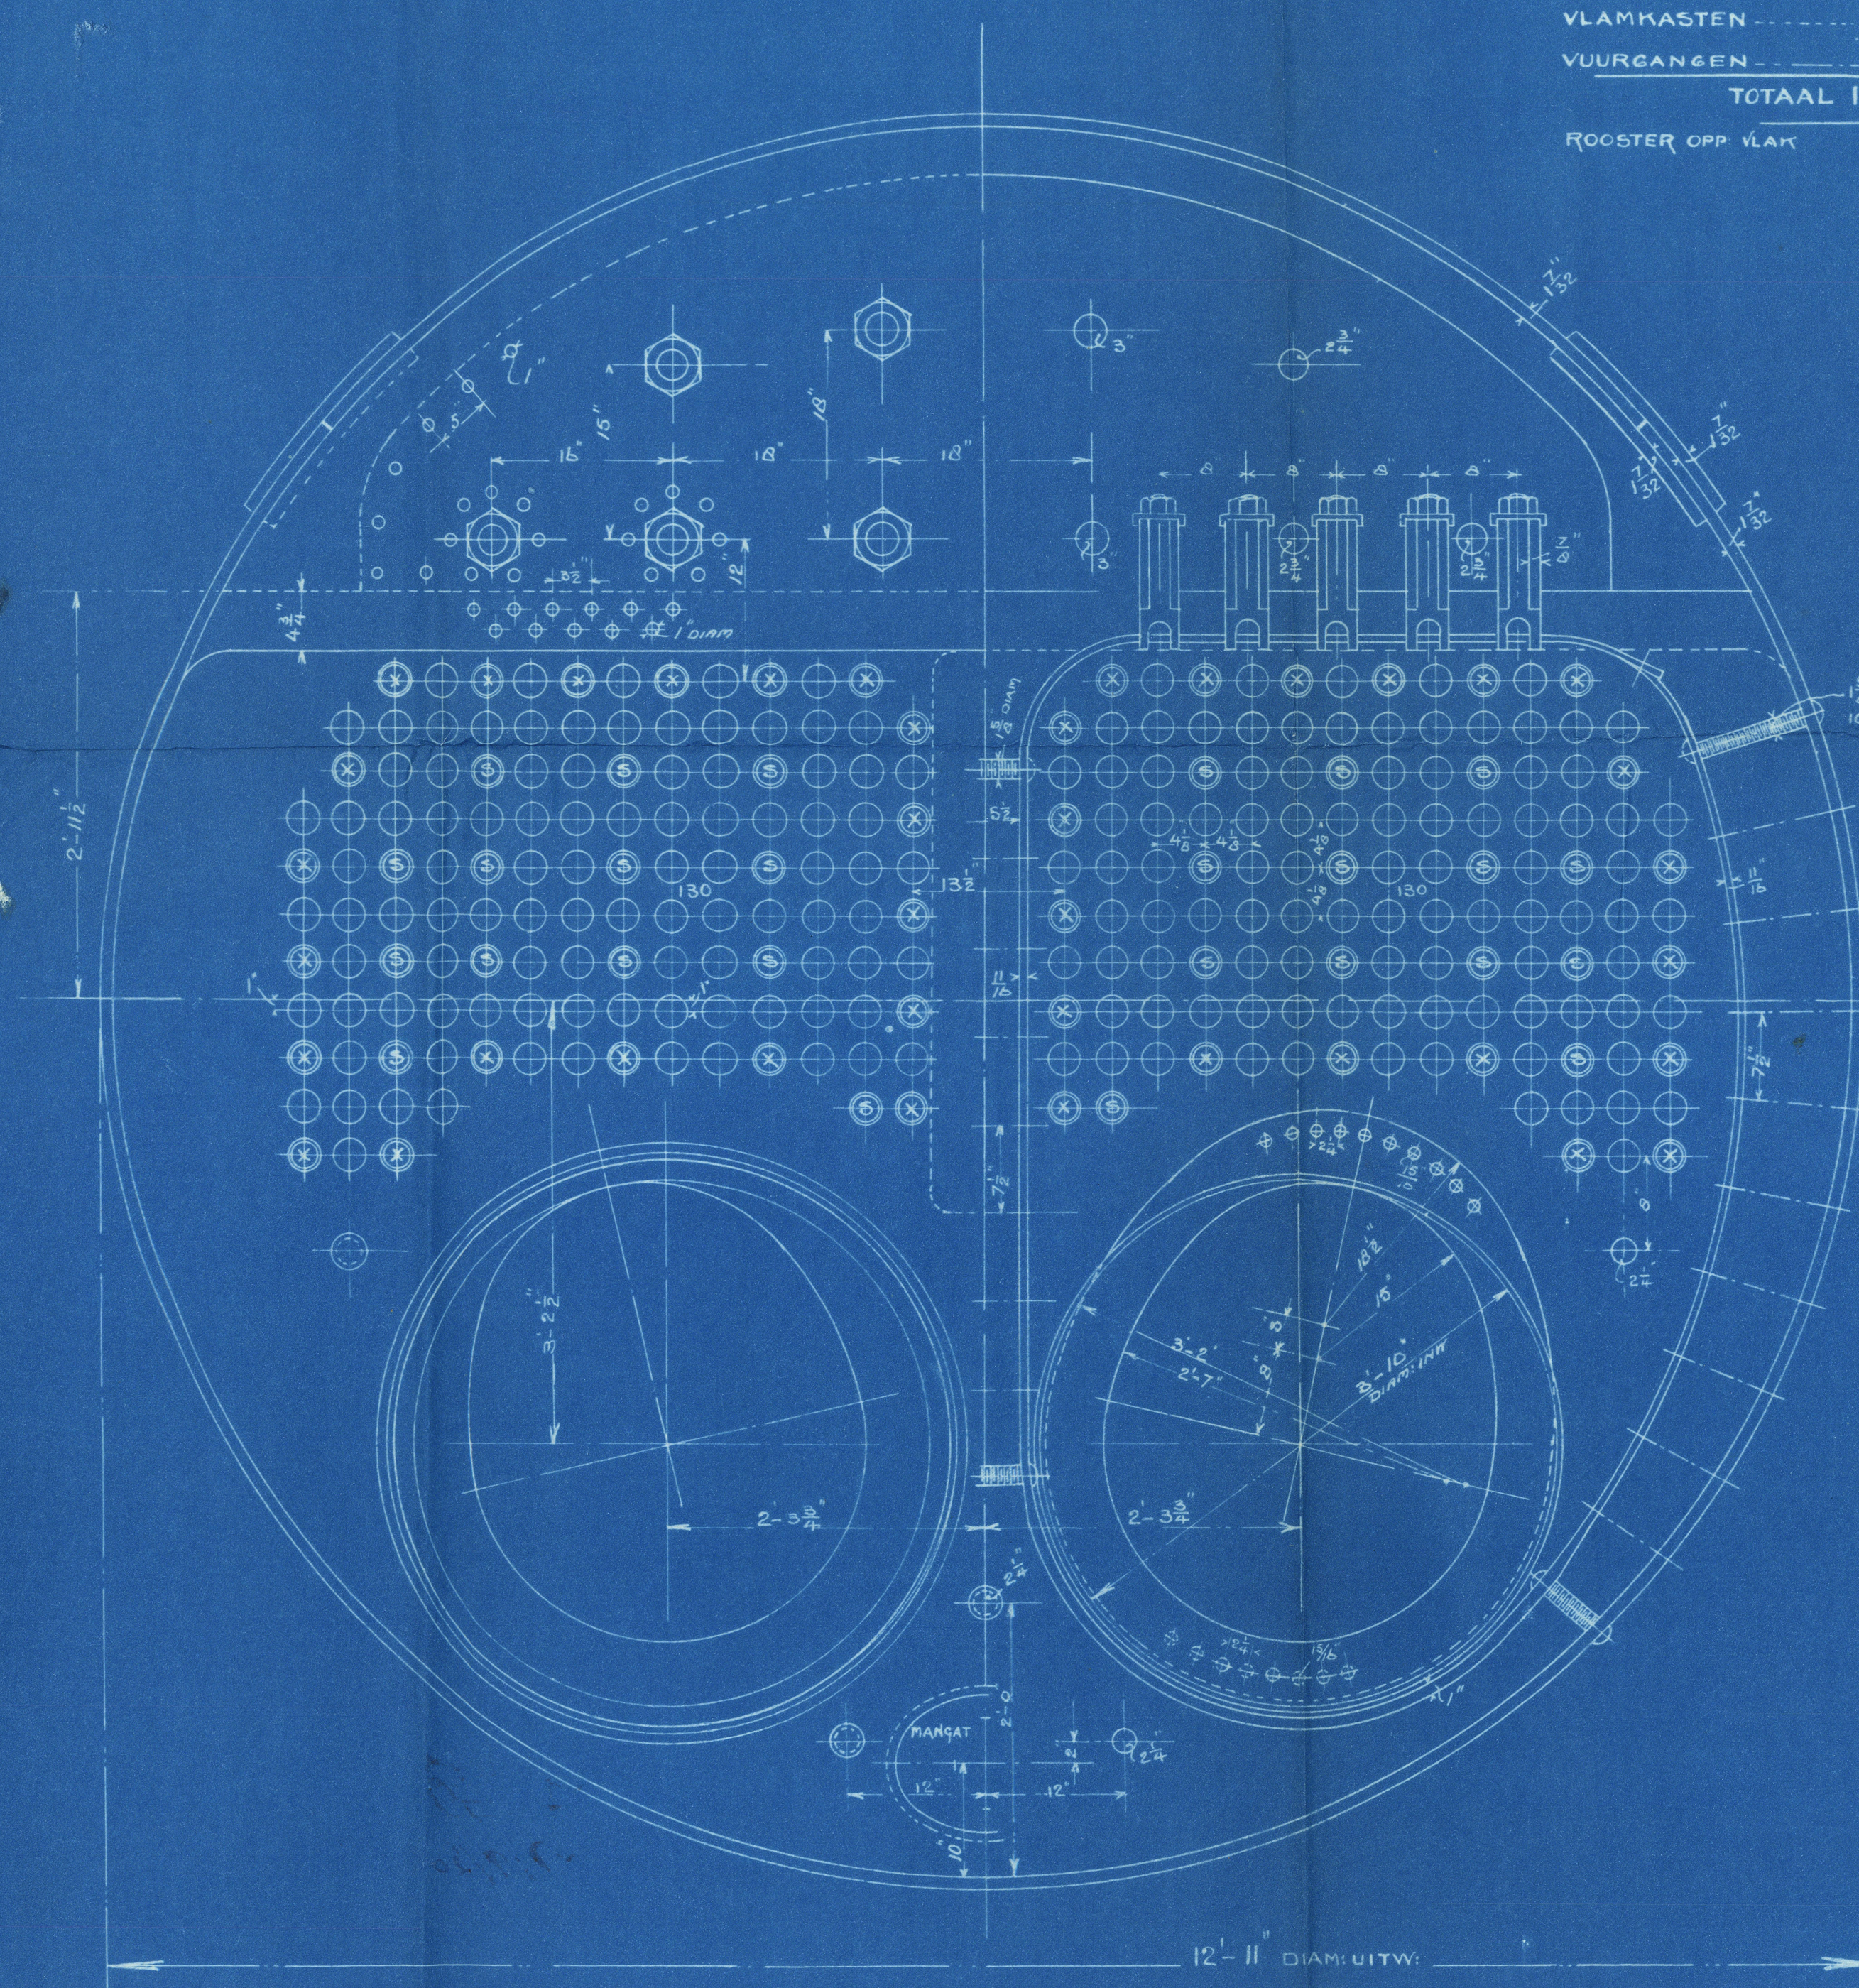

9081.f

27/9/20



W437-0081

RETAIN



© 2019

Lloyd's Register  
Foundation




Borders N<sup>o</sup> 930-32  
to be made by Albens from my  
"De Schelde"

for  
Albena A. V. Schiepenwerf<sup>th</sup> Landmutter.

Yar N<sup>o</sup> 483

1/2 Christiansborg  
Ret 12138

Gen Box 3058

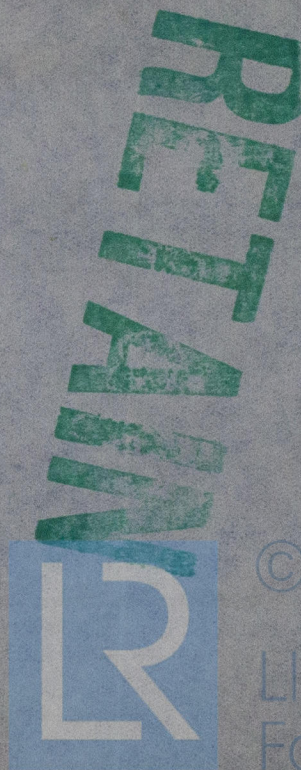

© 2019

Lloyd's Register  
Foundation