




MÄRKE	ANT.	LÄNGD.	BREDD	TJOCKLEK	KVALITE	ANVÄNDNING
1	1	3060	3120	26	SIEMENS MARTIN ARS HÄLLE	MANTEL
2	1	8490	3120	26	28-32 TON PR. V. TUM	STRIMMA
3	2	3110	416	22		FRAMGAVEL
4	2	2980	416	24		BAKGAVEL
5	1	ENL. RITN.		25		
6	1	RITN.		25		
7	1					
8	1					
9	1					
10	1					
11	1					
12	1					
13	1					
14	2	5280	730	15		
15	2	1400	730	17		
16	1	650	550	16		

ANTAL	LÄNGD	SEKTION	DIAM.	HÄLLE	ANVÄNDNING
10	3725	72 1/2	28-32	20%	STAR
2	3725	65			
2	2720	52			
1	1000		26-30	23%	STAGBULT
1	5520	46			
1	5280				
1	4320				
1	3780				
1	4250	40			
1	4150				
1	4050				
1	3850				
1	3750				
1	2320				
1	3550				
1	3450				
1	5200				
1	1560				
1	3020				
1	4400				
1	3500				
2 1/2	255x20	28-32	20%		STAGBYGEL
1	3400	100x20	26-30	23%	BRICKOR FÖR STAGBYGEL

ELDYTA	M ²	50 FEET
TUBER - 158 ST.	95.75	1031
ELDSTÄDER - 2 ST.	8.16	88
ELDUPTAG, BAKGAVEL - 2 ST.	4.60	
TUBFLÄT - 2 ST.	3.12	
OMSVEP - 2 ST.	6.63	14.35 154
SUMMA I EN ÅNGPANNAN	118.26	1273
TVÅ	236.5	2546

TUBER TILL EN ÅNGPANNAN.
 PRIMA ENQ LÄPVALDA ÅNGPANNETUBER AV JÄRN 3 1/2" UTV. DIAM.
 110 ST. TUBER 3 1/2" UTV. DIAM. SVÄLDA 1/16" I ENA ÄNDAN
 44 - STAGTUBER 3 1/2" UTV. DIAM. 1/4" TJOCKA SVÄLDA 3/16" I ENA ÄNDAN, GÅNGADE I BÅDA ÄNDAR.
 4 - 3 1/2" 5/16" 3/16"

TVÅ ST. ELDSTÄDER AV MORISONS TYP HÄLLF. 26-30 T.

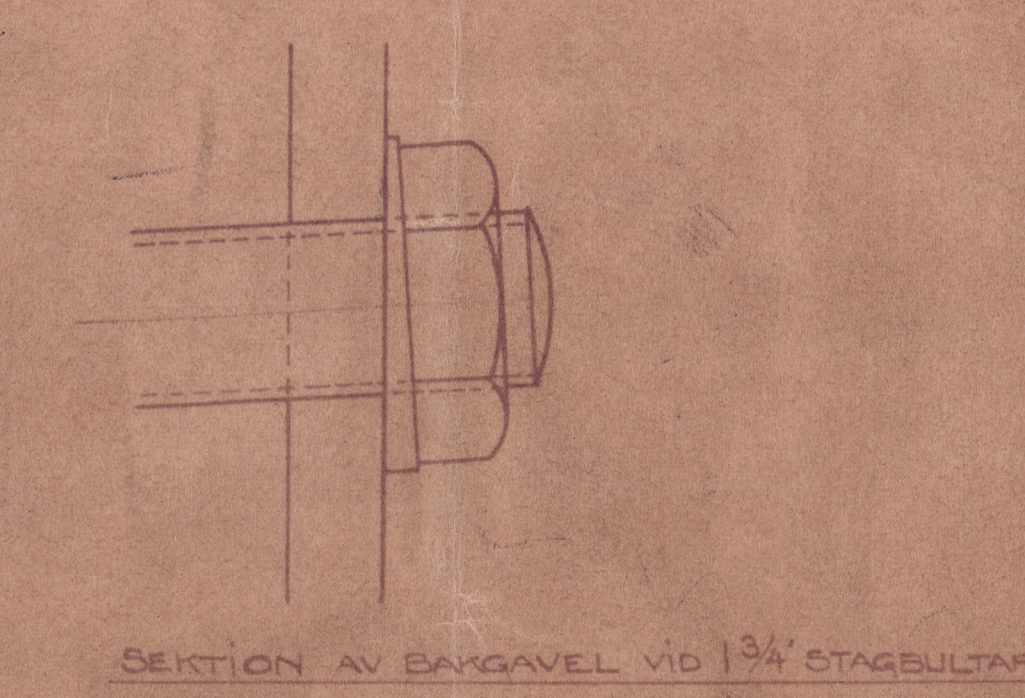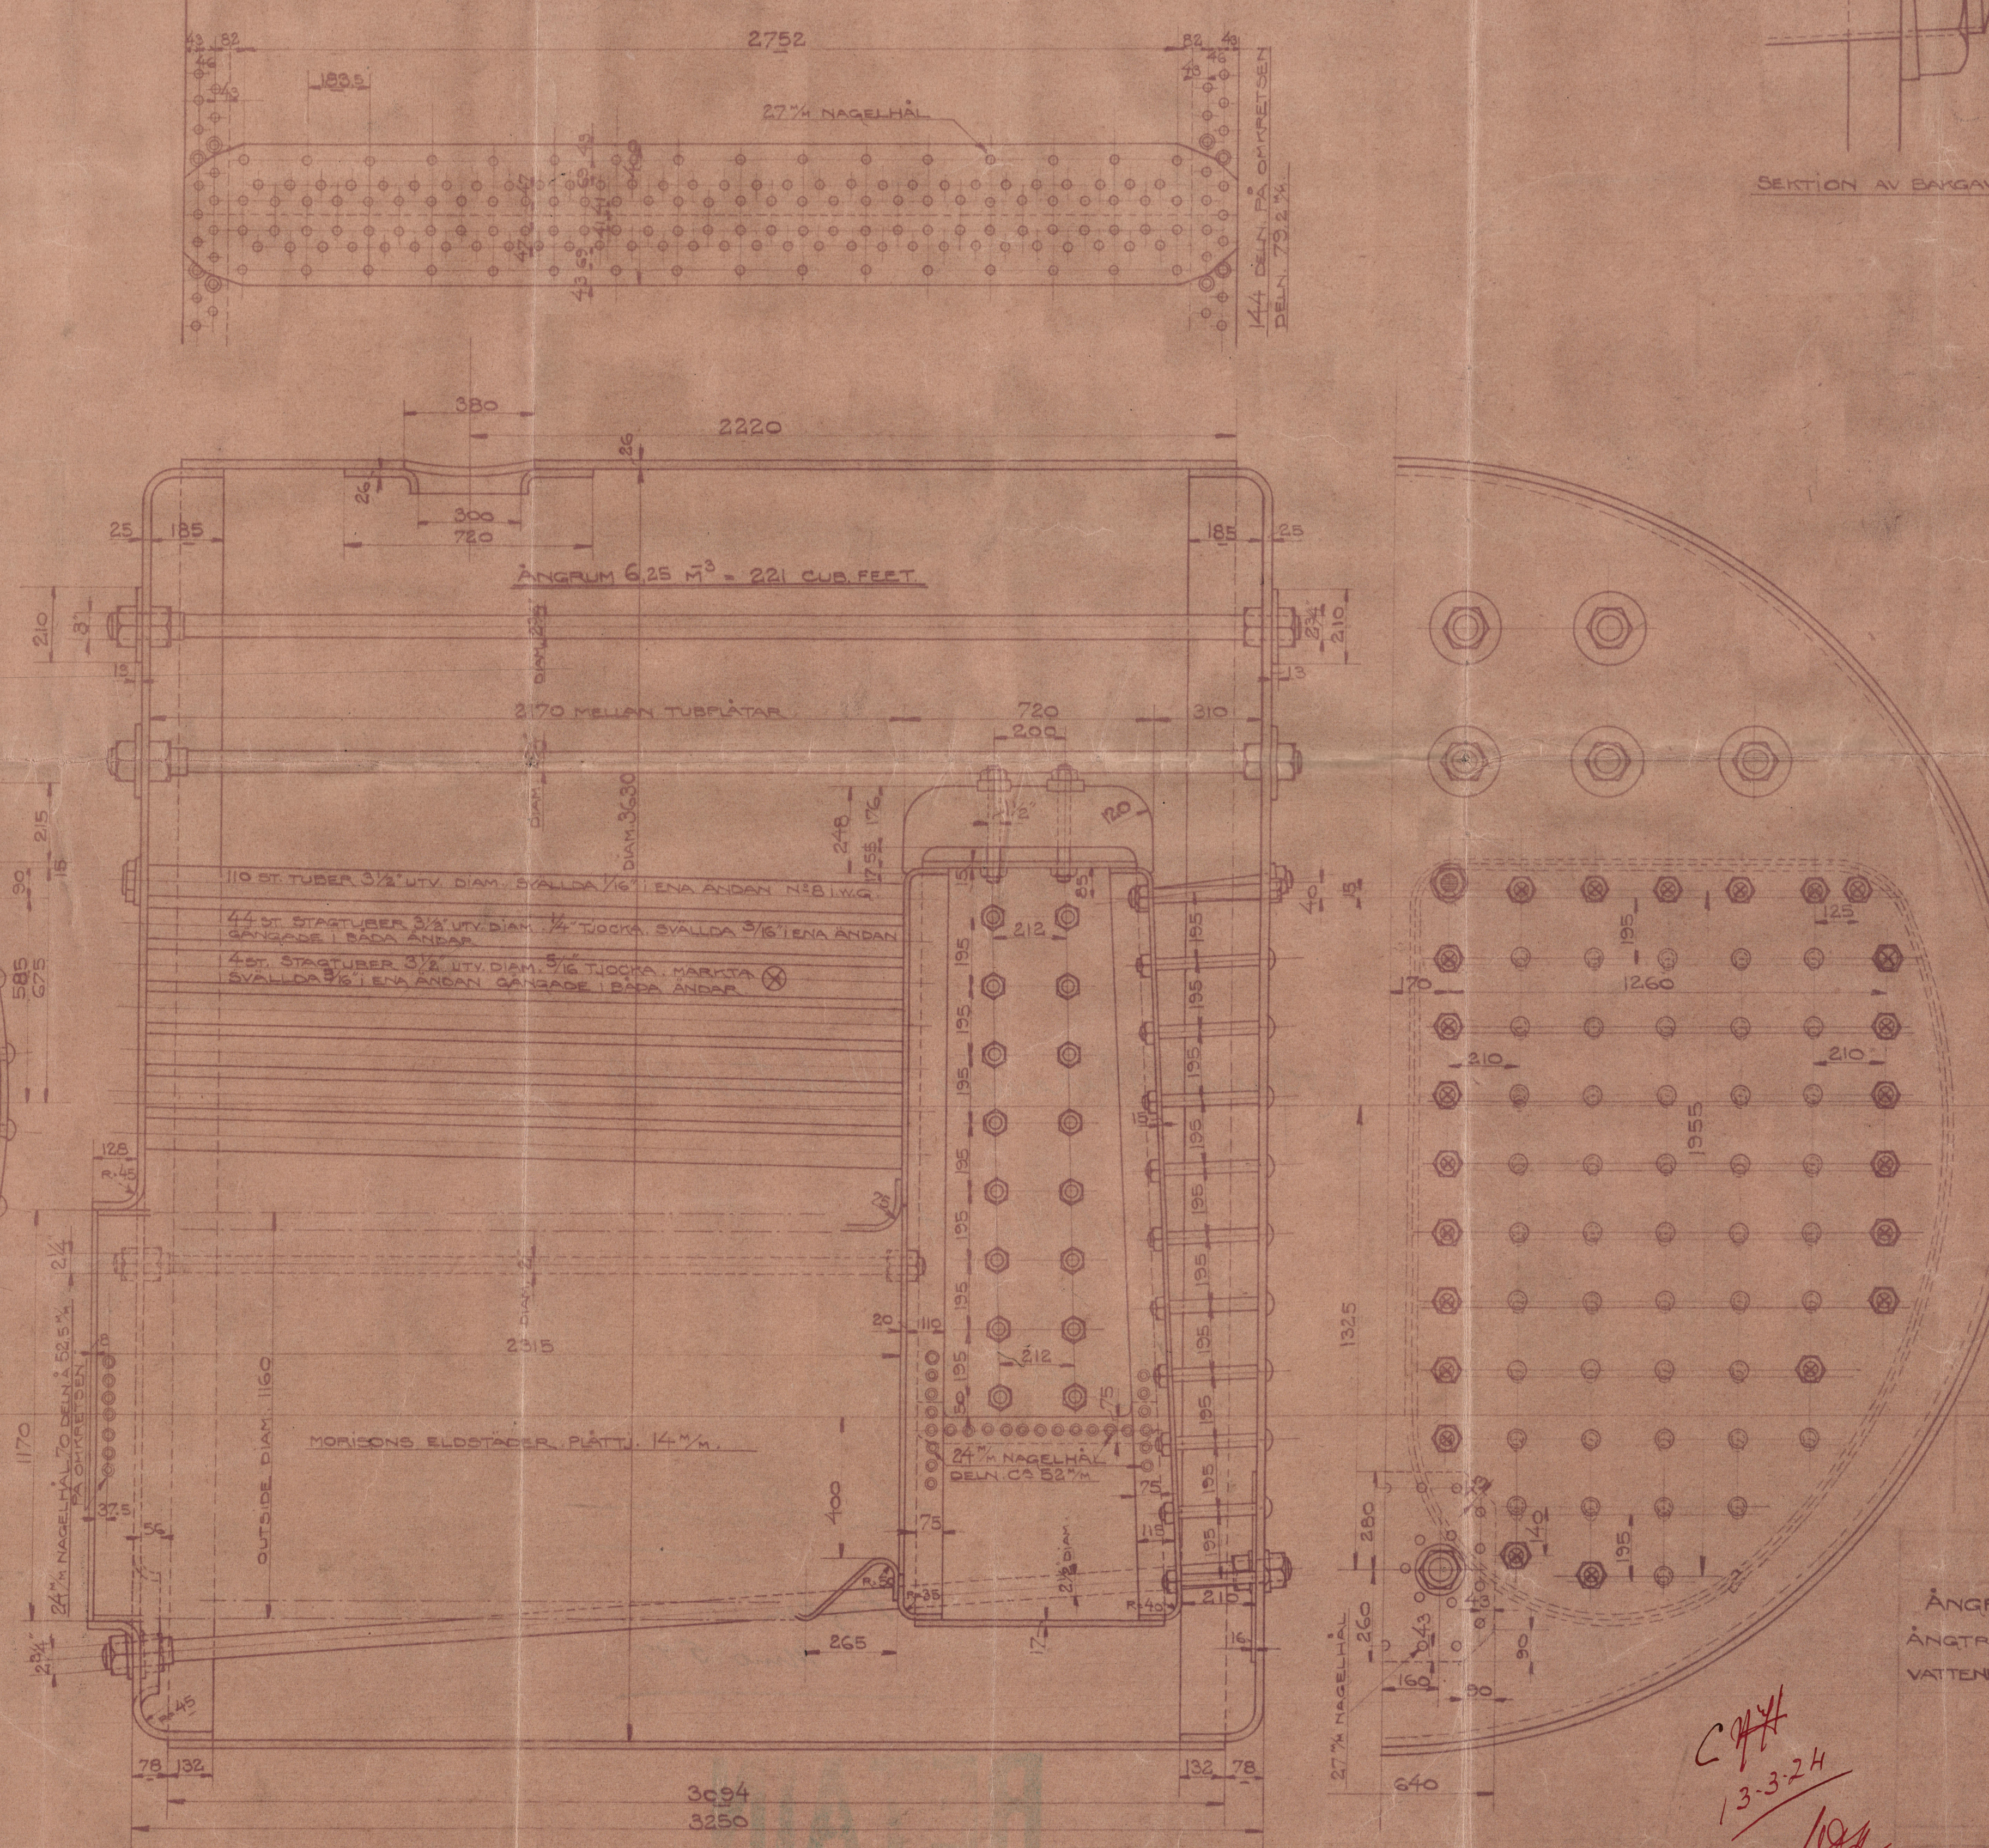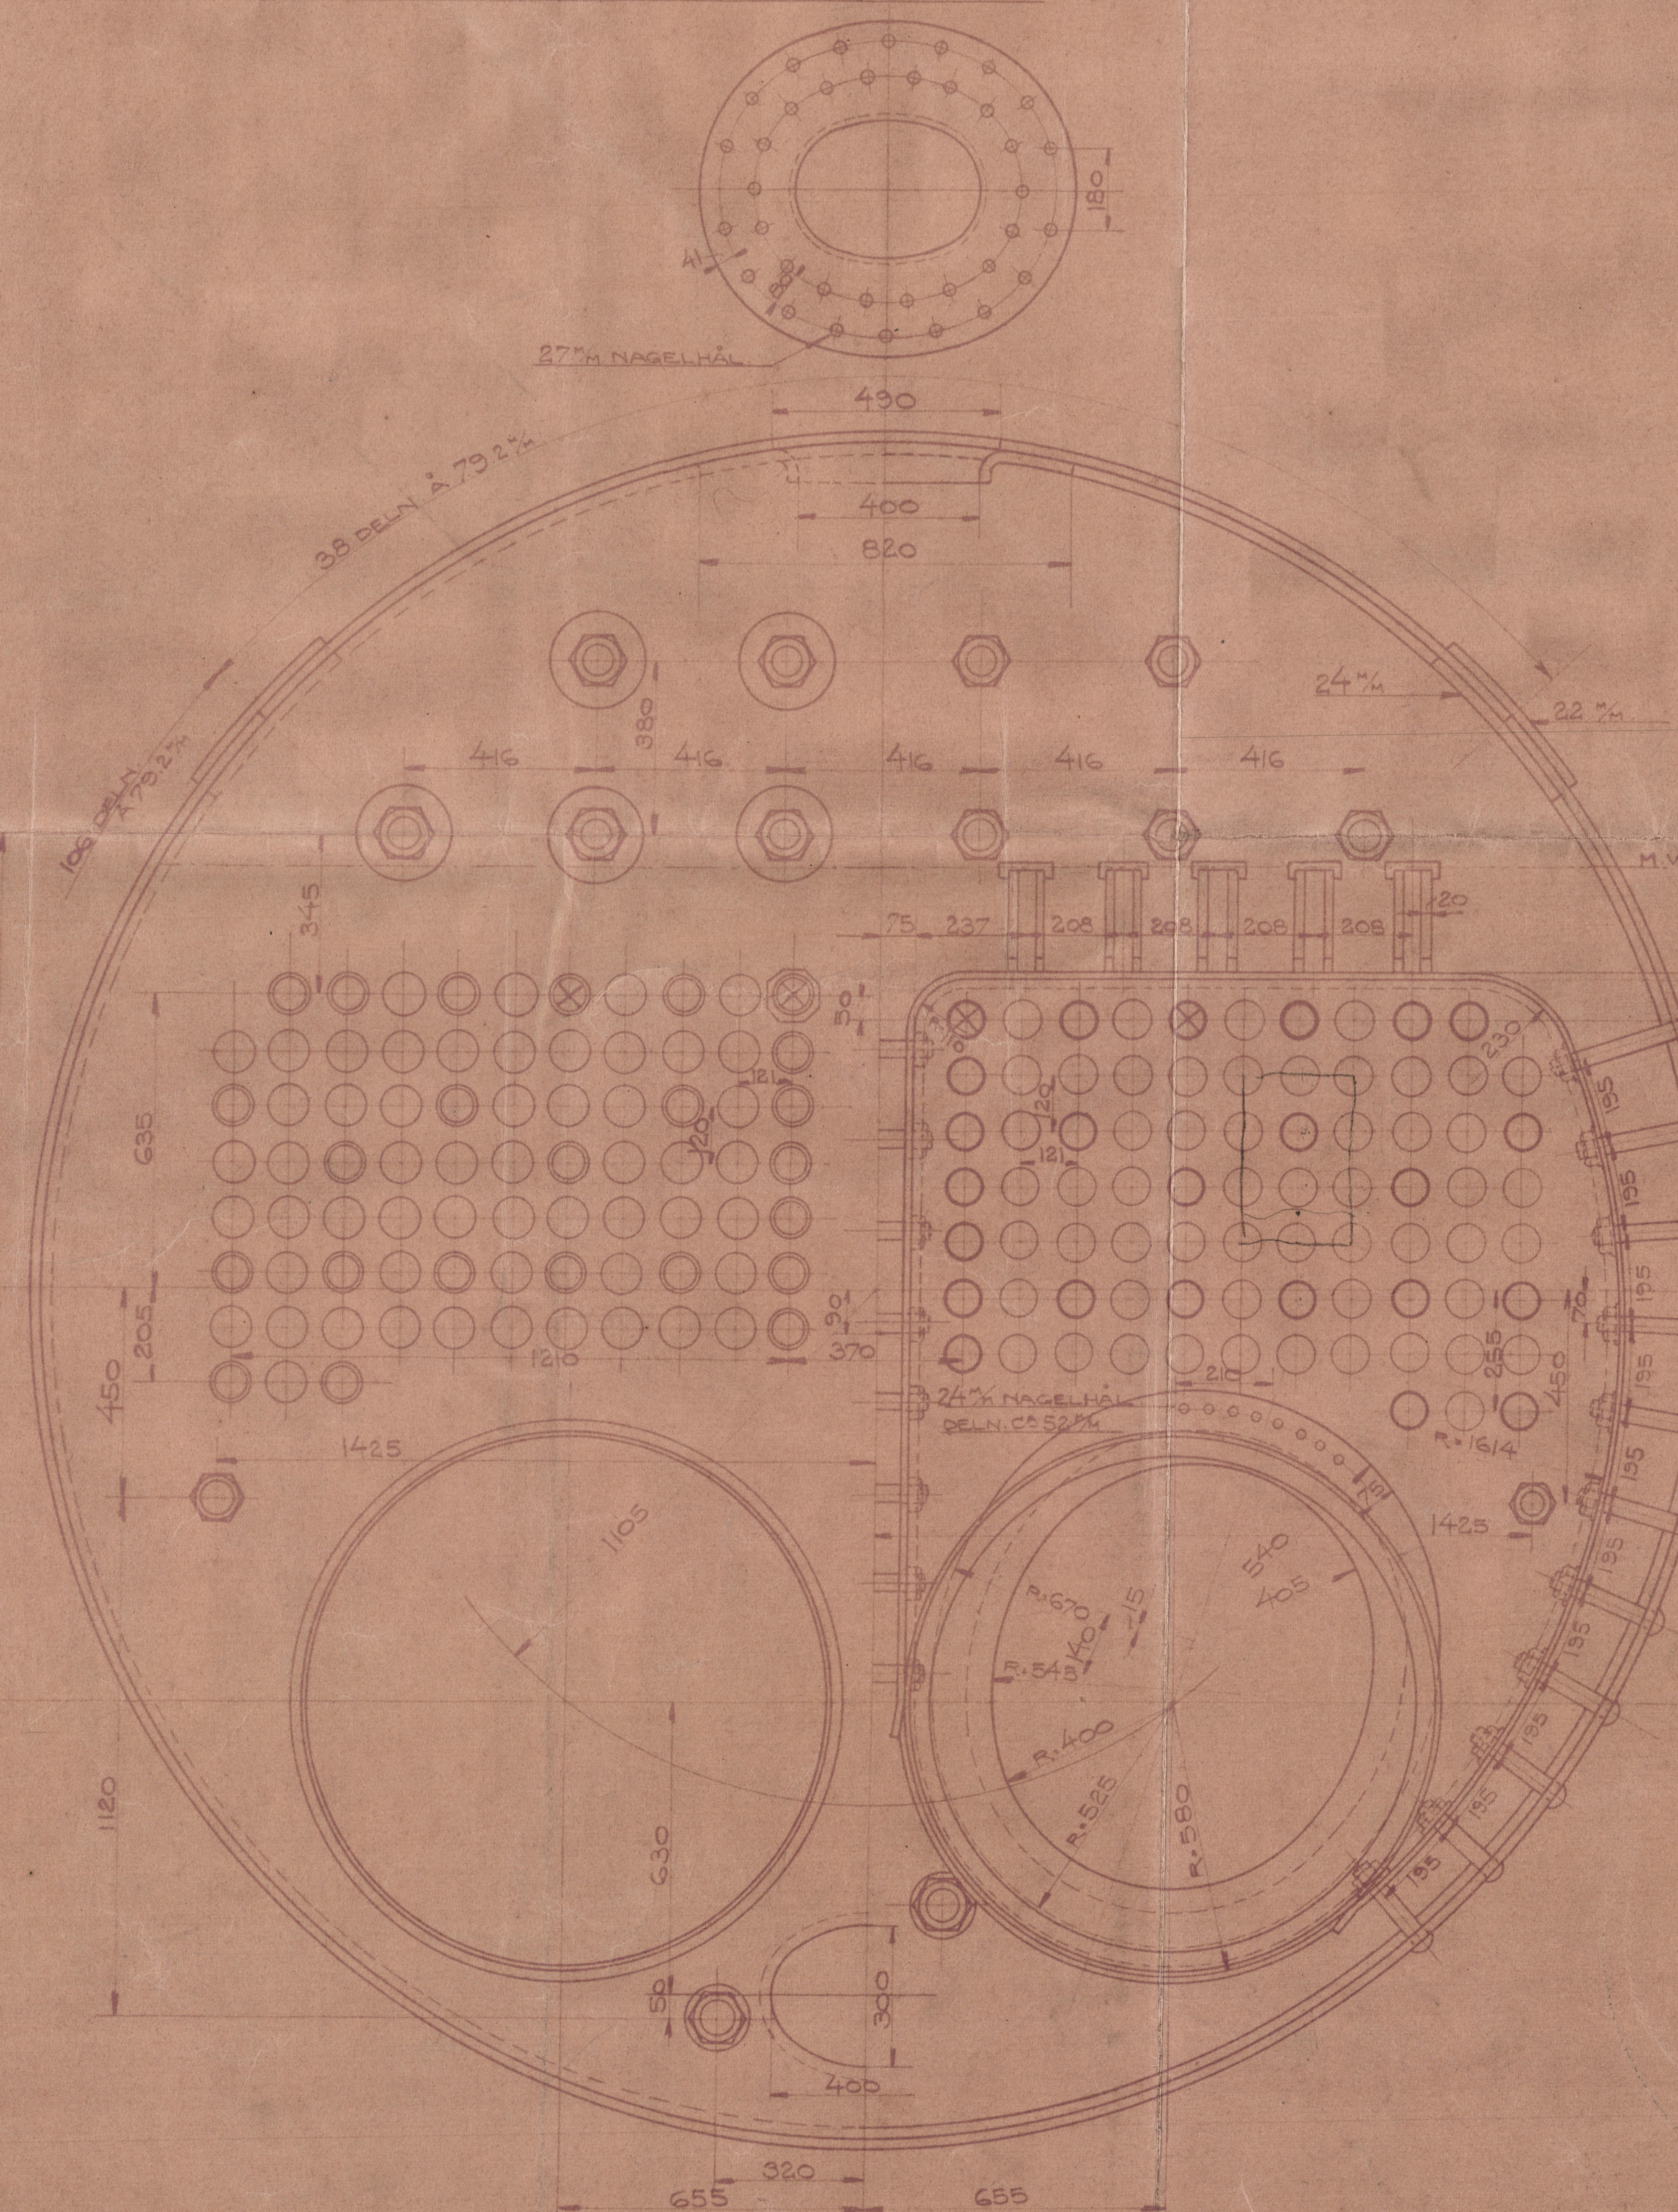

STAGBULTAR
 MÄRKTA 2" DIAM.
 1 3/4"
 ALLA ÖVRIGA STAGBULTAR
 1 1/2" DIAM. ALLA STAG, STAG-
 BULTAR & STAGTUBER GÅNGAS
 MED 3 GÅNGOR. FR. INCH

1430 PI 1922
 2 GGR. ENL. FÖRTECKN.
 UTG. DEN 1. 7. 1923

96 143
 ÅNGPANNOR N^o 857 & 858
 ÅNGTRYCK 13 KG. FR. CM² = 185 LBS. FR. SQ. INCH
 VATTENFÖR. 23 . . . 328 . . .
 1/2 5 23
 4

Handwritten notes:
 C.H.H.
 13-3-24
 1924

Malmö.

Kockums Mekaniska Verkstads A.B.


Nr. 143

Main boilers.

Gen. Box 3956.

"Fryken"

Memo 597

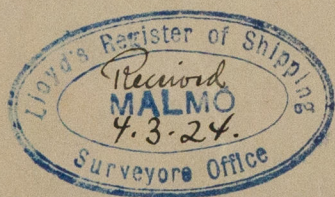

RETAIN



© 2020

Lloyd's Register
Foundation

W441-0157