

COMMISSIE TOT VASTSTELLING VAN DE MINIMUM UITWATERING.

24 FEB 1932

Schema voor het plaatsen van het uitwateringsmerk.

Aan den H^oen Principal Surveyor
to Lloyd's Register R^odam.


Volgens nevensgaand certificaat N^o 5216 d.d. 13 Feb '32 bestemd
voor *m/s. "Liedrecht"*
moet het uitwateringsmerk worden aangebracht aan beide zijden van het schip,
overeenkomstig het hieronder aangegeven diagram.

Bedoeld certificaat kan door U aan den betrokken persoon overhandigd
worden, nadat het uitwateringsmerk behoorlijk is aangebracht, waarvan bericht
bij ons wordt ingewacht.

'S-GRAVENHAGE, 13 Februari 1932.

De Secretaris
~~plv. Secretaris~~

Wendruif

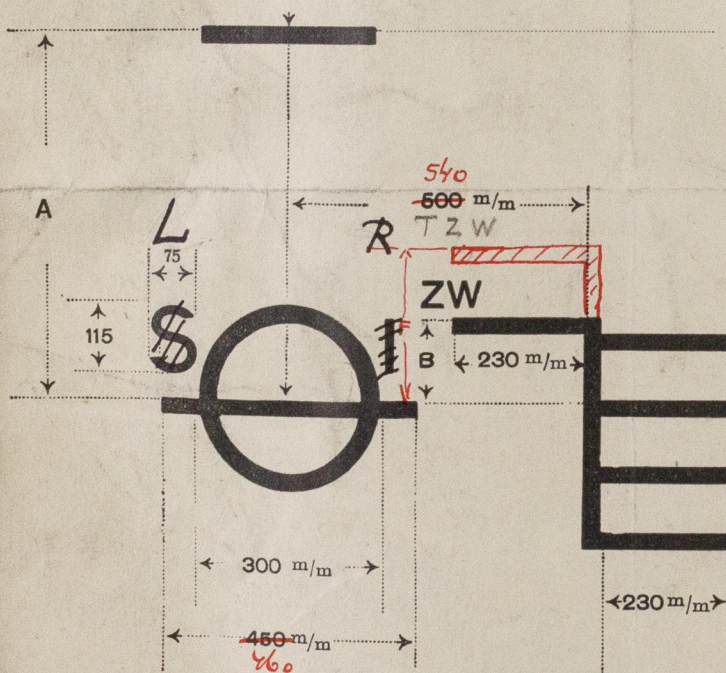

De bovenkant der deklijn ligt
met centimeter boven den
bovenkant van het stalen
~~houten~~
dek in de zijde

De afstand A bedraagt 175 cm.

"	"	B	"	16	"
"	"	C	"	14	"
"	"	D	"	14	"
"	"	E	"	24	"
"	"	F	"	30	"

Versteld aan fount correct.

Rotterdam 18^{de} of Feb. 1932

Wendruif

Alle lijnen moeten eene dikte hebben van 25 m/m, in houten schepen worden uitgestoken en in stalen
platen door ingeslagen putjes worden aangegeven. Afstand der putjes 13 m/m, diepte \pm 3 m/m.
Alle metingen geschieden van den bovenkant der lijnen, en het middelpunt van den cirkel is gelegen in
den bovenkant der betreffende lijn.
De figuur is aangegeven voor stuurboordzijde; aan bakboordzijde vormt de figuur het spiegelbeeld, zoodat
de cirkel steeds naar de zijde van het achterschip wordt geplaatst.

De letters S. I. worden slechts dan geplaatst als het uitwateringsmerk wordt
aangebracht door de Scheepvaart Inspectie. Deze letters worden vervangen door:

- L. R. indien het merk door Lloyd's Register wordt geplaatst.
- B. V. " " " " Bureau Veritas " "
- G. L. " " " " Germanischer Lloyd wordt geplaatst.
- B. C. " " " " British Corporation " "
- N. V. " " " " Det Norske Veritas " "

W446 - 0215

© 2020 Lloyd's Register Foundation

22-2-22

© 2020

Lloyd's Register
Foundation