

24642

missie tot vaststelling der minimum uitwatering.

Aan Nederlands Register.
Rotterdam.

nevensgaand certificaat N^o. 1761/1762 d.d. 29 Juli '16 bestemd
te S.S. : Sint Anna land.

wateringsmerk worden aangebracht aan beide zijden van het schip,
lig het hieronder aangegeven diagram.

certificaat kan door U aan den betrokken persoon overhandigd
het uitwateringsmerk behoorlijk is aangebracht, waarvan bericht
t ingewacht.

DAM 29 Juli 1916.
DAM

secretaris.


Clipp.

De Commissie,

W. van der Meer

De bovenkant der meetlijn
ligt 4. cm. boven den bovenkant van

het stalen dek
in de zijde -

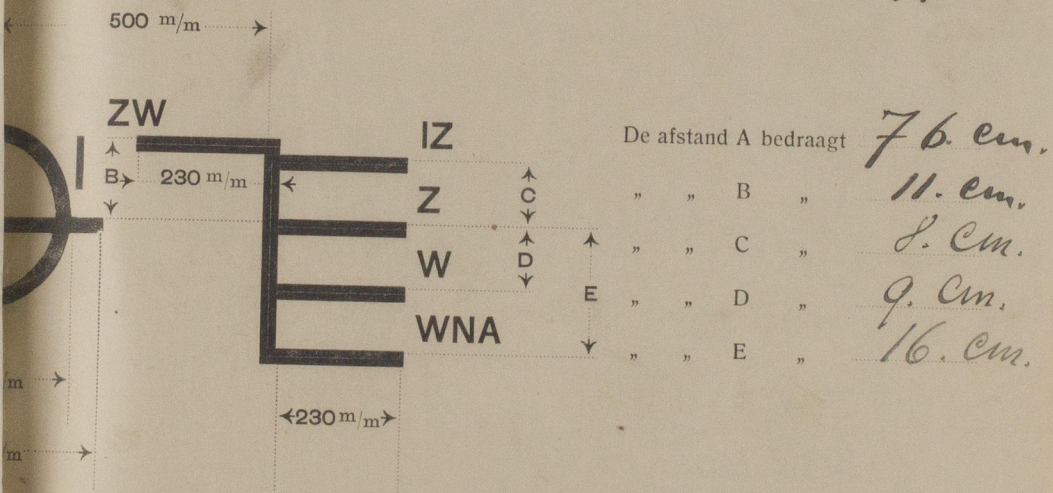


eten eene dikte hebben van 25 m/m, in houten schepen worden uitgestoken en in
stalen platen door ingeslagen putjes worden aangegeven.
ngen geschieden van den bovenkant dier lijnen, en het middelpunt van den
cirkel is gelegen in den bovenkant der betreffende lijn.

S.I. worden slechts dan geplaatst als het uitwateringsmerk wordt
or de Scheepvaart Inspectie. Deze letters worden vervangen door:
indien het merk door Lloyd's Register wordt geplaatst.

" " " " Bureau Veritas " "
" " " " Germanischer Lloyd " "
" " " " British Corporation " "

verified and found correct.

Rotterdam June 15th 1916

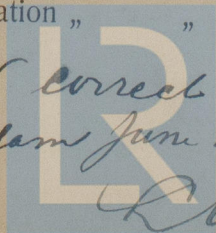

© 2020

Lloyd's Register
Foundation

W449-0234

W449-0237