

Classe Registro Italiano 100 A3 1-11 *
 " Lloyds Register * 100 A1 * with notebook corresponding to it, thought not exceeding that
 Scale 1:100 contemplated by the Rules for a Complete descriptive ship.


Progetto d'insieme

DIMENSIONI PRINCIPALI:

per la
Lunghezza
per la
Larghezza
per la
Puntale al Ponte Principale
per la
Puntale al Ponte di Soprastruttura

123,40 m
16,45 m
8,26 m
10,70 m

The Collision Bulkhead must extend to the Upper Deck but the remaining W.T. Bulkheads need not extend beyond the 2nd Deck. If the bulkheads are stopped at the 2nd Deck, amended plans are to be submitted.

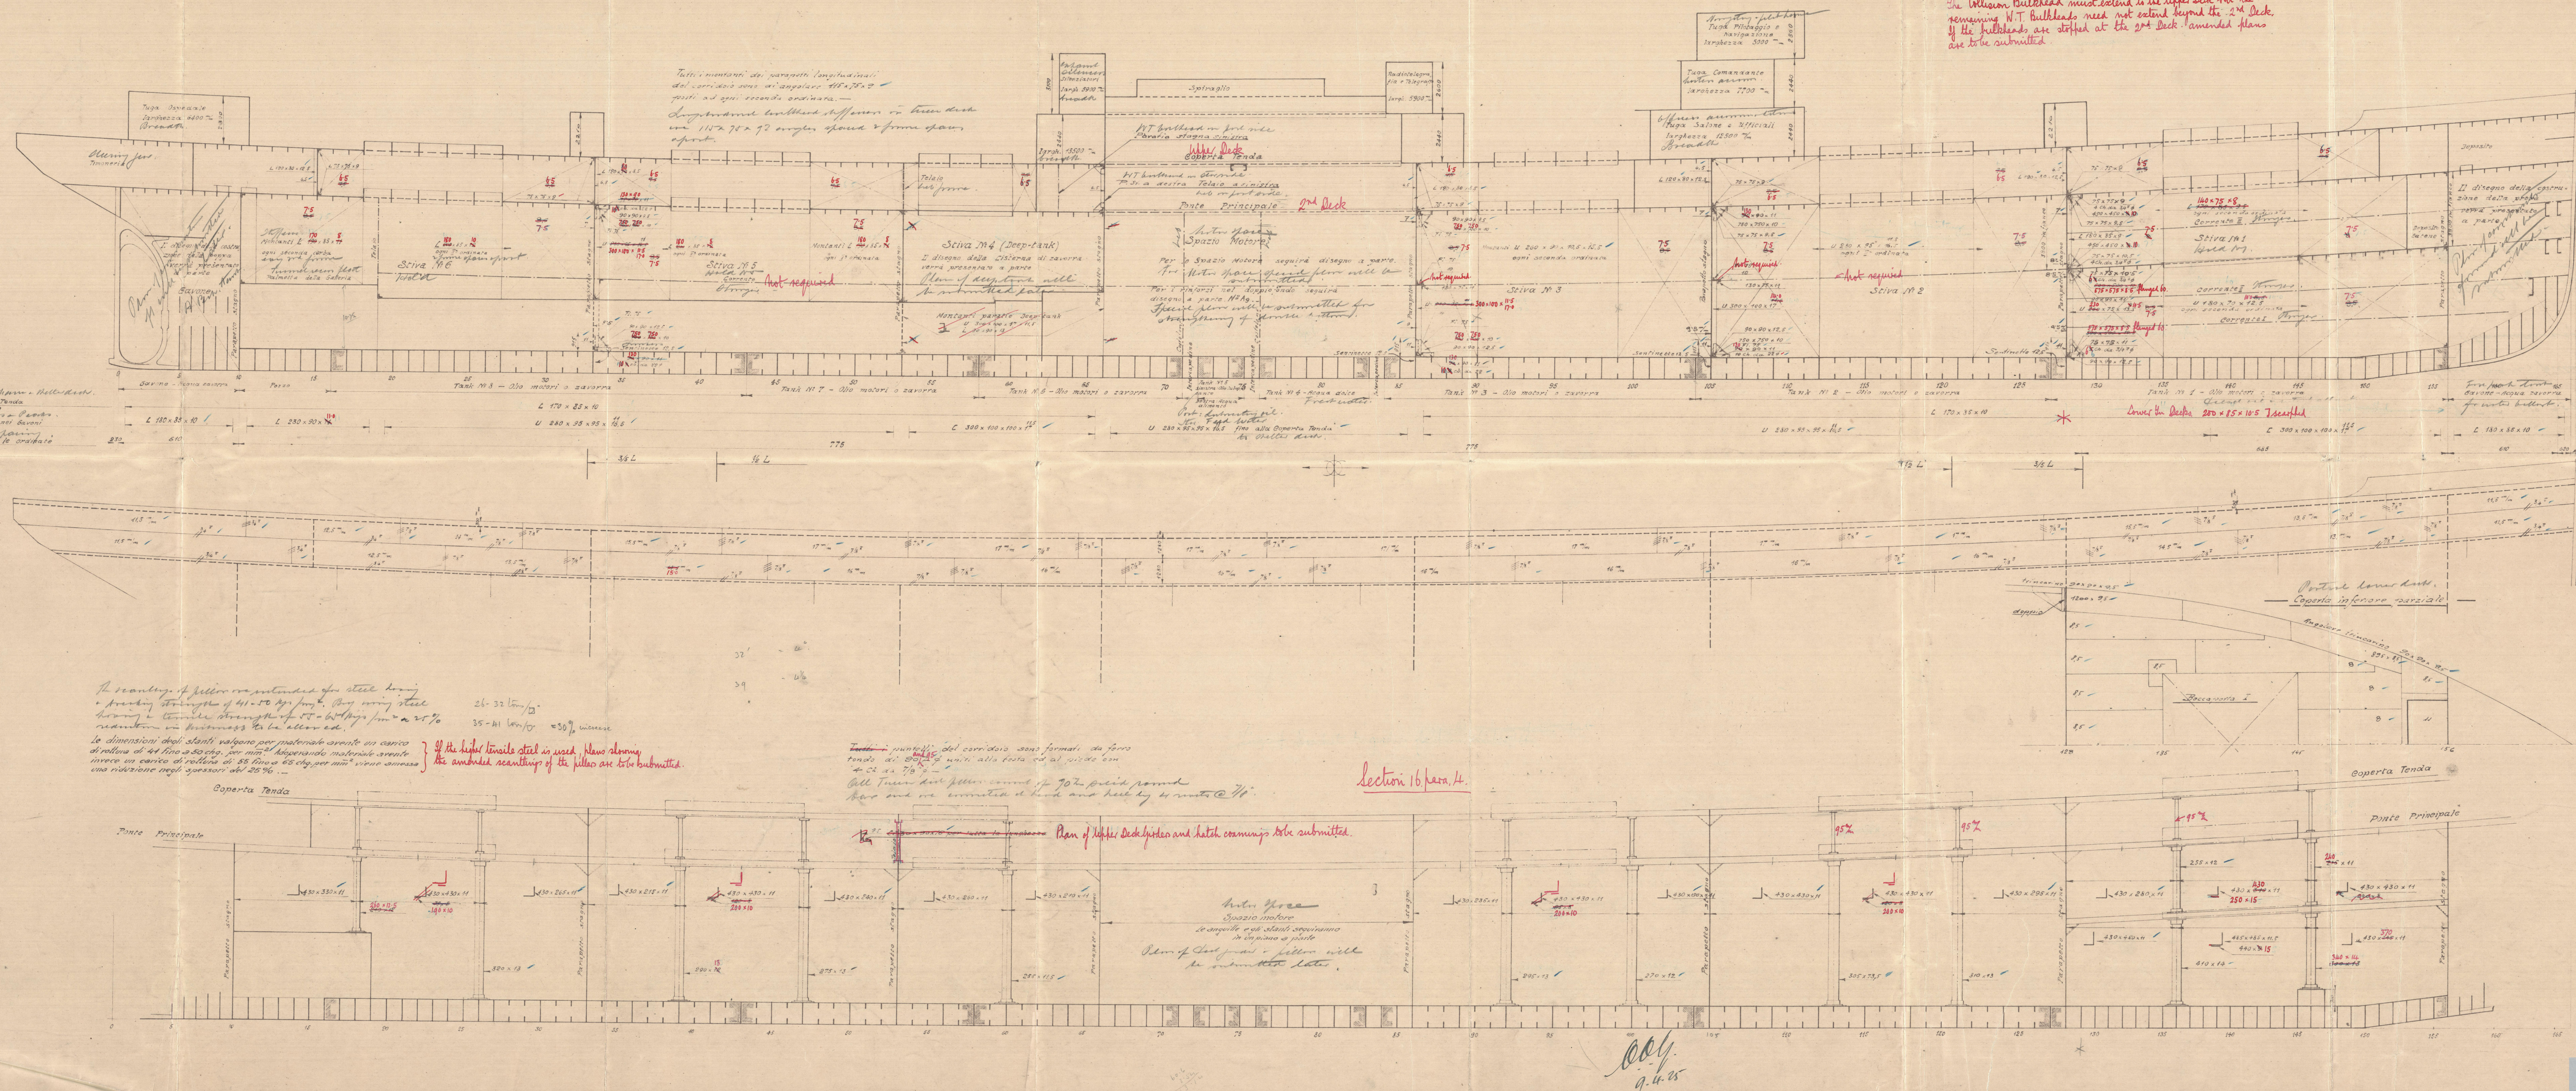

Section 16, para. 4

Plan of Upper Deck spindles and hatch coamings to be submitted

~~Inter Space~~
Spazio motore
Le anguille e gli stanti seguiranno
in un piano a parte
be submitted later.

752-753
Notebook
Sezione longitudina
nale per la
classifica
A 14
© 2021
Marzo 1995
Lloyd's Register
Foundation

J. T. T. N° 752-753.

Office Copy

Long. profile, pillars - girders.

(translated copy).

Gen Box 582.

Mr. Hilda
Tri 7466

Mr. Sumatra.
Tri 7755

1-4-25

X/45- 0100



©



Lloyd's Register
Foundation