

ommissie tot vaststelling der minimum uitwatering.

Aan den Heer Principal Surveyor
to Lloyd's Register, R'dam

volgens nevensgaand certificaat N^o. 4552 d.d. 3 Maart 27 bestemd
ss. Calandplein

het uitwateringsmerk worden aangebracht aan beide zijden van het schip,
nkomstig het hieronder aangegeven diagram.

bedoeld certificaat kan door U aan den betrokken persoon overhandigd
n nadat het uitwateringsmerk behoorlijk is aangebracht, waarvan bericht
s wordt ingewacht.


AMSTERDAM, 3 Maart 1927

De Secretaris.

De Voorzitter.
Ondervoorzitter.

Van Driel

W454-0170

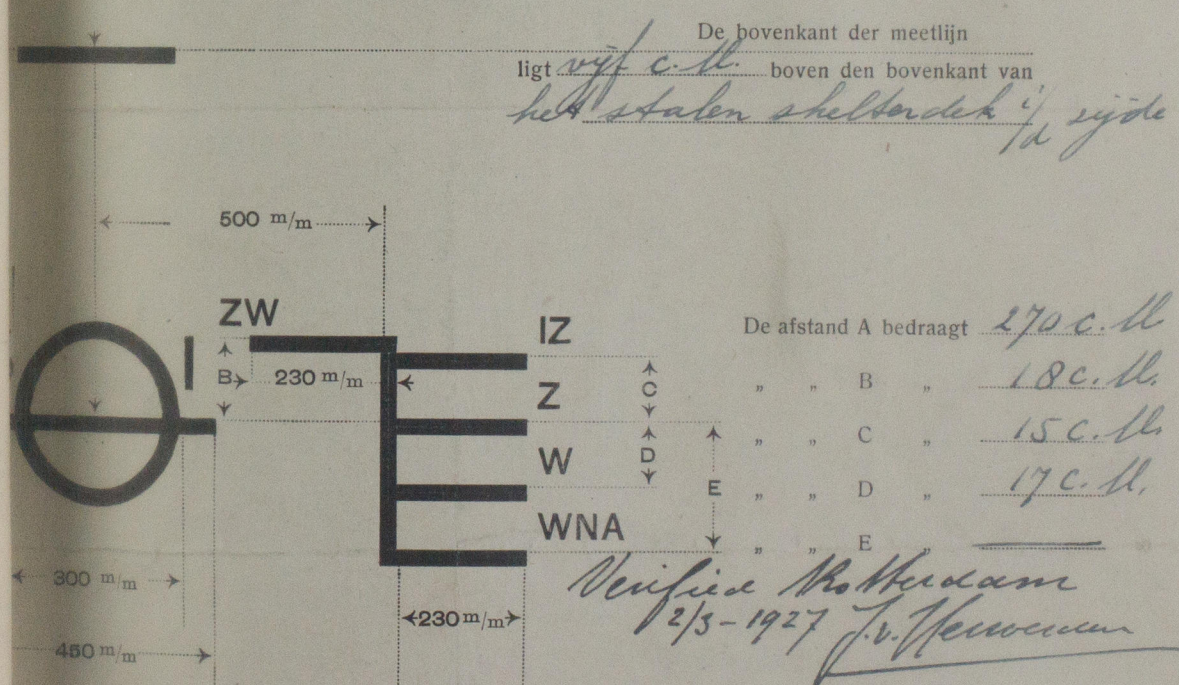

lijnen moeten eene dikte hebben van 25 m/m, in houten schepen worden uitgestoken en in
stalen platen door ingeslagen putjes worden aangegeven.
Alle metingen geschieden van den bovenkant dier lijnen, en het middelpunt van den
cirkel is gelegen in den bovenkant der betreffende lijn.

e letters S.I. worden slechts dan geplaatst als het uitwateringsmerk wordt
acht door de Scheepvaart Inspectie. Deze letters worden vervangen door:
L. R. indien het merk door Lloyd's Register wordt geplaatst.
B. V. " " " " Bureau Veritas " "
G. L. " " " " Germanischer Lloyd, " "
B. C. " " " " British Corporation " "

Wolody
14.3.27

© 2020
Intermediate Steppens Case
been given to the exposed part
of the boiler casing see also report.
J.v. Herwerden