


# B/V CABO CULLERA

Proyecto de cilindro de alta presión para convertir la máquina Compound en máquina de triple expansión con cilindro superpuesto

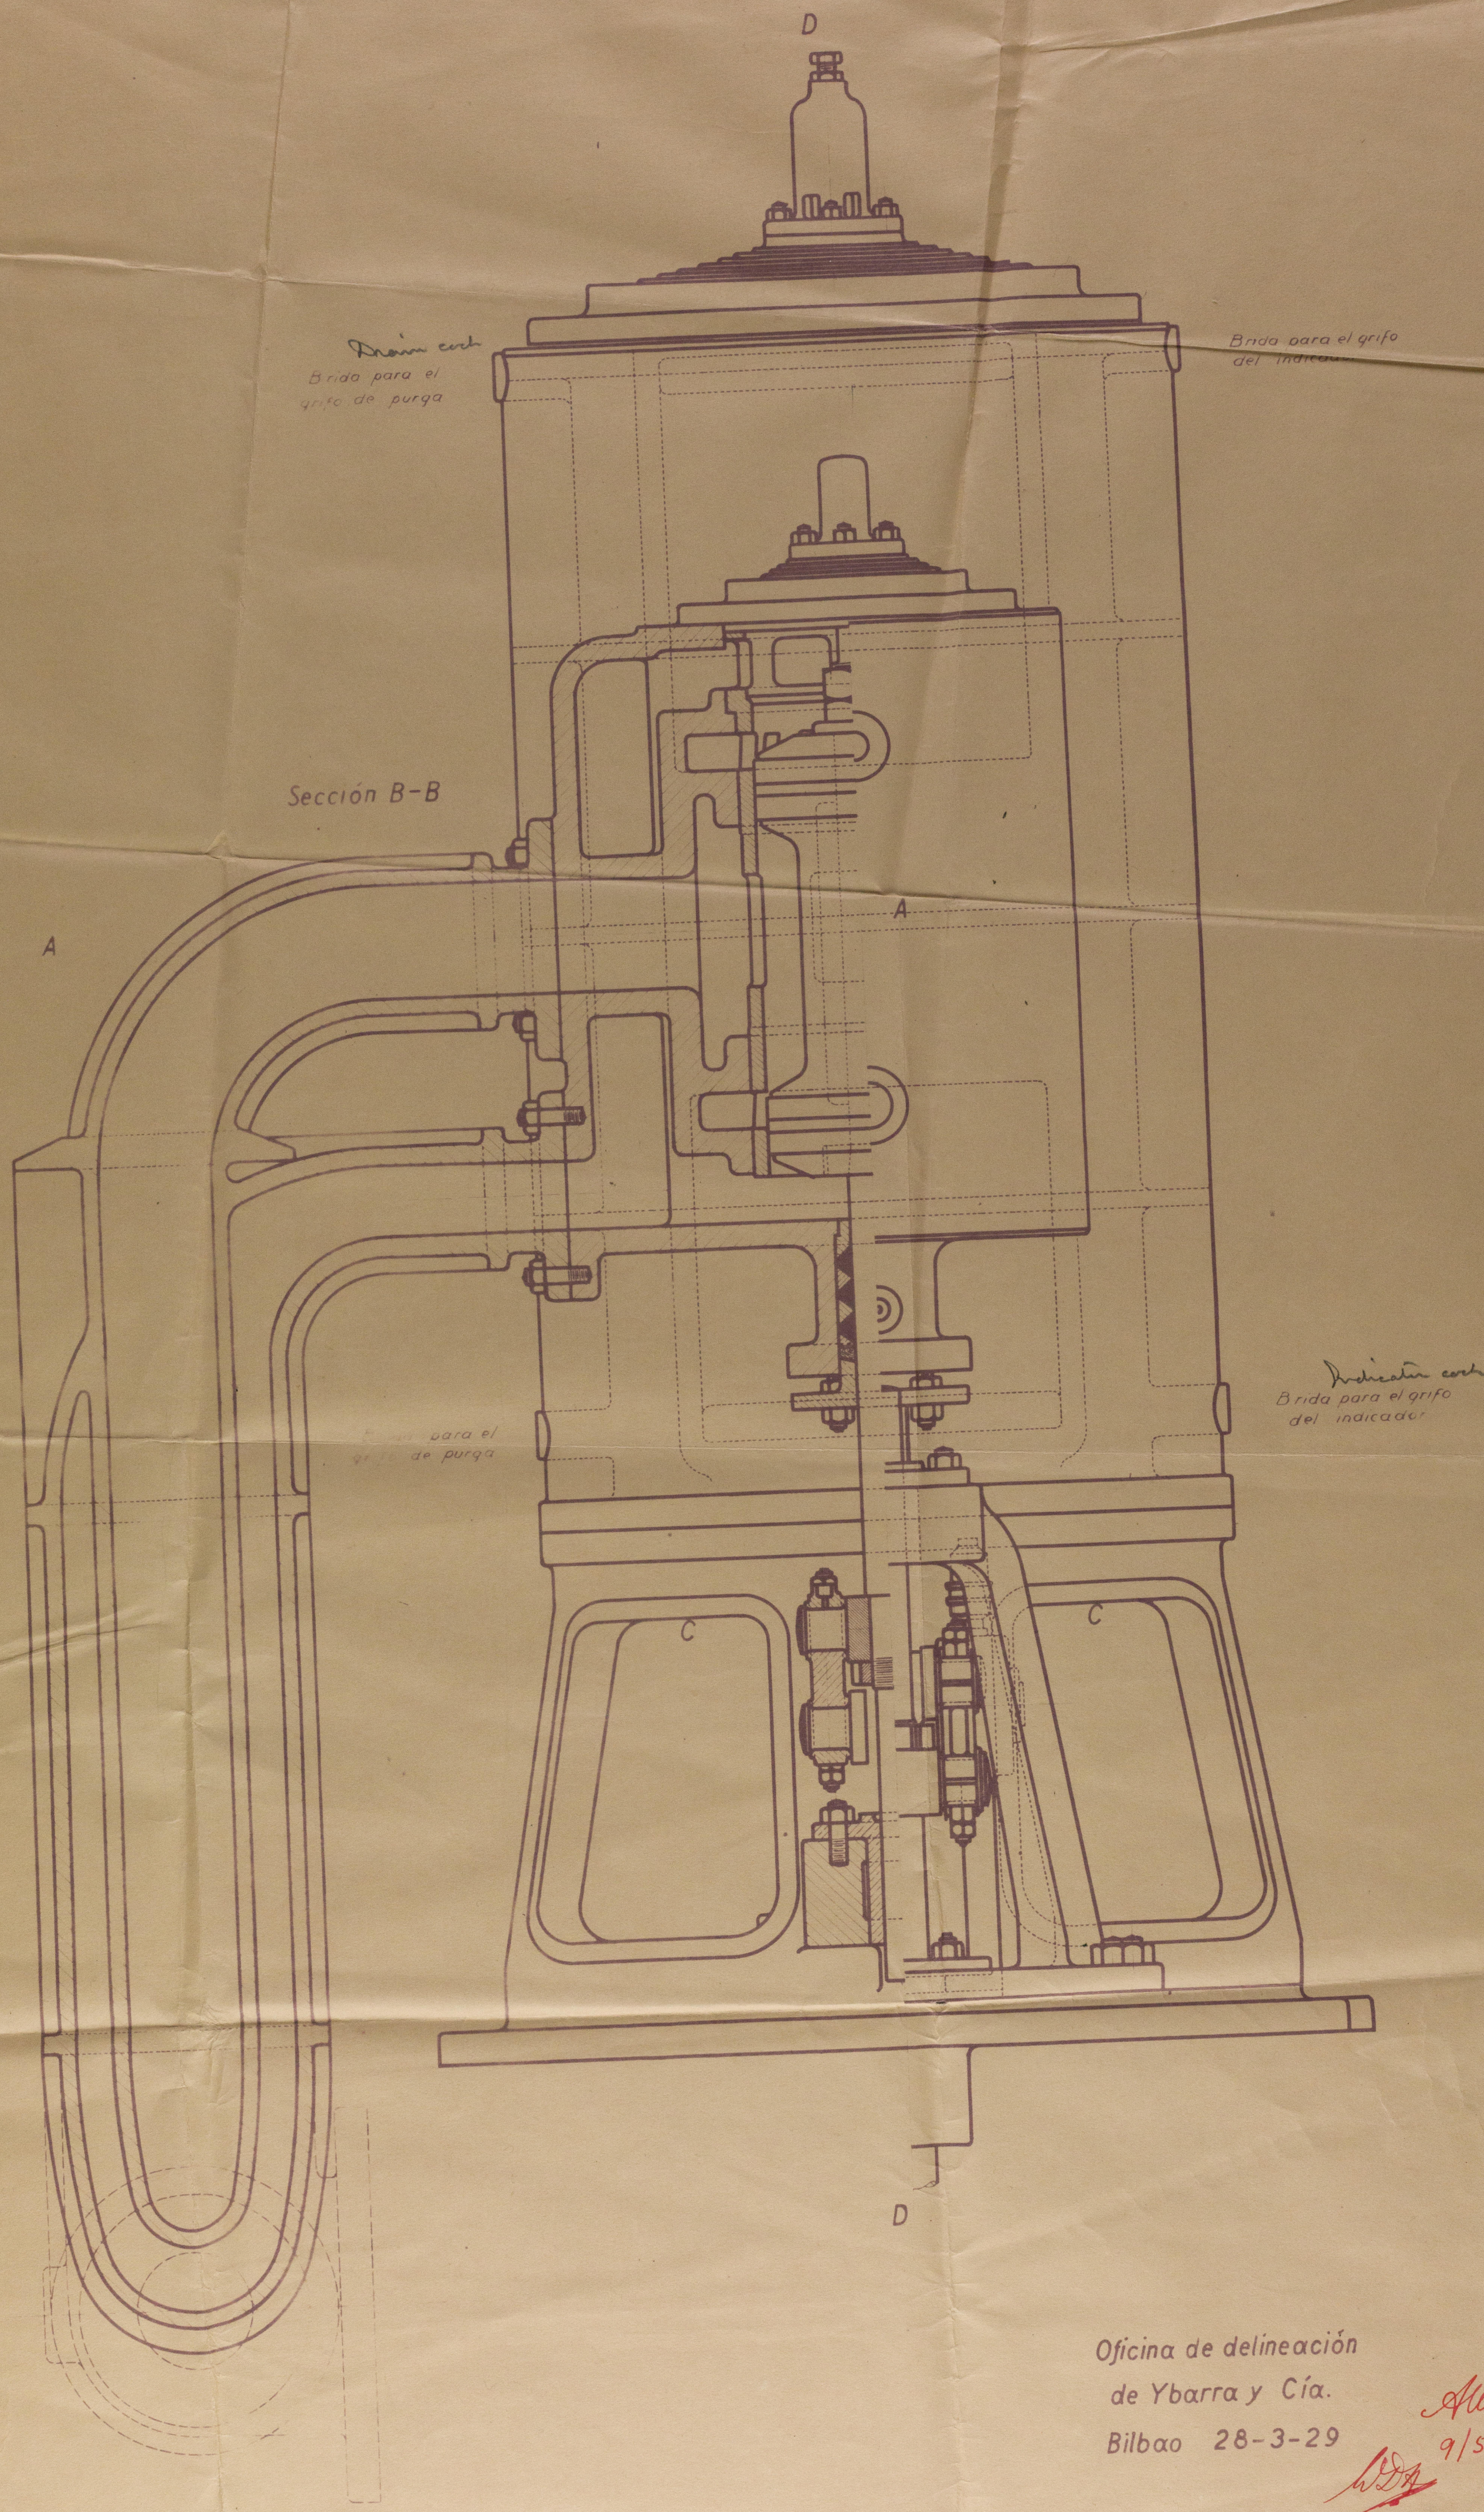

Oficina de delineación  
de Ybarra y Cía.  
Bilbao 28-3-29

*W. B. A.*  
9/5/29

W469-0325



© 2019

Lloyd's Register  
Foundation




London  
Copy

W469-0325

RETAIN

RETAIN

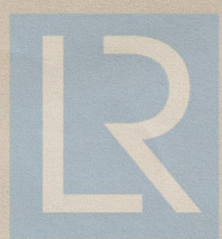

© 2019

Lloyd's Register  
Foundation