
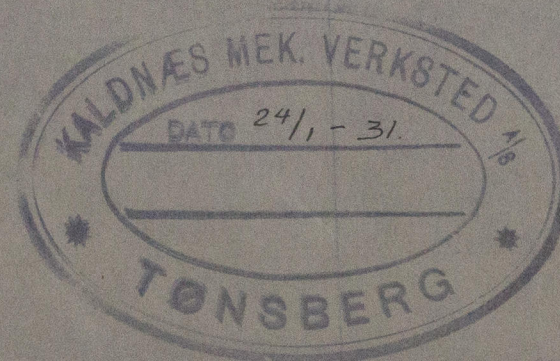
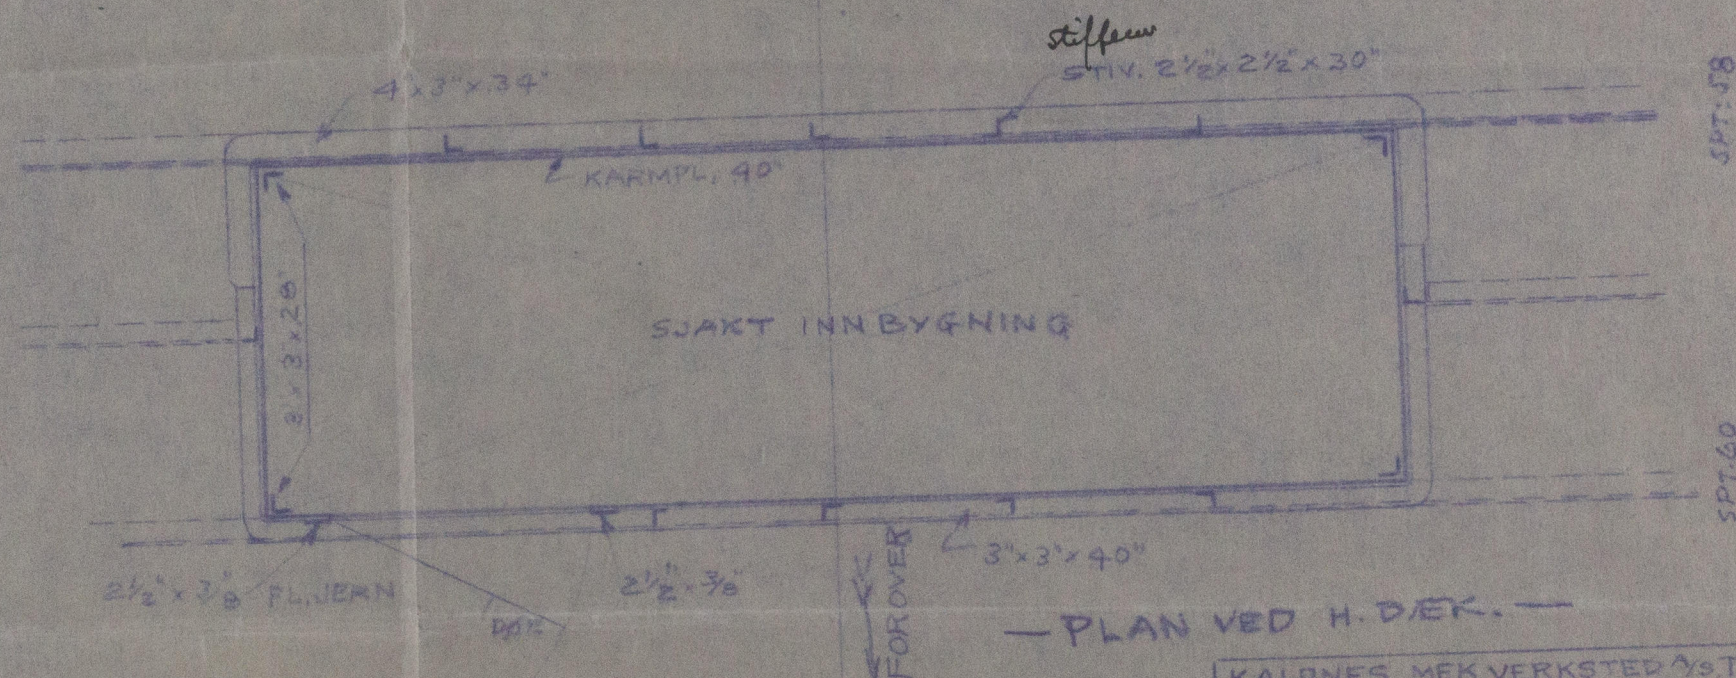


DETAILJ. AV DØR.

Detail of door

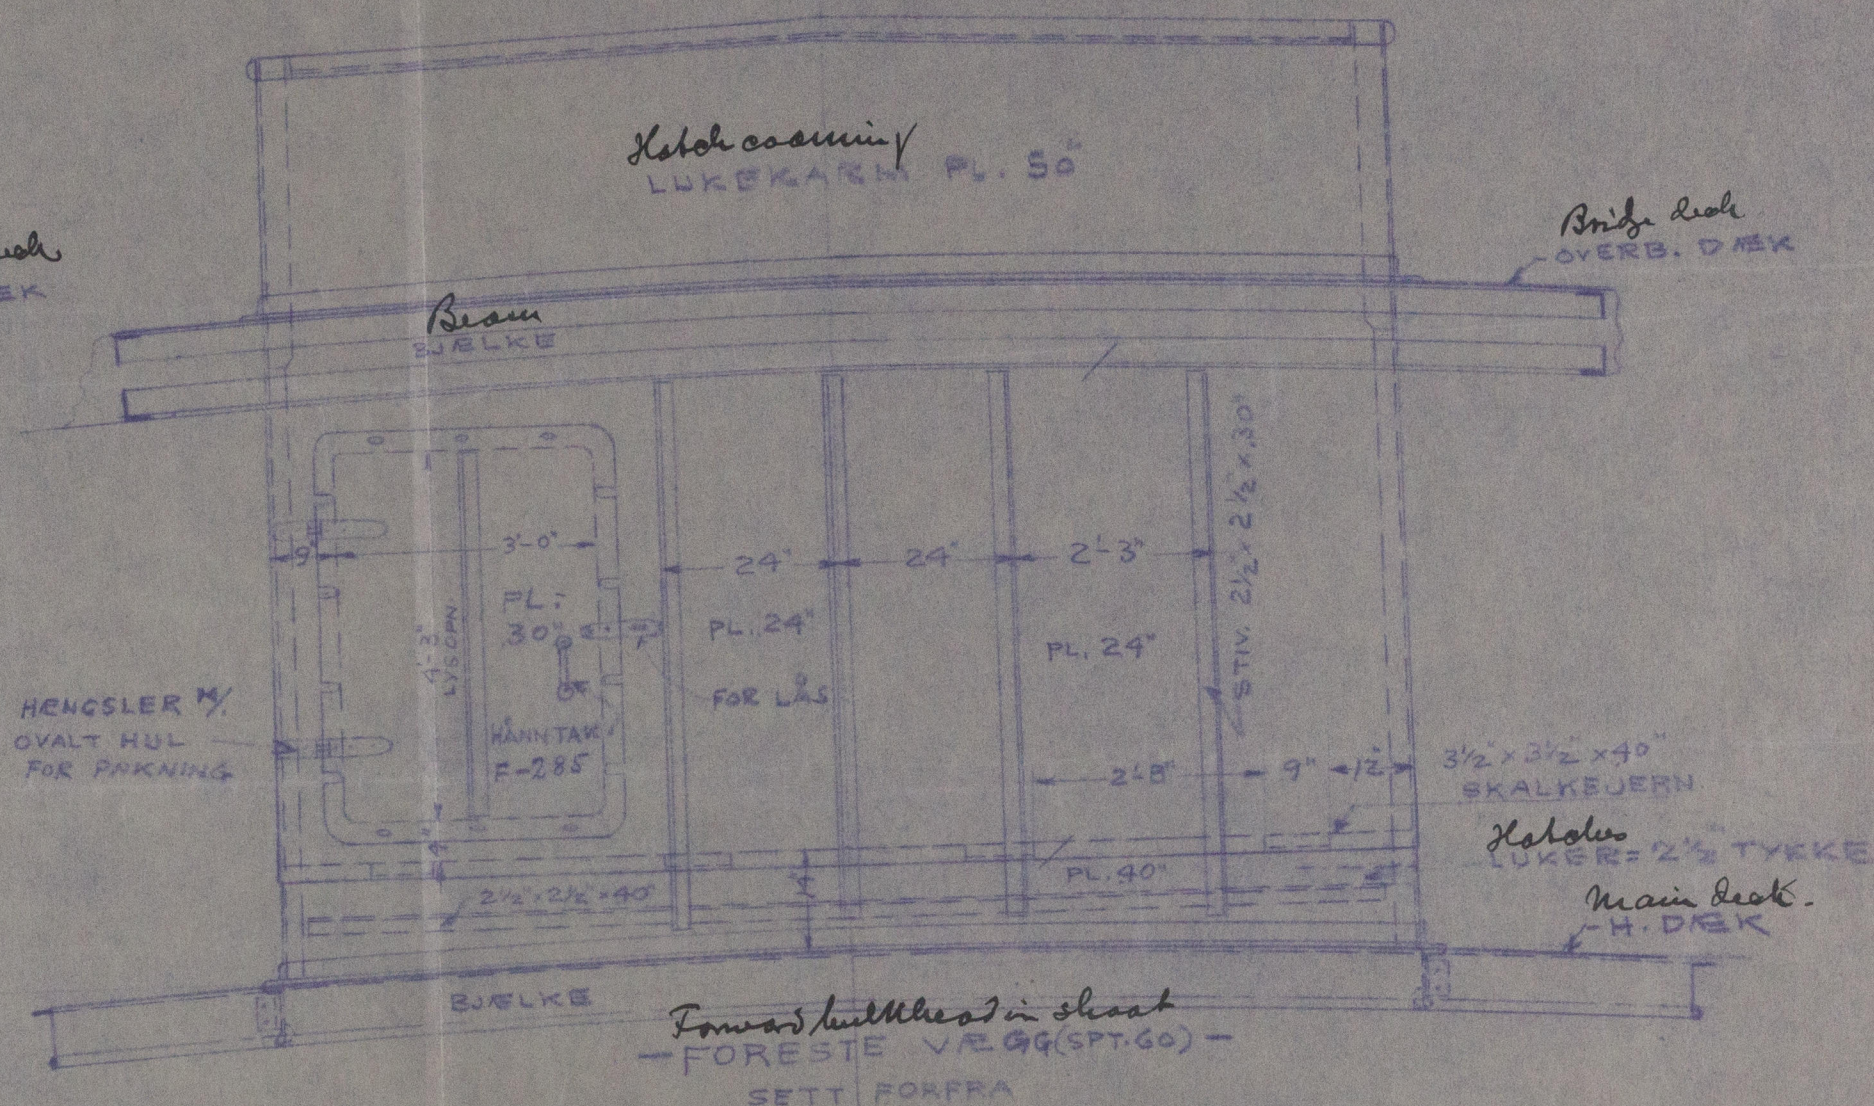

KALDNES MEK. VERKSTED TØNSBERG.  
 DATO: 23-1-1931.

FL. PIONER  
 New hatch in main deck  
 - NY LUKE PÅ HOVEDDÆK  
 MED SJAKT INNBYGNING -  
 with shaft to bridge deck.  
 MÅLESTOK: 1/2" = 1'-0" ENG.

TEGN. AV  
 TRAC. AV  
 EPTER AV  
 GODKJ. AV  
 S-9 I-6  
 3. 2. 31

W473-0120

Lloyd's Register  
 No 3593