


— S. S. SIMON-BOLIVAR —

VERSTUJVING DEKHUIS-  
HOEKEN OP "D" DEK.




ROOF = NIEUW TE MAKEN

SCHAAL 1:24

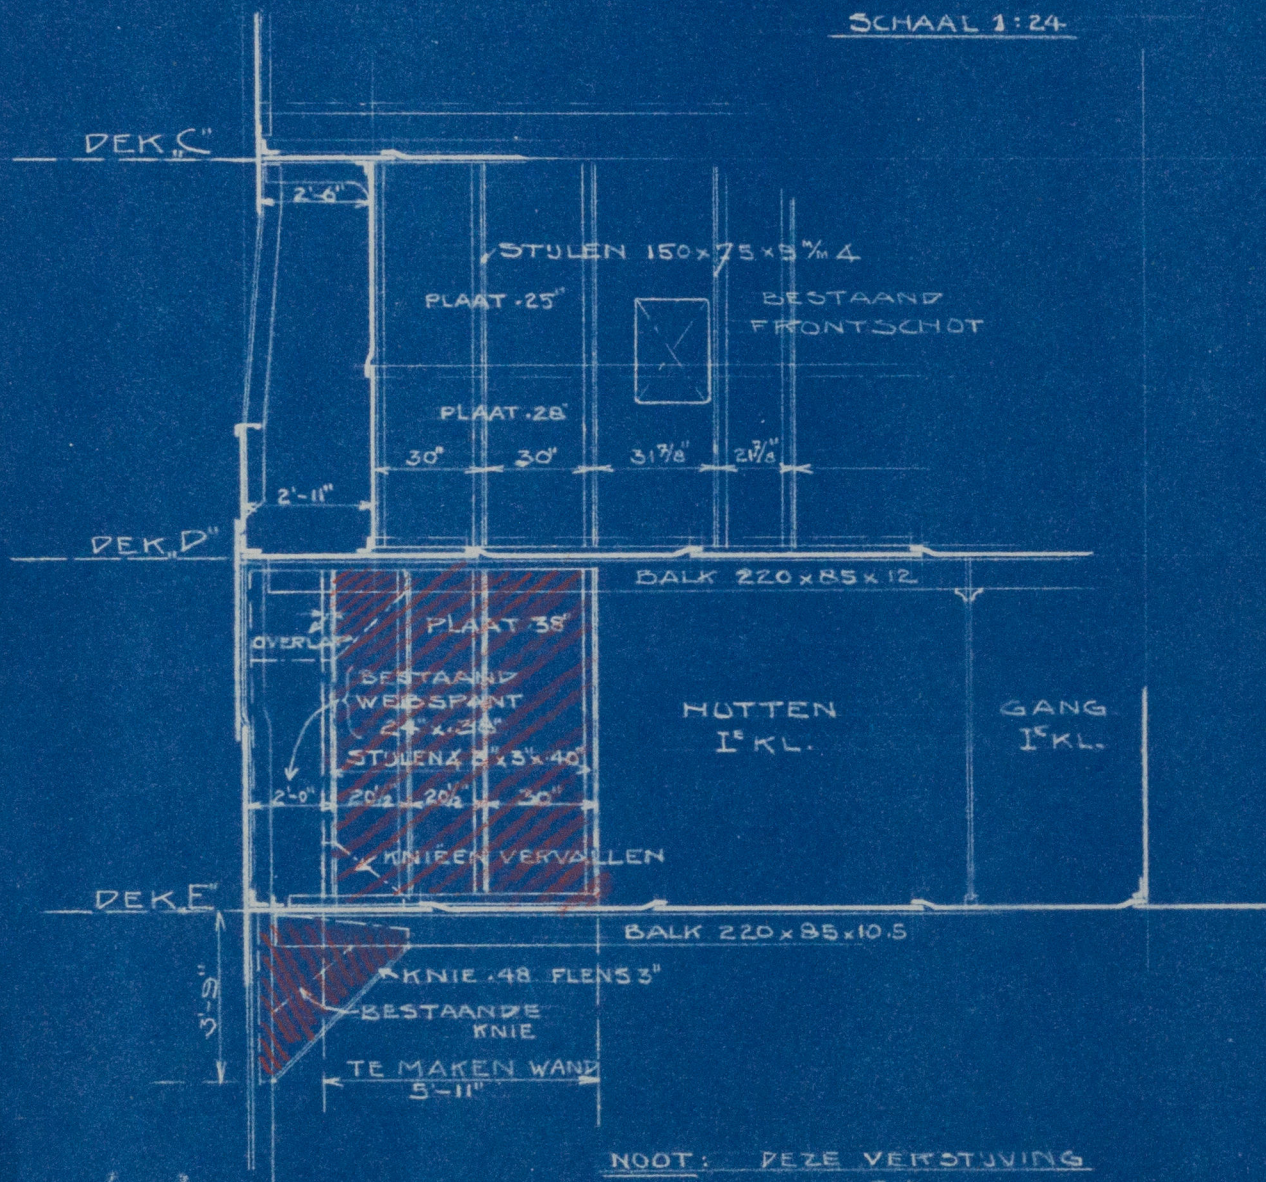

NOOT: DEZE VERSTUJVING  
AAN S.B. EN B.B. AAN TE  
BRENGEN OP SPT 108  
ONDER BRUGFRONT.

GEWUZZIGDE INDEELING I.V.M.  
AAN TE BRENGEN DEKHUIS-VERSTUJVING.

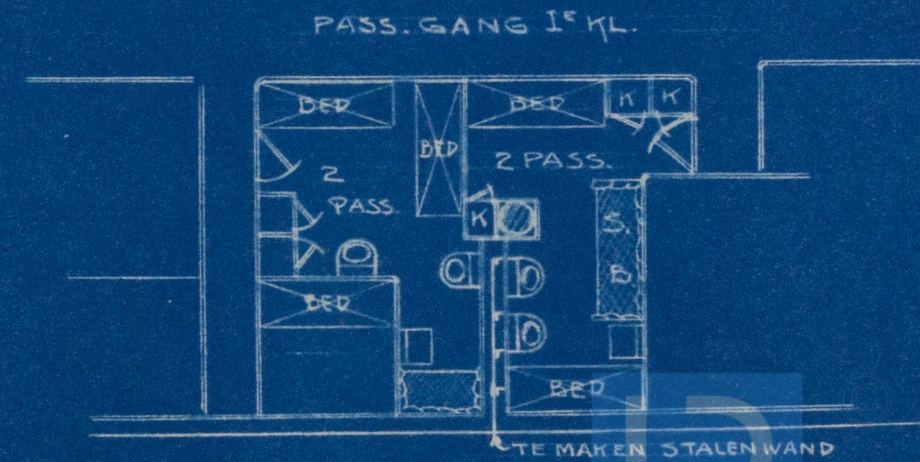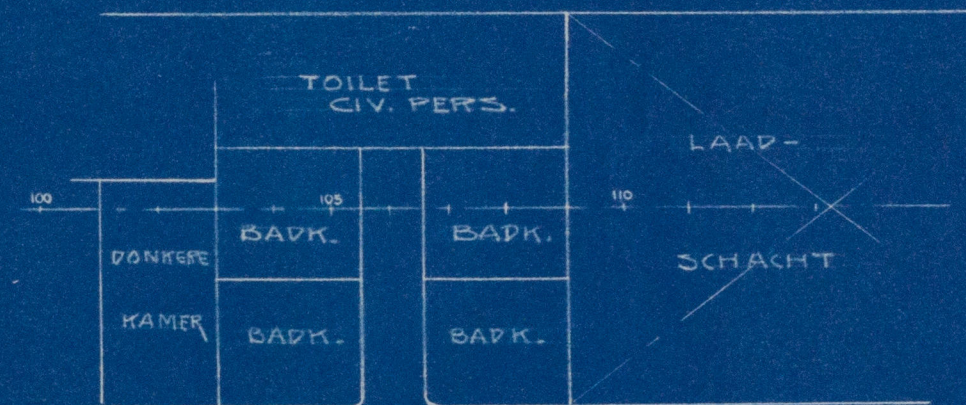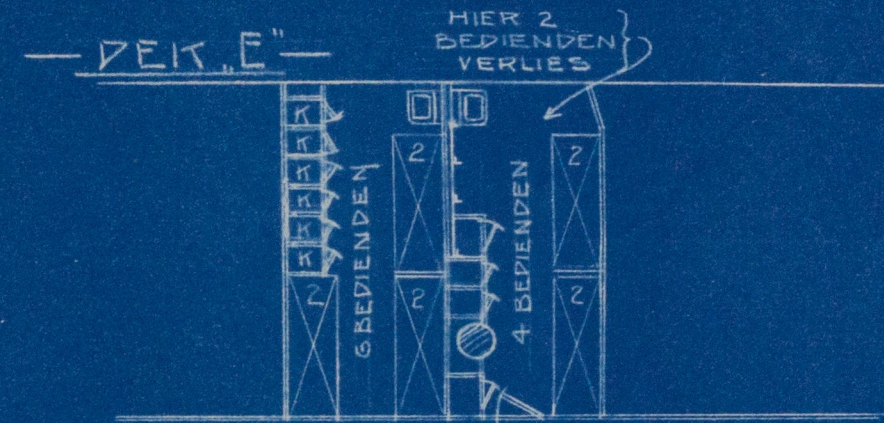

W478-0056

A'DAM, 9 NOV. '29



J.P. Simon Bolivar.

Ans rept No. 11753.

W478-0056



©

2019

Lloyd's Register  
Foundation