



Mitte Schiff.

Schnitt durch das Deckhaus
1:50

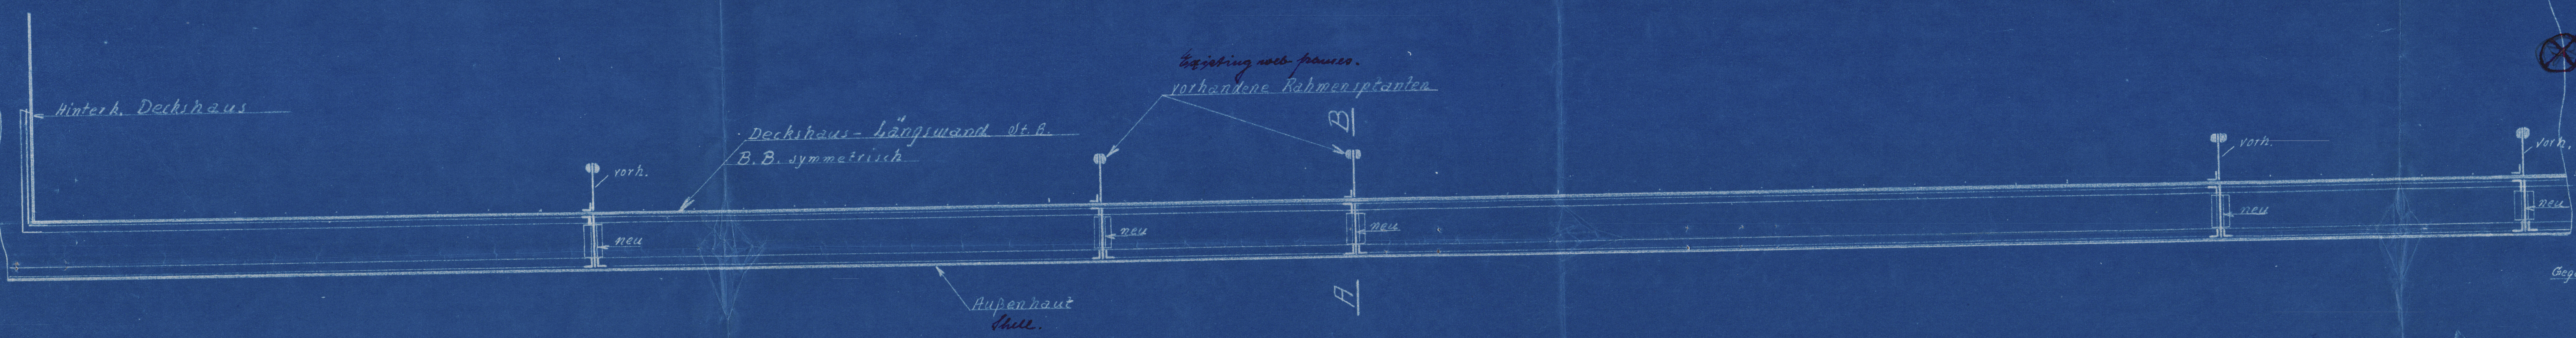

Neue Rahmenspannen
zwischen Deckhaus-Längswand und Schanzkleid.
1:25

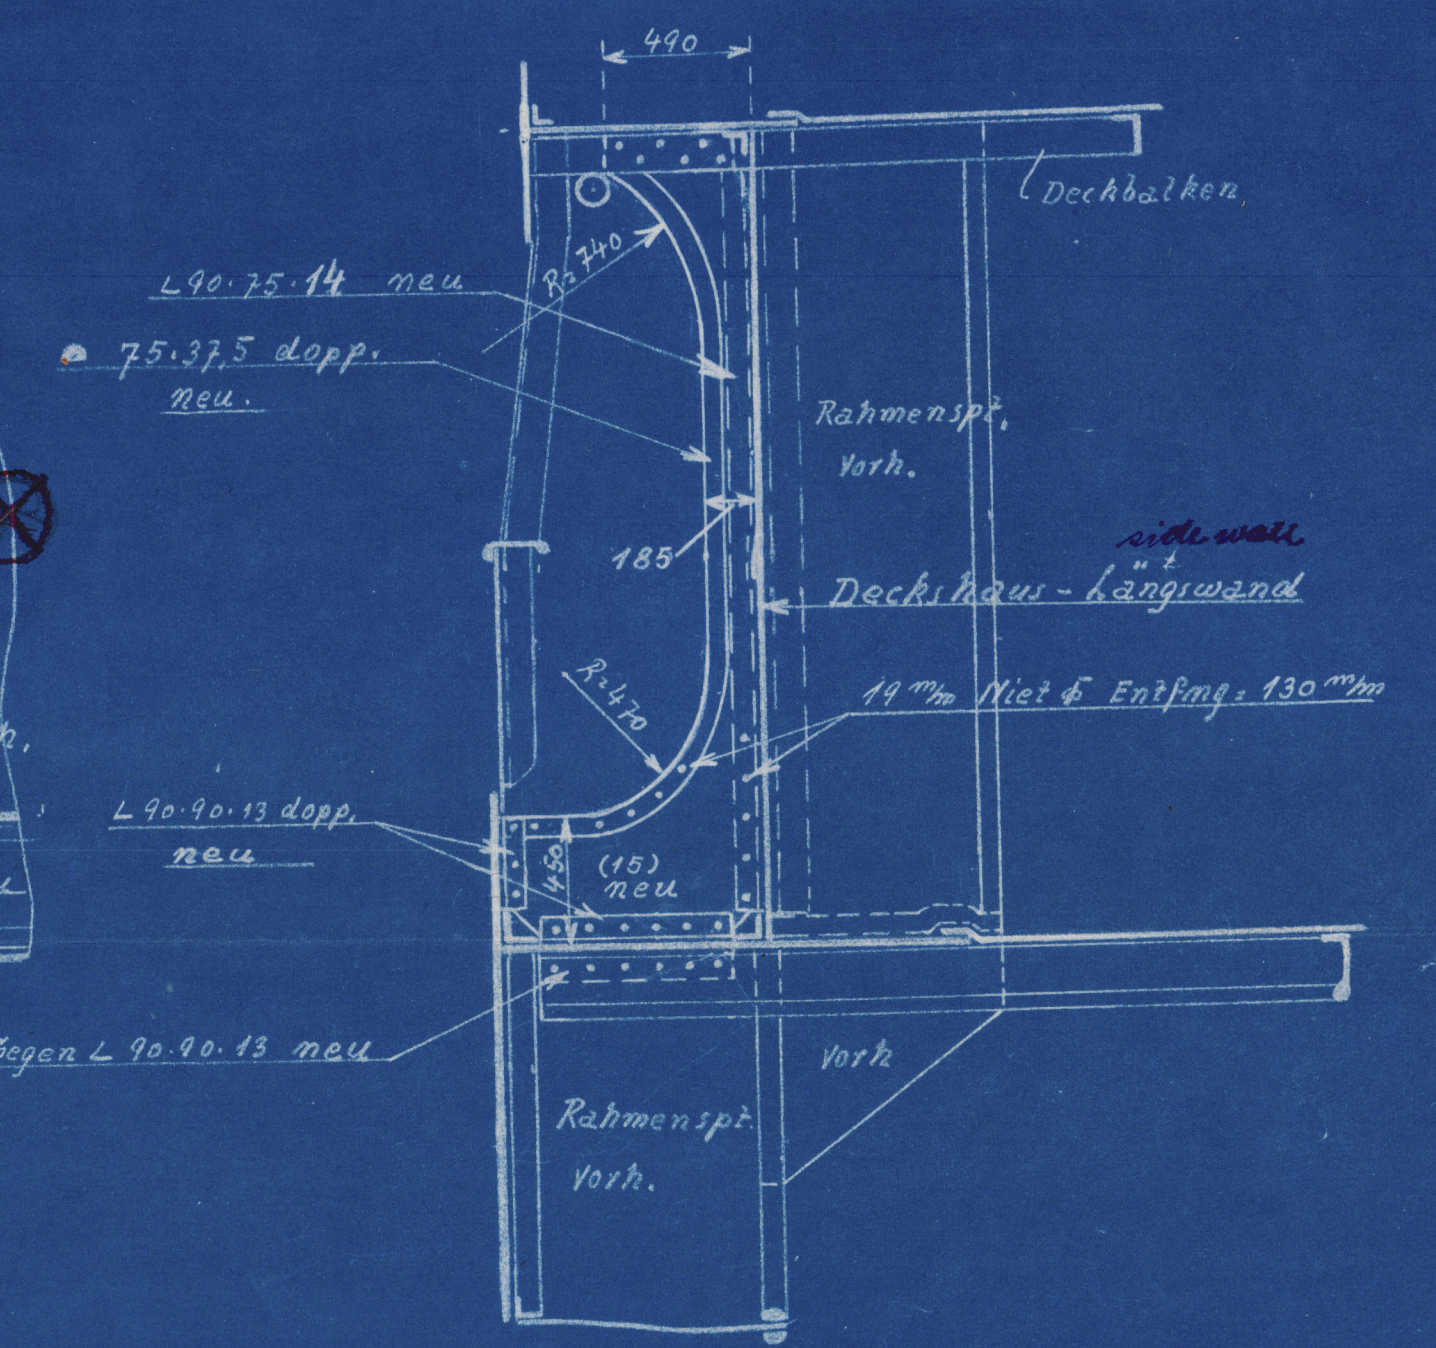


Mitte Schiff.


Schnitt durch das Deckhaus
1:50




Section E-F.
Schnitt E-F
von vorn ges.
1:25

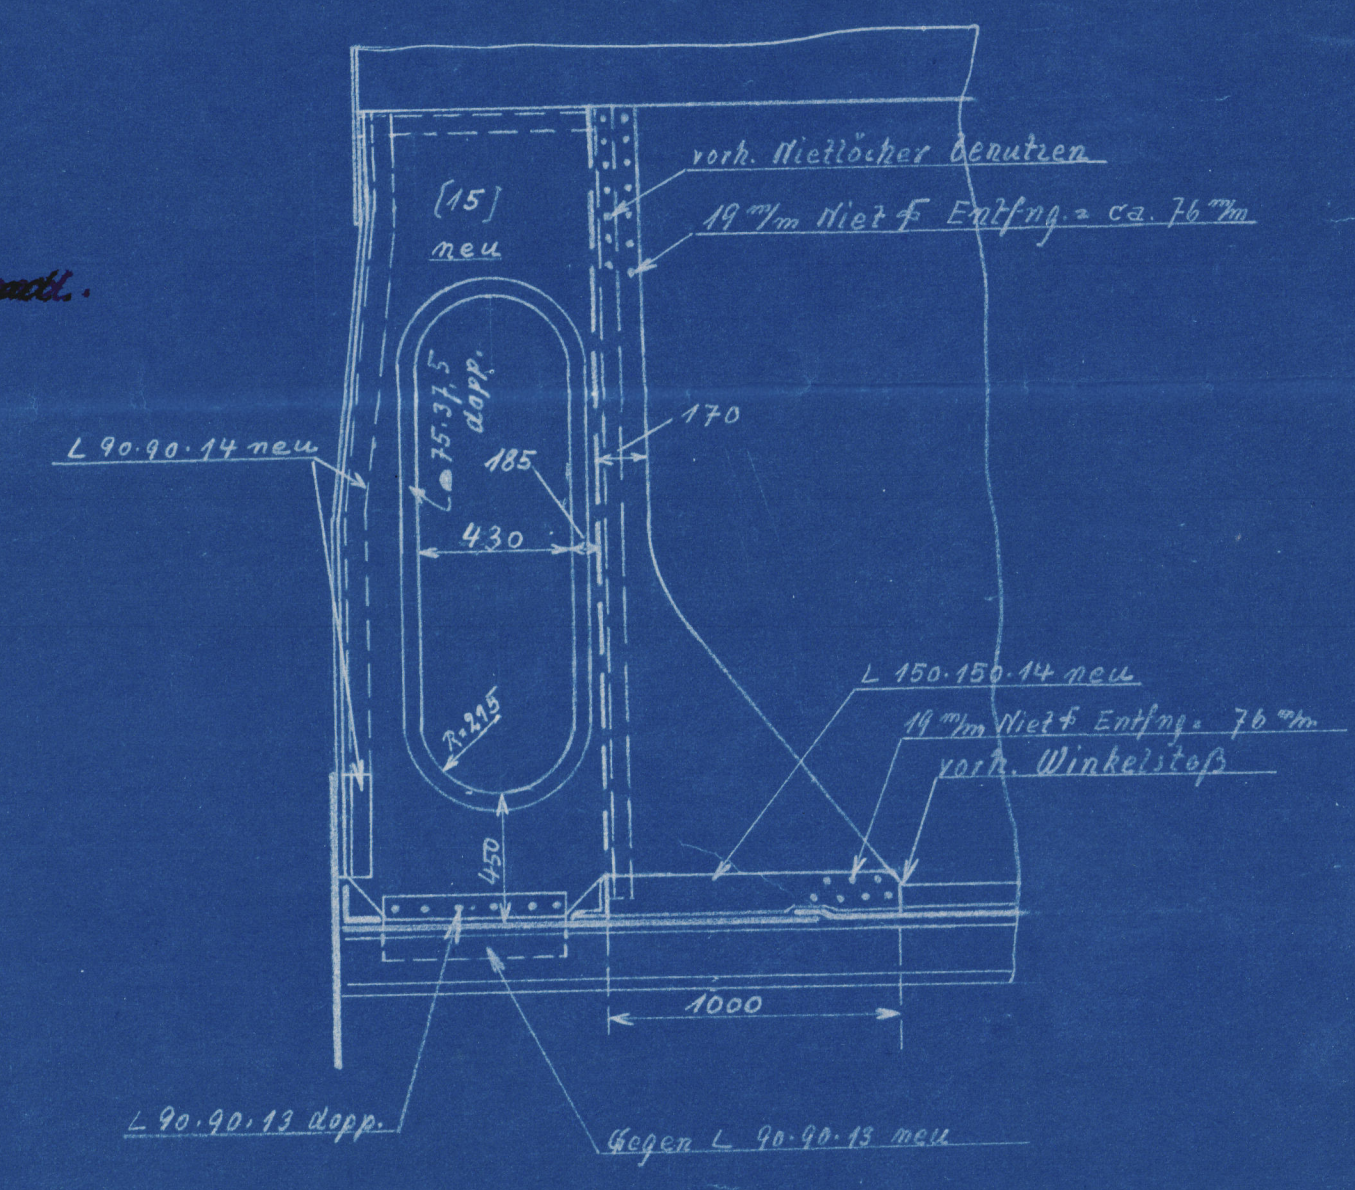

Ansicht „G“
1:25

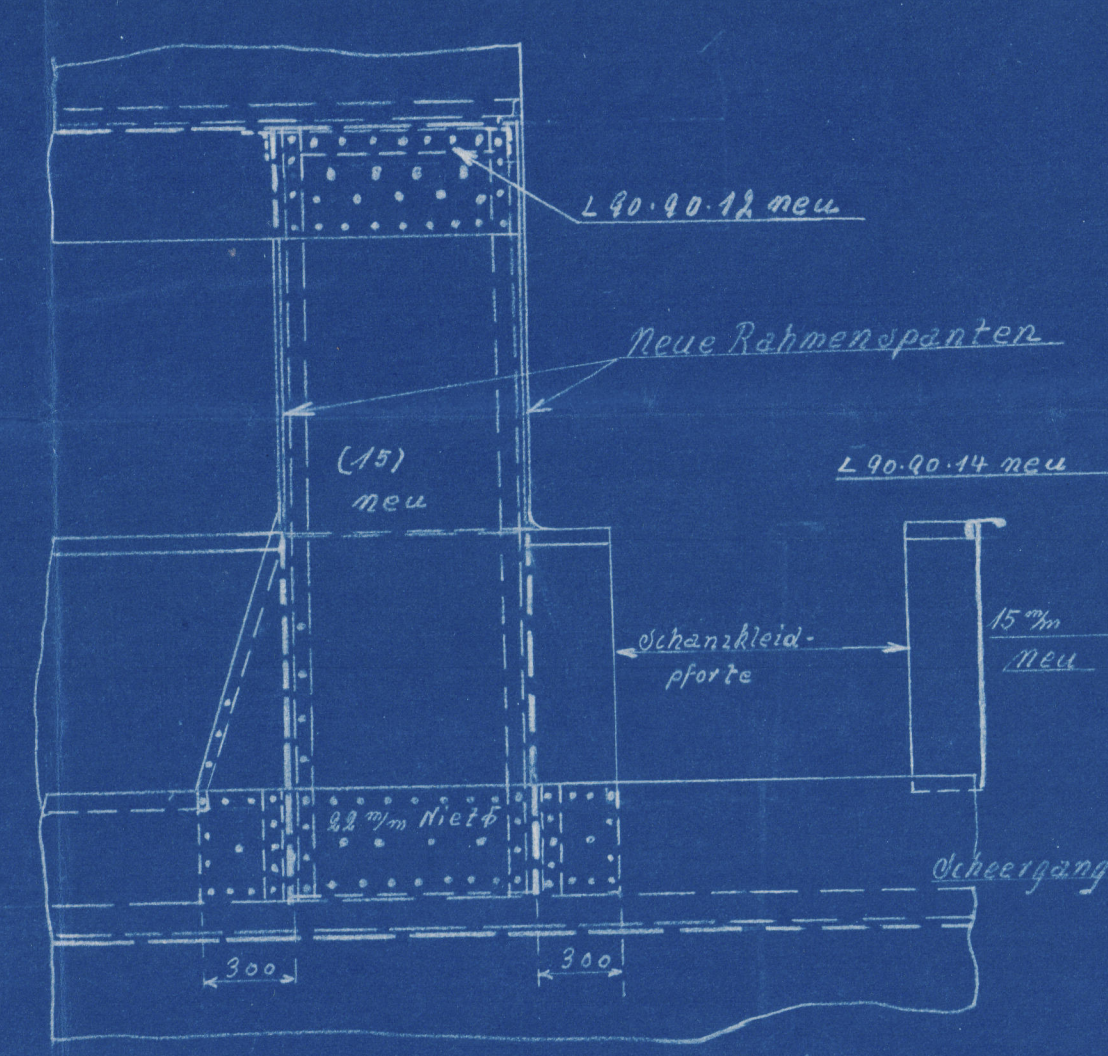

Section C-D.
Schnitt C-D
von vorn ges.
1:25

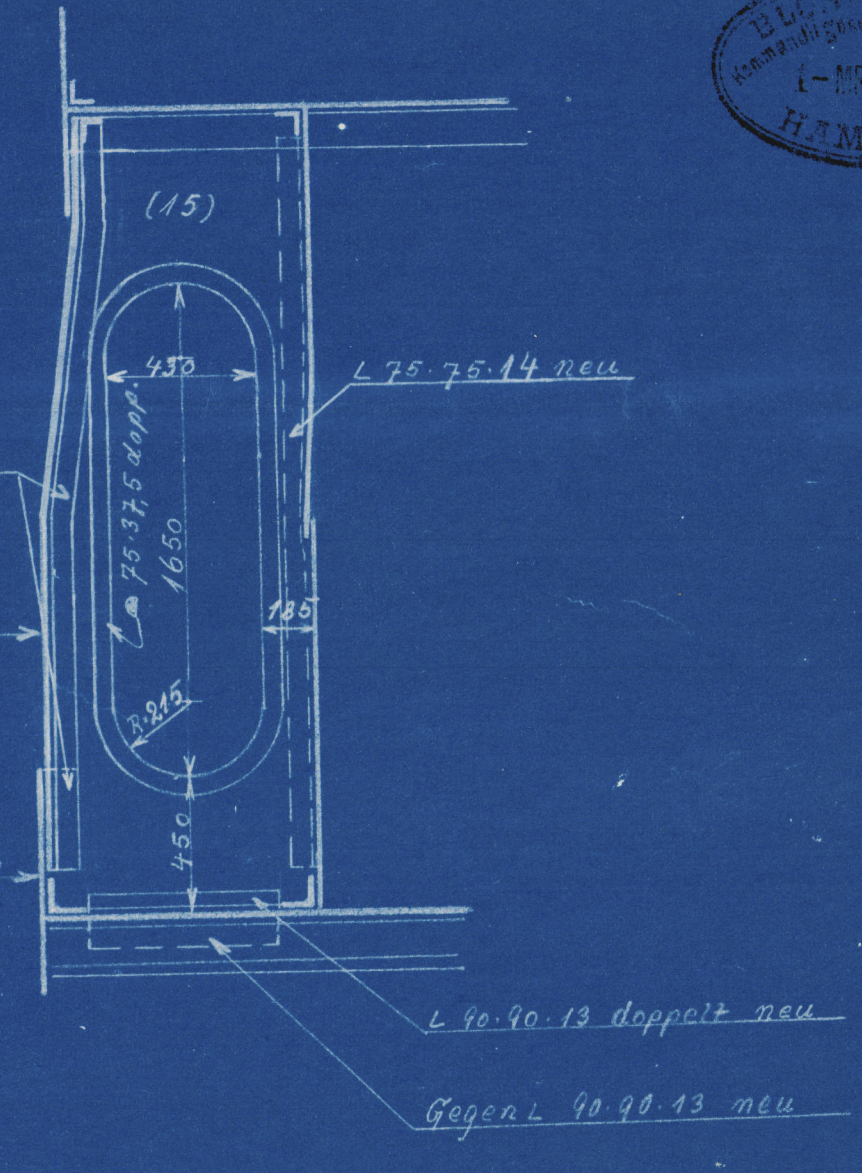

S. S. „Simon Bolivar“

Einbau neuer Rahmenspannen an der
Deckhaus-Längswand B.B. u. St.B.

Auftrag Nr. 681 Zeichn. Nr. 5

B. u. K. S. R. 103

22/2.30 *Handwritten signature*

WLB-0060



WJ

W 478 - 0060



© 2019

Lloyd's Register
Foundation

S. S. "Simon Bolivar"⁴

New web frames at side of bridge deck house amidships.

Hamburg Report Nr.

19205



© 2019

Lloyd's Register
Foundation

W 478-0060