

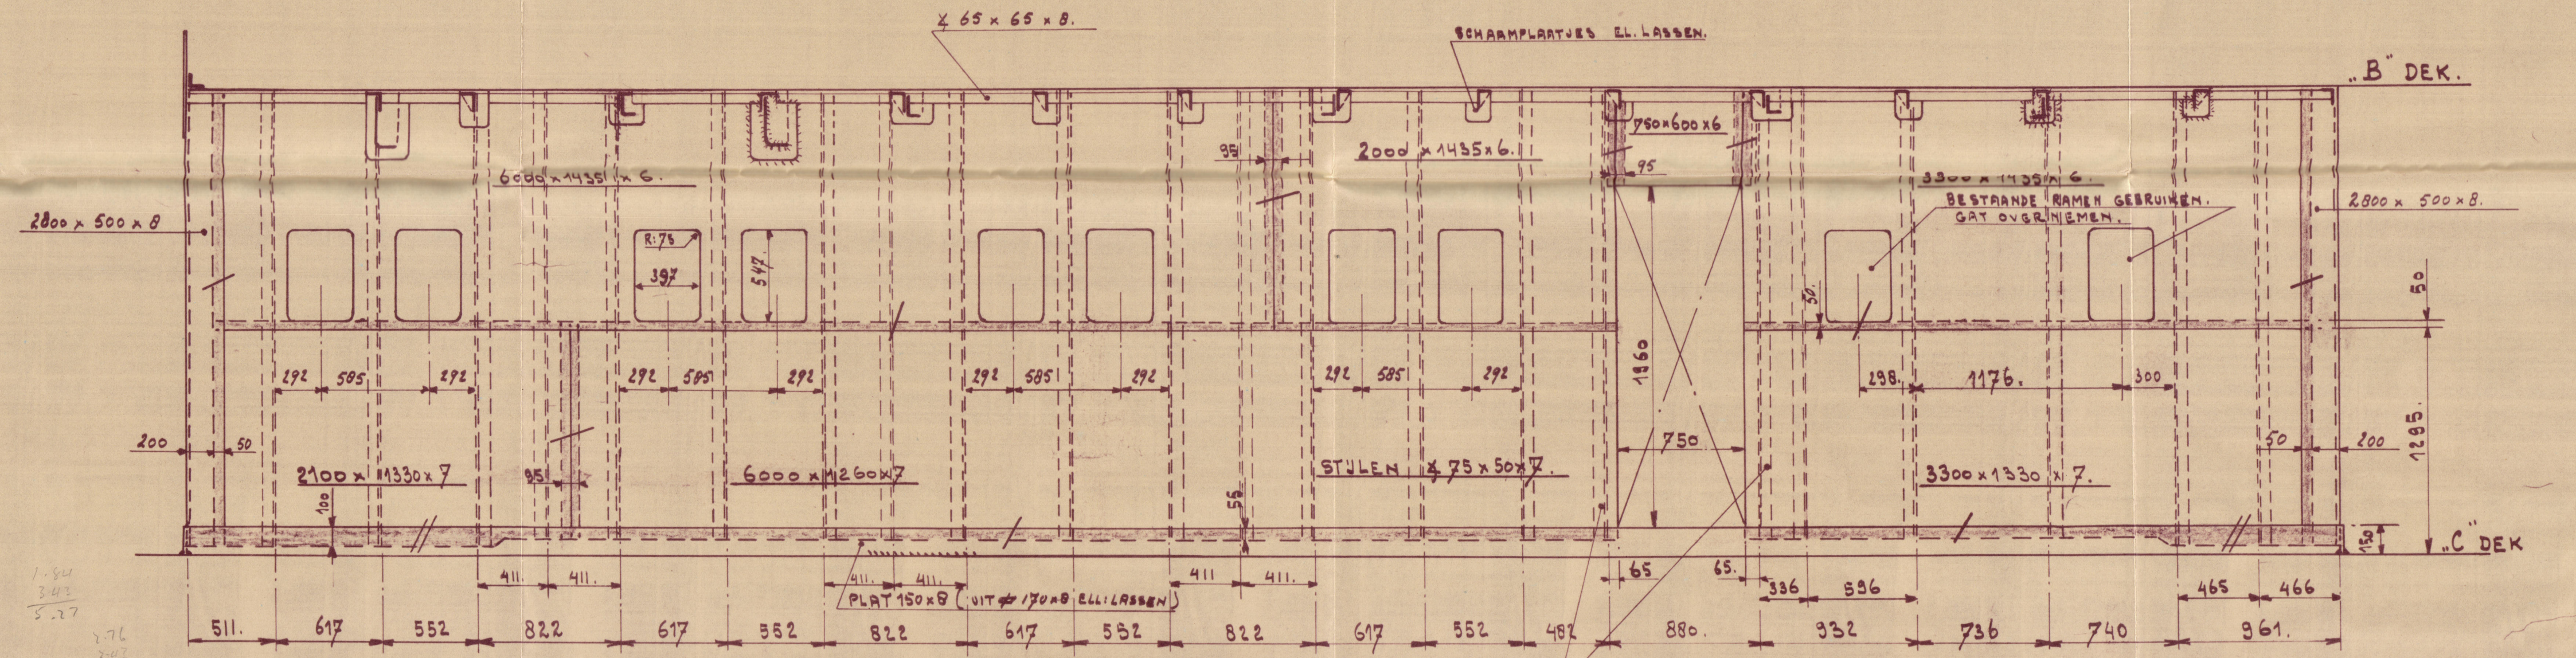



S.B. LANGSWAND.

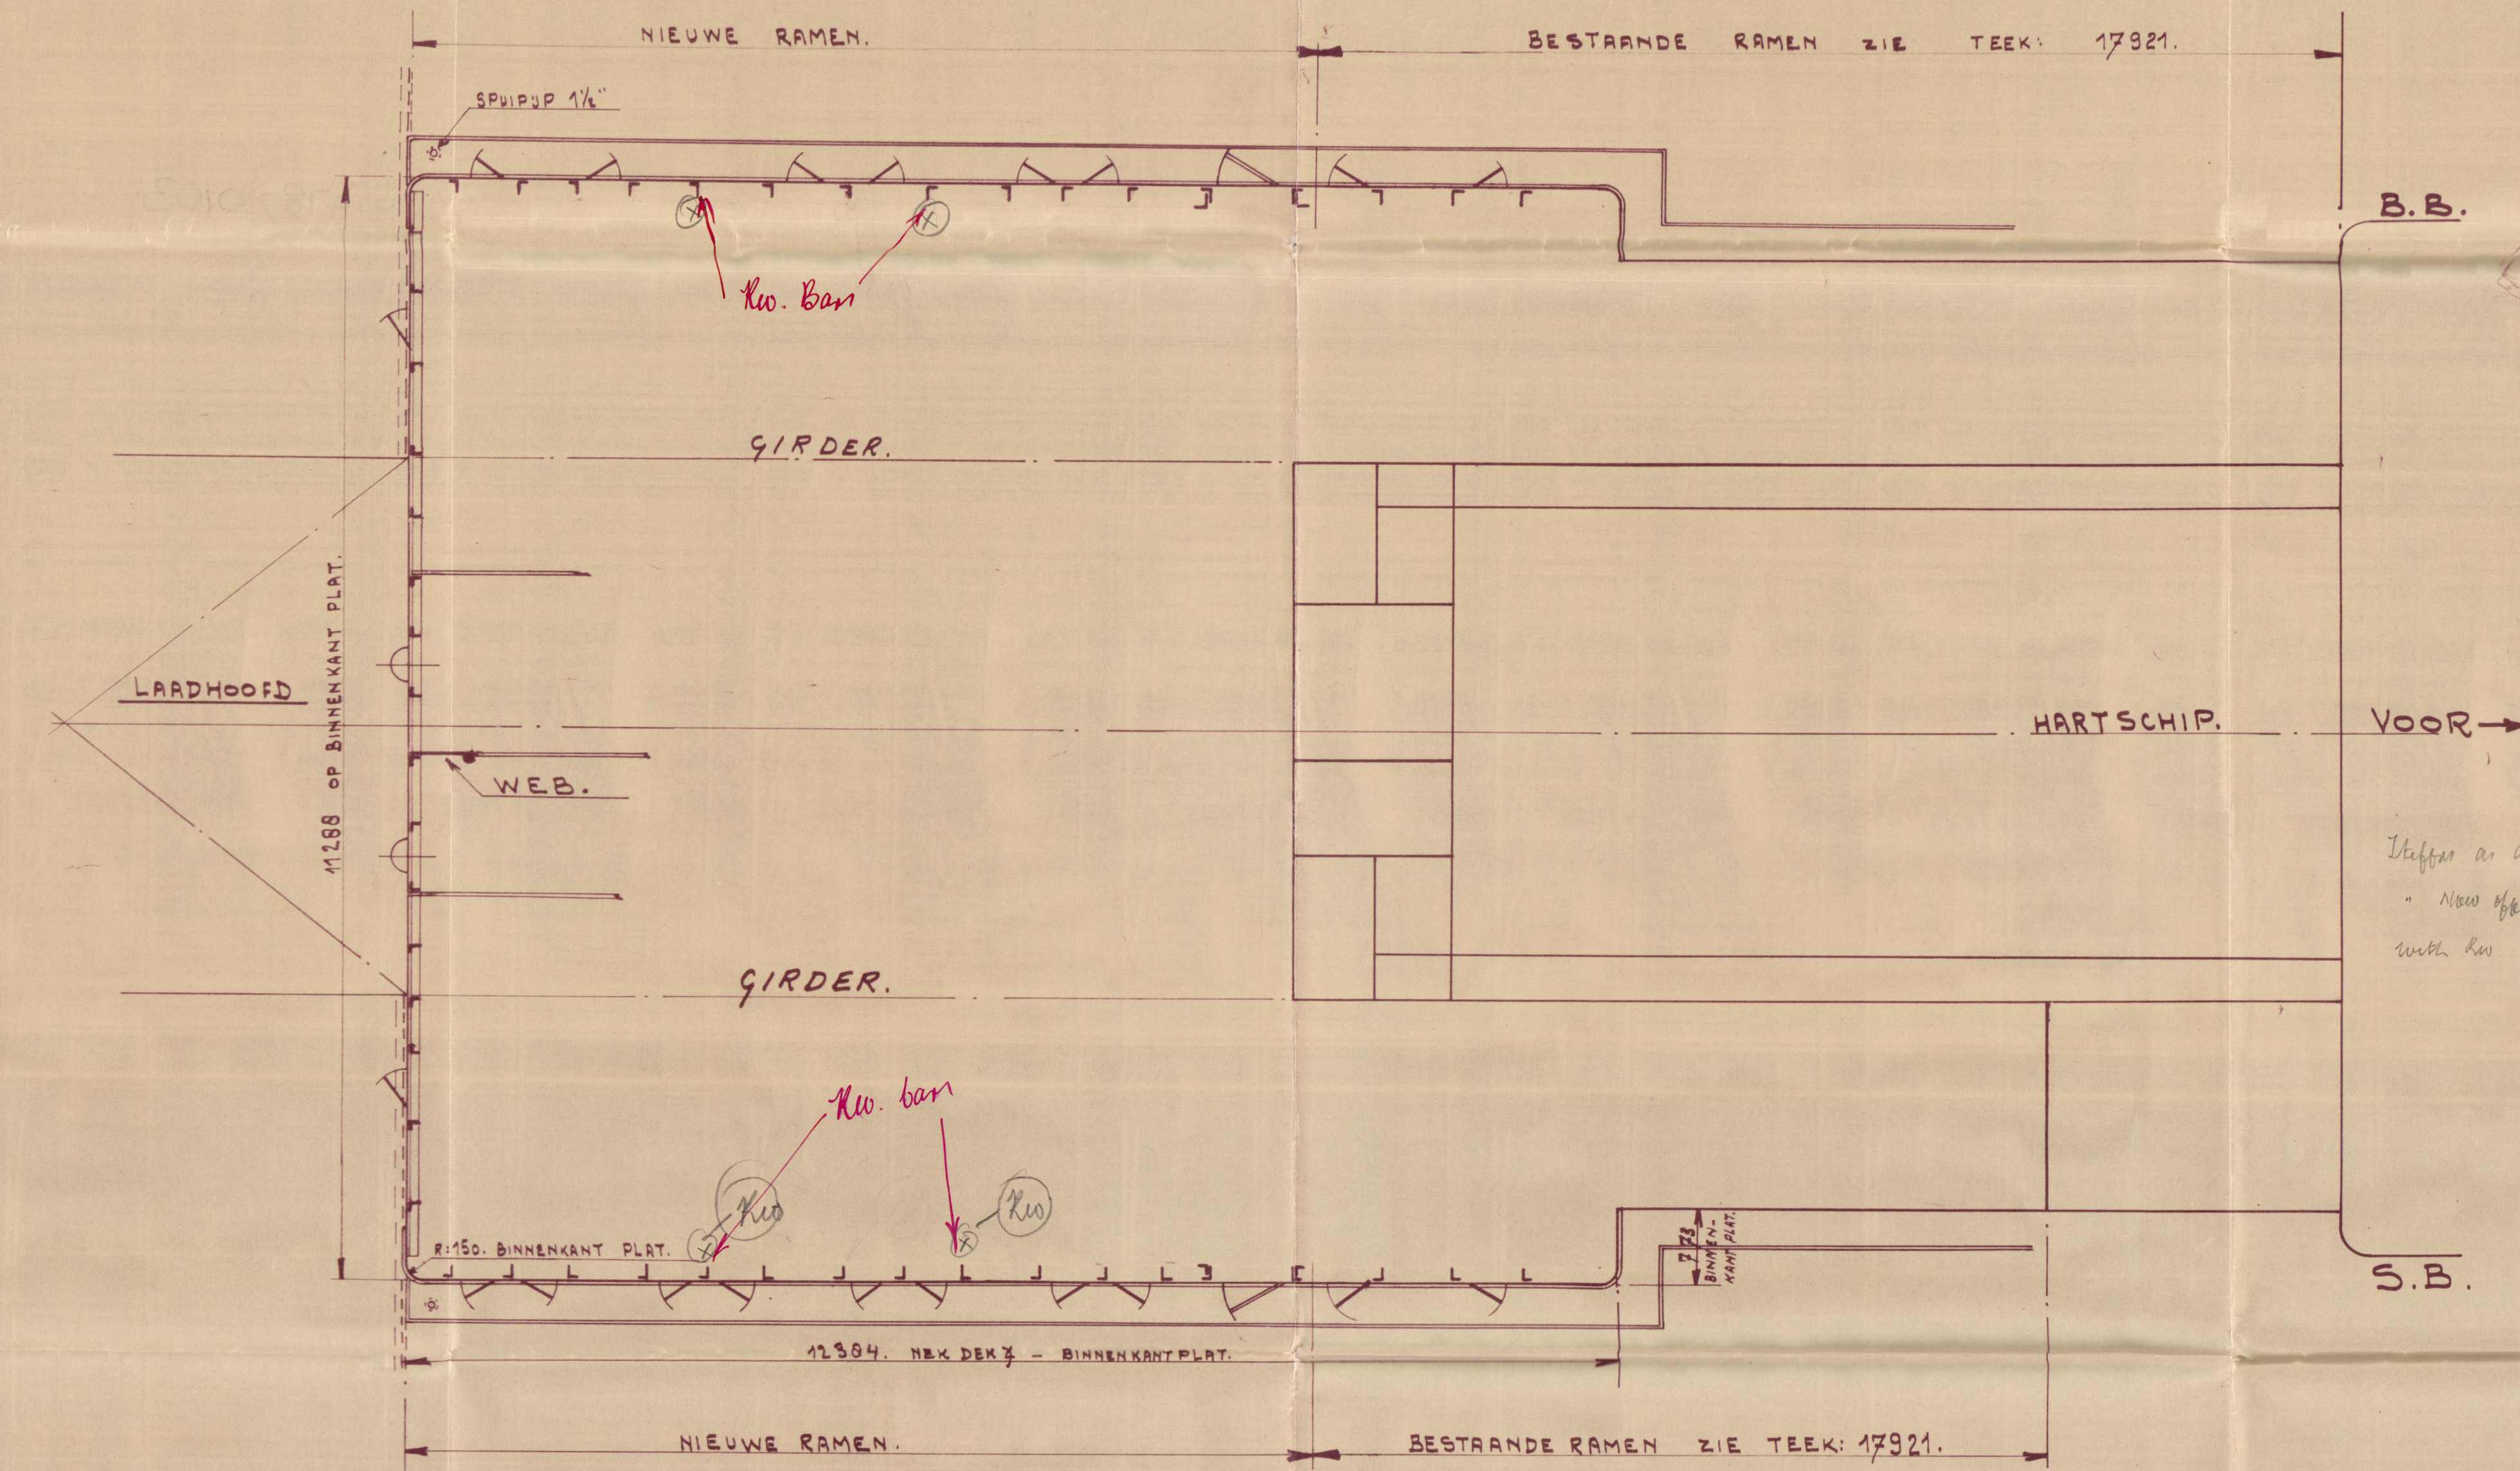


B.B. LANGSWAND.

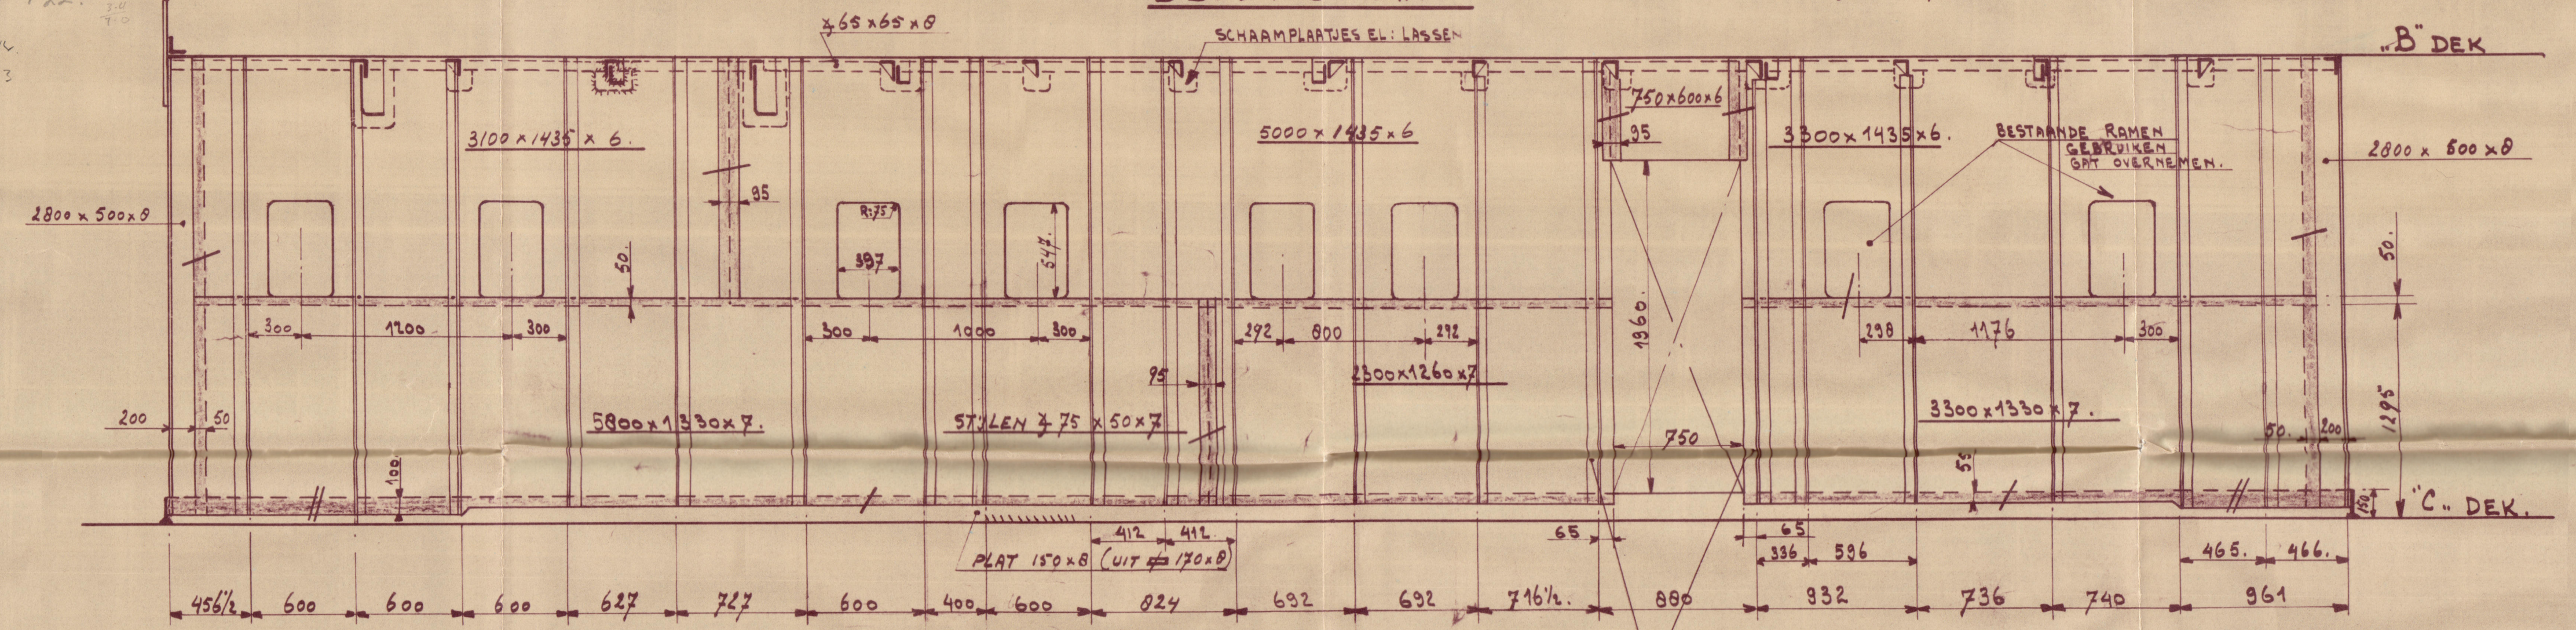


ACHTERFRONTSCHOT.

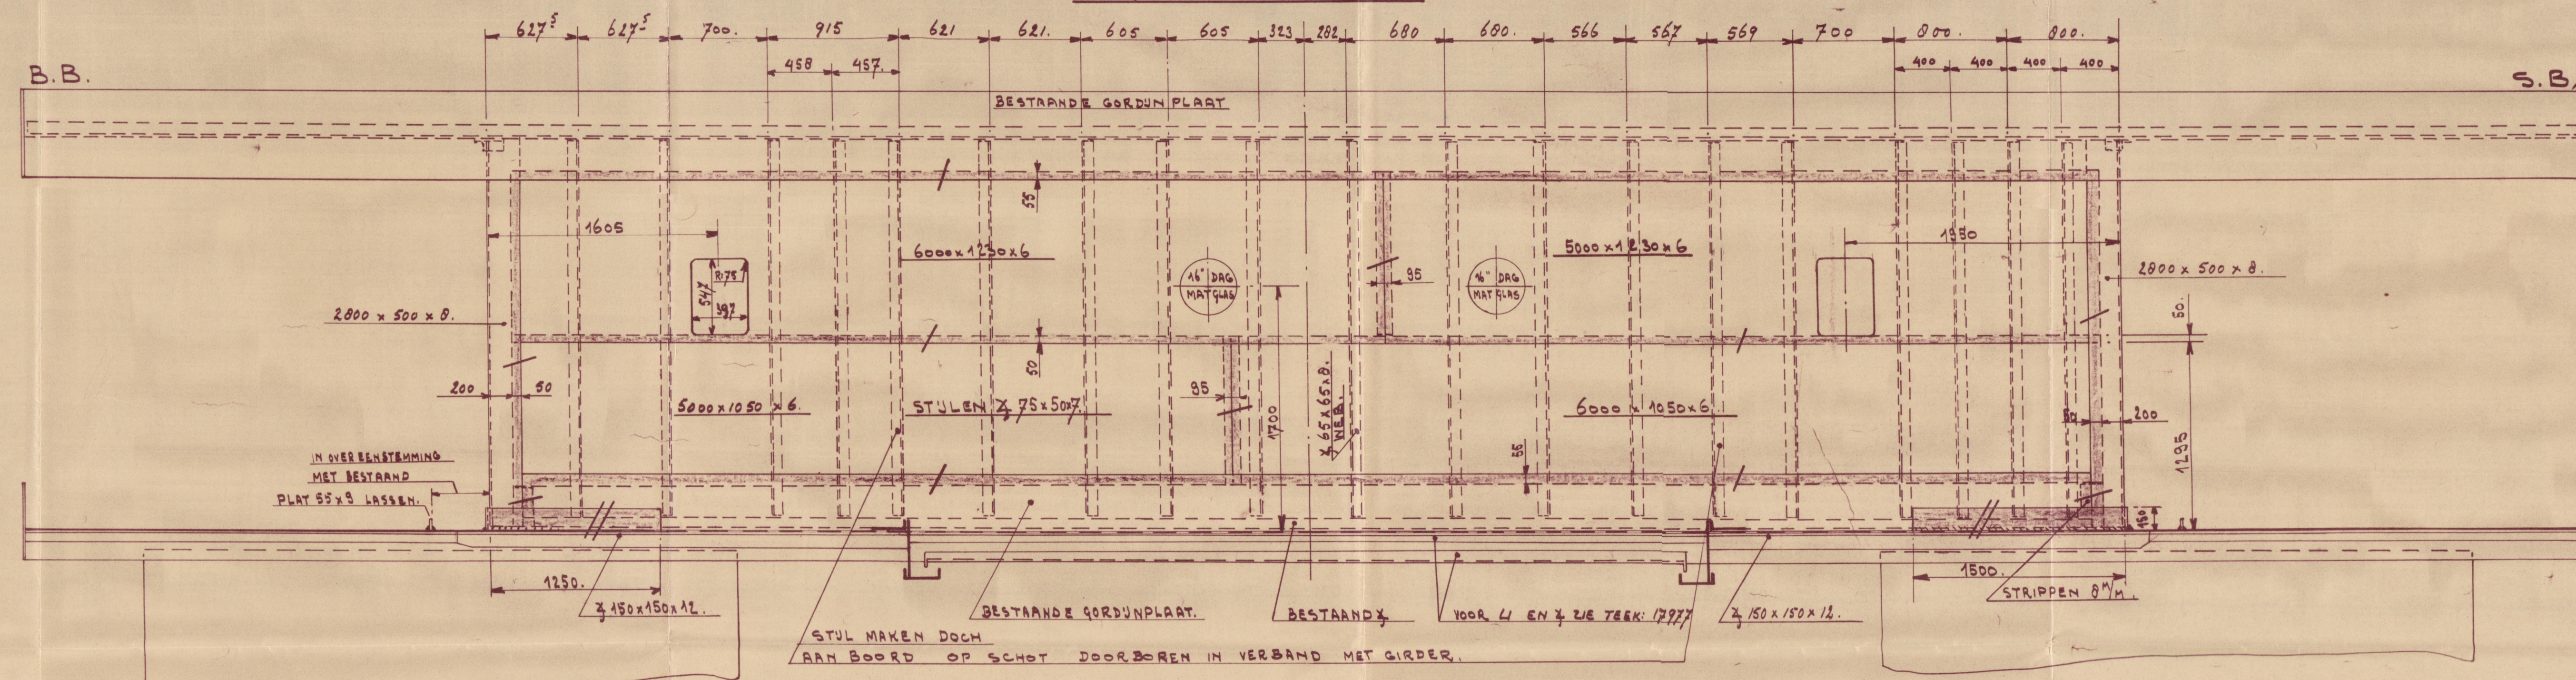

WEB-ACHTER -  
FRONTSCHOT.

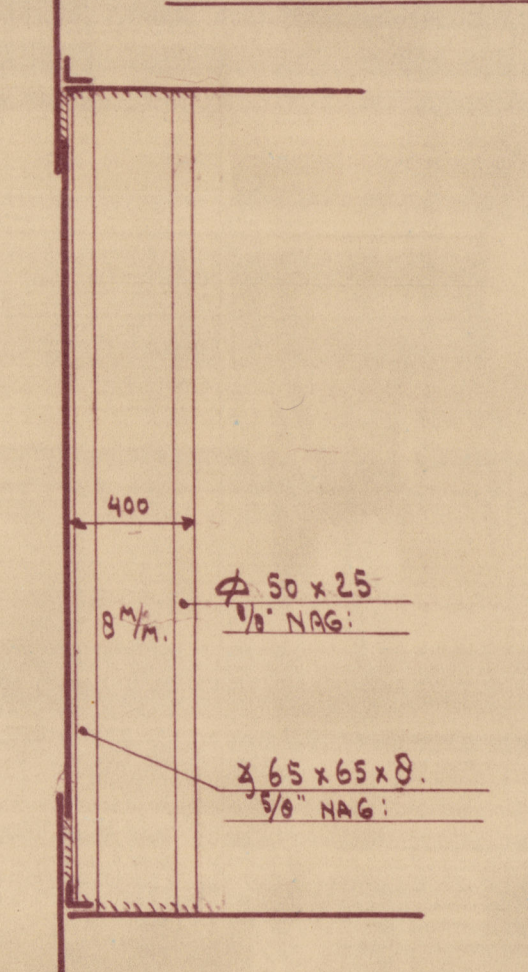

VOORSCHOT- SB EN B.B.  
B.B. IS GETEEKEND.

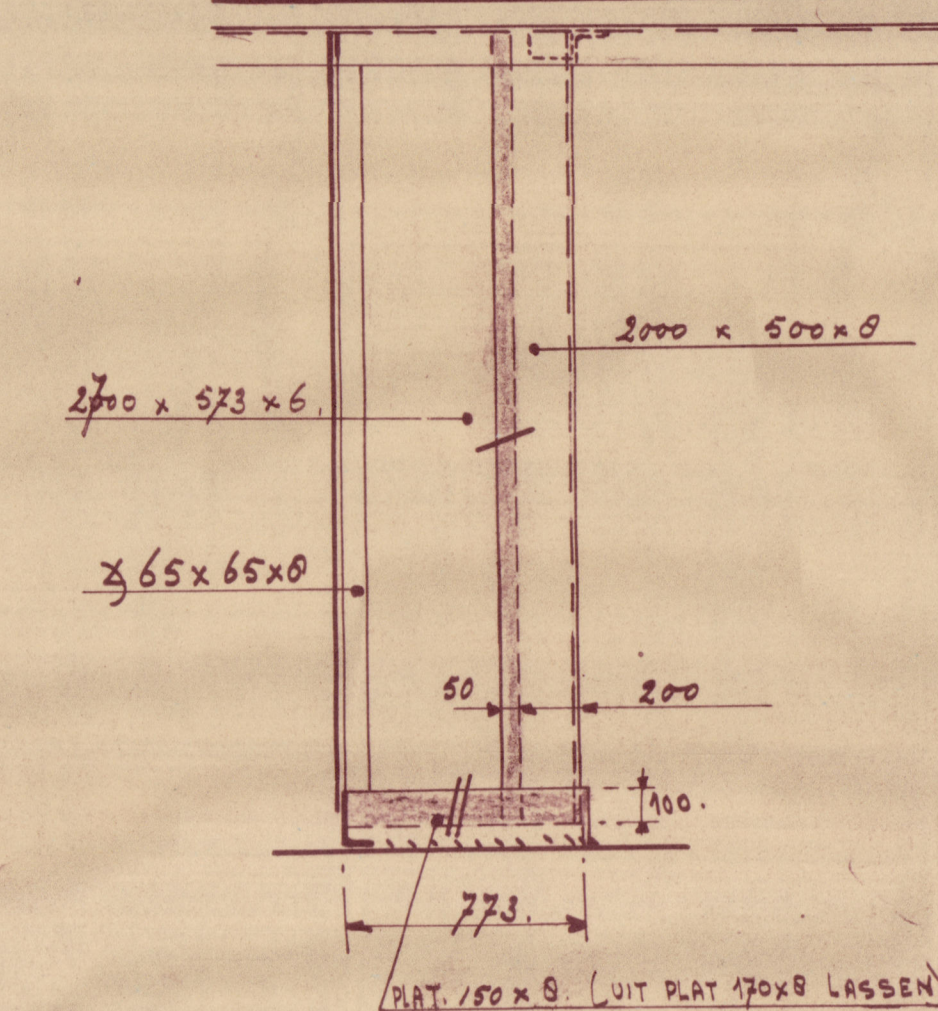

KLIN K WERK.

STYLEN 1/2" NAG: STEEK 7 x D.  
LANDEN EN STUIKEN 1/2" NAG: STEEK 5 x D.  
DEK 2 AAN "B" DEK ELASSEN  
" 7 " "B" DEK PLENS AAN SCHOT 5/8" NAG: STEEK 5 x D.  
PLAT AAN "C" DEK LASSEN  
" " "C" AAN SCHOT 5/8" NAG: STEEK 5 x D.

N.Y. AMST. DROOGDOK MU

DEKHUIZEN OP "C" DEK.

POST. 3. S.S. "SIMON BOLIVAR"

SCHAAL	DATUM	GET.	GEC.	GEZ.	BESTEMD VOOR.
--------	-------	------	------	------	---------------

1:25. 20-4-38 7-8 © 2019

ORDER NO. TEEK: NO 17978.

BUGEWERKT VOLGENS LLOYD'S - 30-4-38 - 7%.

© 2019  
WEEK: No 17978.  
Lloyd's Register  
1 STUKL'U ST.

