


Doppelschrauben - Motorschiff

Klasse: Lloyd's Register of Shipping + 100A.1 Carrying Petroleum in Bulk

8/5/30

Maschinenanlage:

2 MAN doppeltwirkende kompressorlose Zweitakt-Ölmaschinen			
Leistung	2x1800 PSe	Drehzahl	$n_s = 125$ pro Min.
Zylinder	3x600 mm φ	Hub	900 mm
Zünddruck	45 kg/cm ²	mittl. ind. Druck	5,3 kg/cm ²
Vorwärts Drehsinn			nach außen schlagend
Propeller	D=4200 mm φ	G ⁰²	kgm ²
Schwungrad	2100 kg	G ⁰²	21500 kgm ²

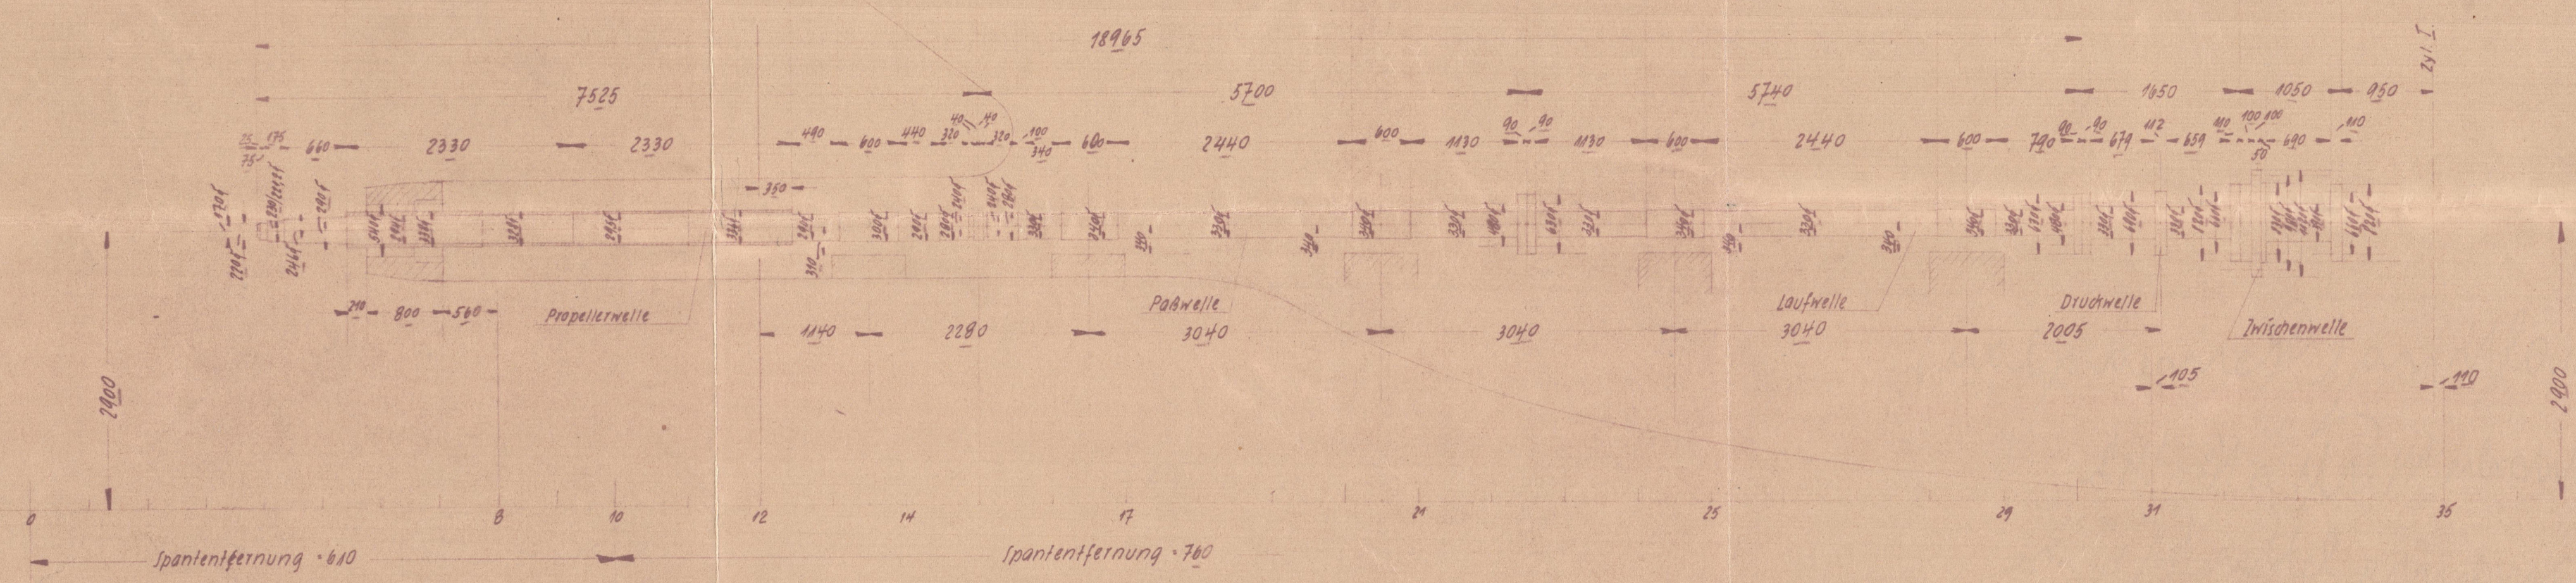

RECHENUNGS-EXEMPLAR

WDA *CWR*
7.5.30.

Nr. 1 2	Art der Änderungen	geändert am.	geprüft:
<div style="display: flex; justify-content: space-between;"> <div> <p>Abt.: MG.</p> <p>Licht- platte Nr. 13</p> <p>on Lloyd- Register</p> </div> <div> <p>II. Entwurf</p> <p>Wellenleitung</p> <p>Anordnung</p> <p>Maßstab: 1:50</p> <p>gezeichnet: <i>F.</i> <i>W.</i></p> <p>geprüft: <i>W.</i></p> <p>normgepr. <i>W.</i></p> <p>gezeichnet: <i>W.</i></p> <p>geprüft: <i>W.</i></p> <p>30.4.30</p> </div> <div> <p>Zeichnungs-Nummer</p> <p>5.142</p> <p>M.30.193</p> <p>Lloyd's Register</p> <p>Foundation</p> <p>Ersetzt durch:</p> </div> </div>			

W49-0079

W49-0079

2

Shaping (Revised plan)

Deutsche Werk's No. 142

Hamburg letter 2/5. 20

s.s. "Kall"

Hamburg Report Nr. 19591



© 2020

Lloyd's Register
Foundation