

S.S. No. 418.
Kessel No. 717-718-719-720.

Maßstab = 1:10

Überdruck 14 Atmosph. Arbeitsdruck 19 Atm.
Rechening Schiffswerfte & Maschinenfabrik Hamburg - 1906.

Heizfläche à K.: 194 Röhren 168 m²
3 Plammröhre 13 "
3 Rannhammern 14 "
Sä: 205 m²
Rostfläche à K.: 4,85 m² - 1050 lang.

Niedrigster Wasserstand: 100 mm.

A. 2.9.05.

Material:

Mantel n. Röhren: S. M. Stahl, 42 bis 48 kg p. m² Fußhöhe bei 50% Dehnung.
Übrige Platten: S. M. Stahl, 34 bis 40 kg p. m² Fußhöhe bei 25 bis 30% Dehnung.
Anker n. Stahlschrauben: 42 bis 48 kg p. m² bei 30% Dehnung.

RECHENING SCHIFFWERFTE
UND MASCHINENFABRIK
IN HAMBURG

Mantel: Fläche = 357 m², D = 961 m², Teilung = 375 mm.
Blechdicke: $\frac{357 \times 25}{357} = 0,106$, $\frac{1}{10} = 0,1075$.








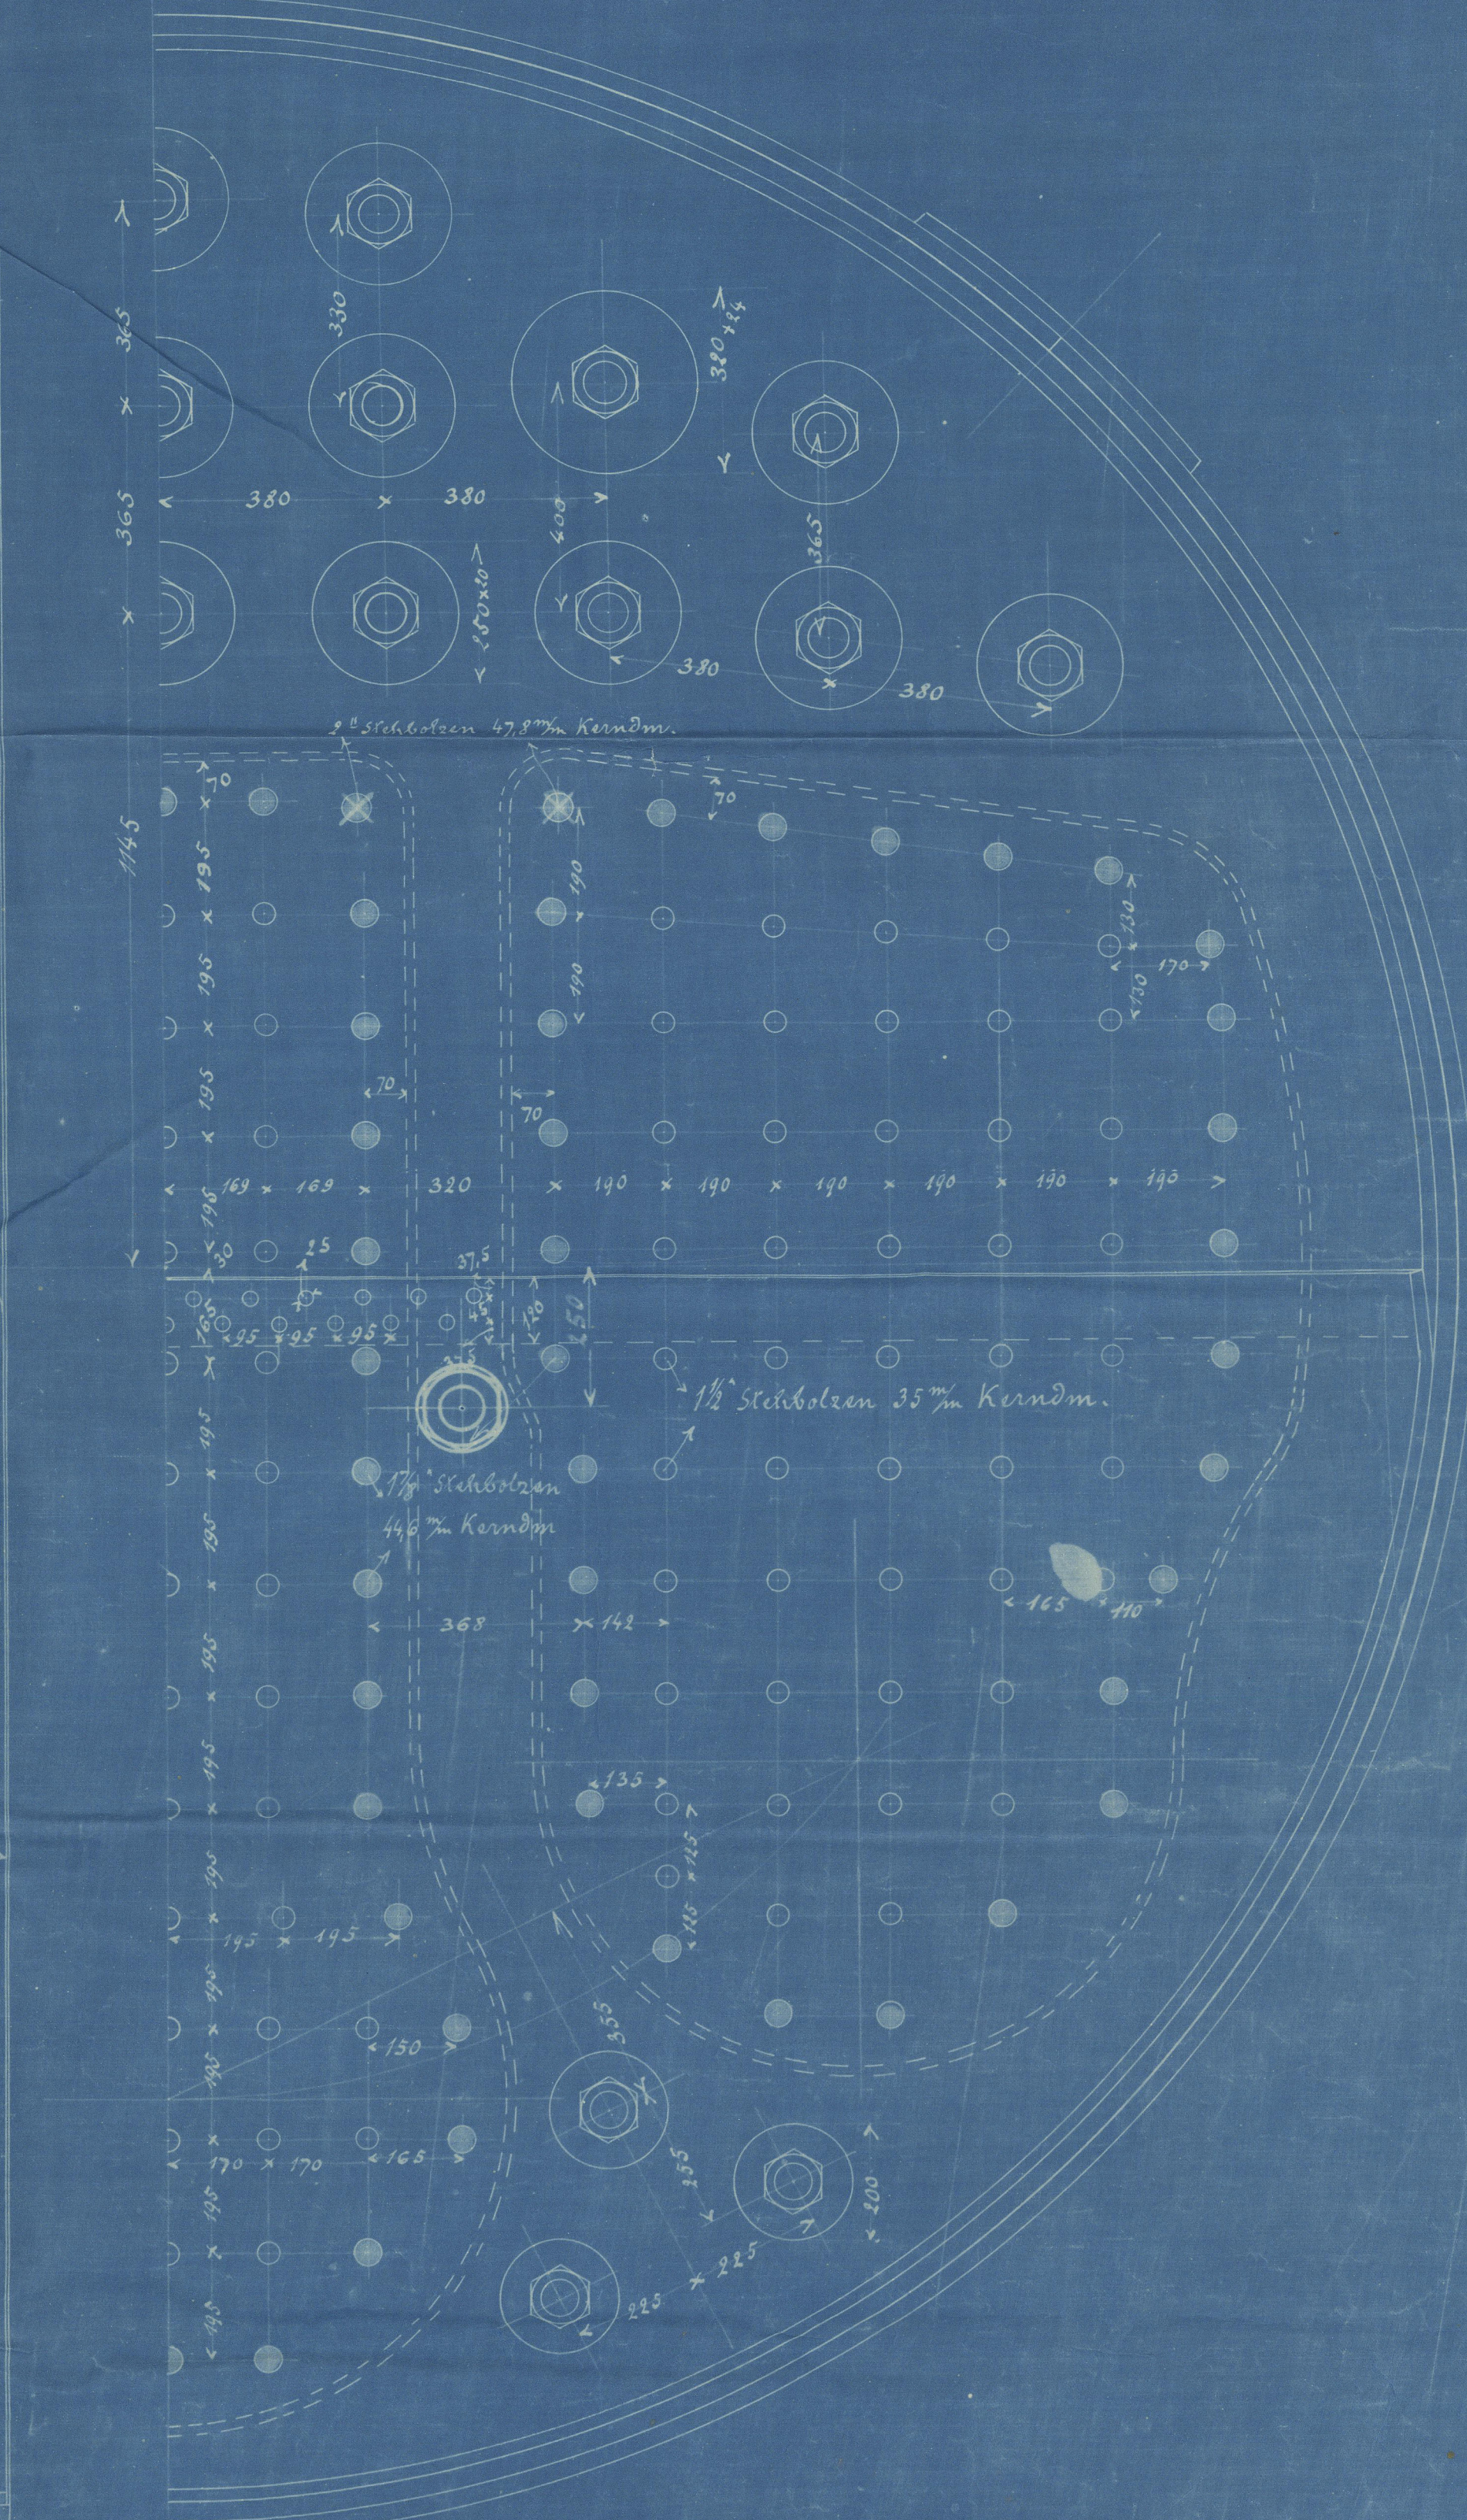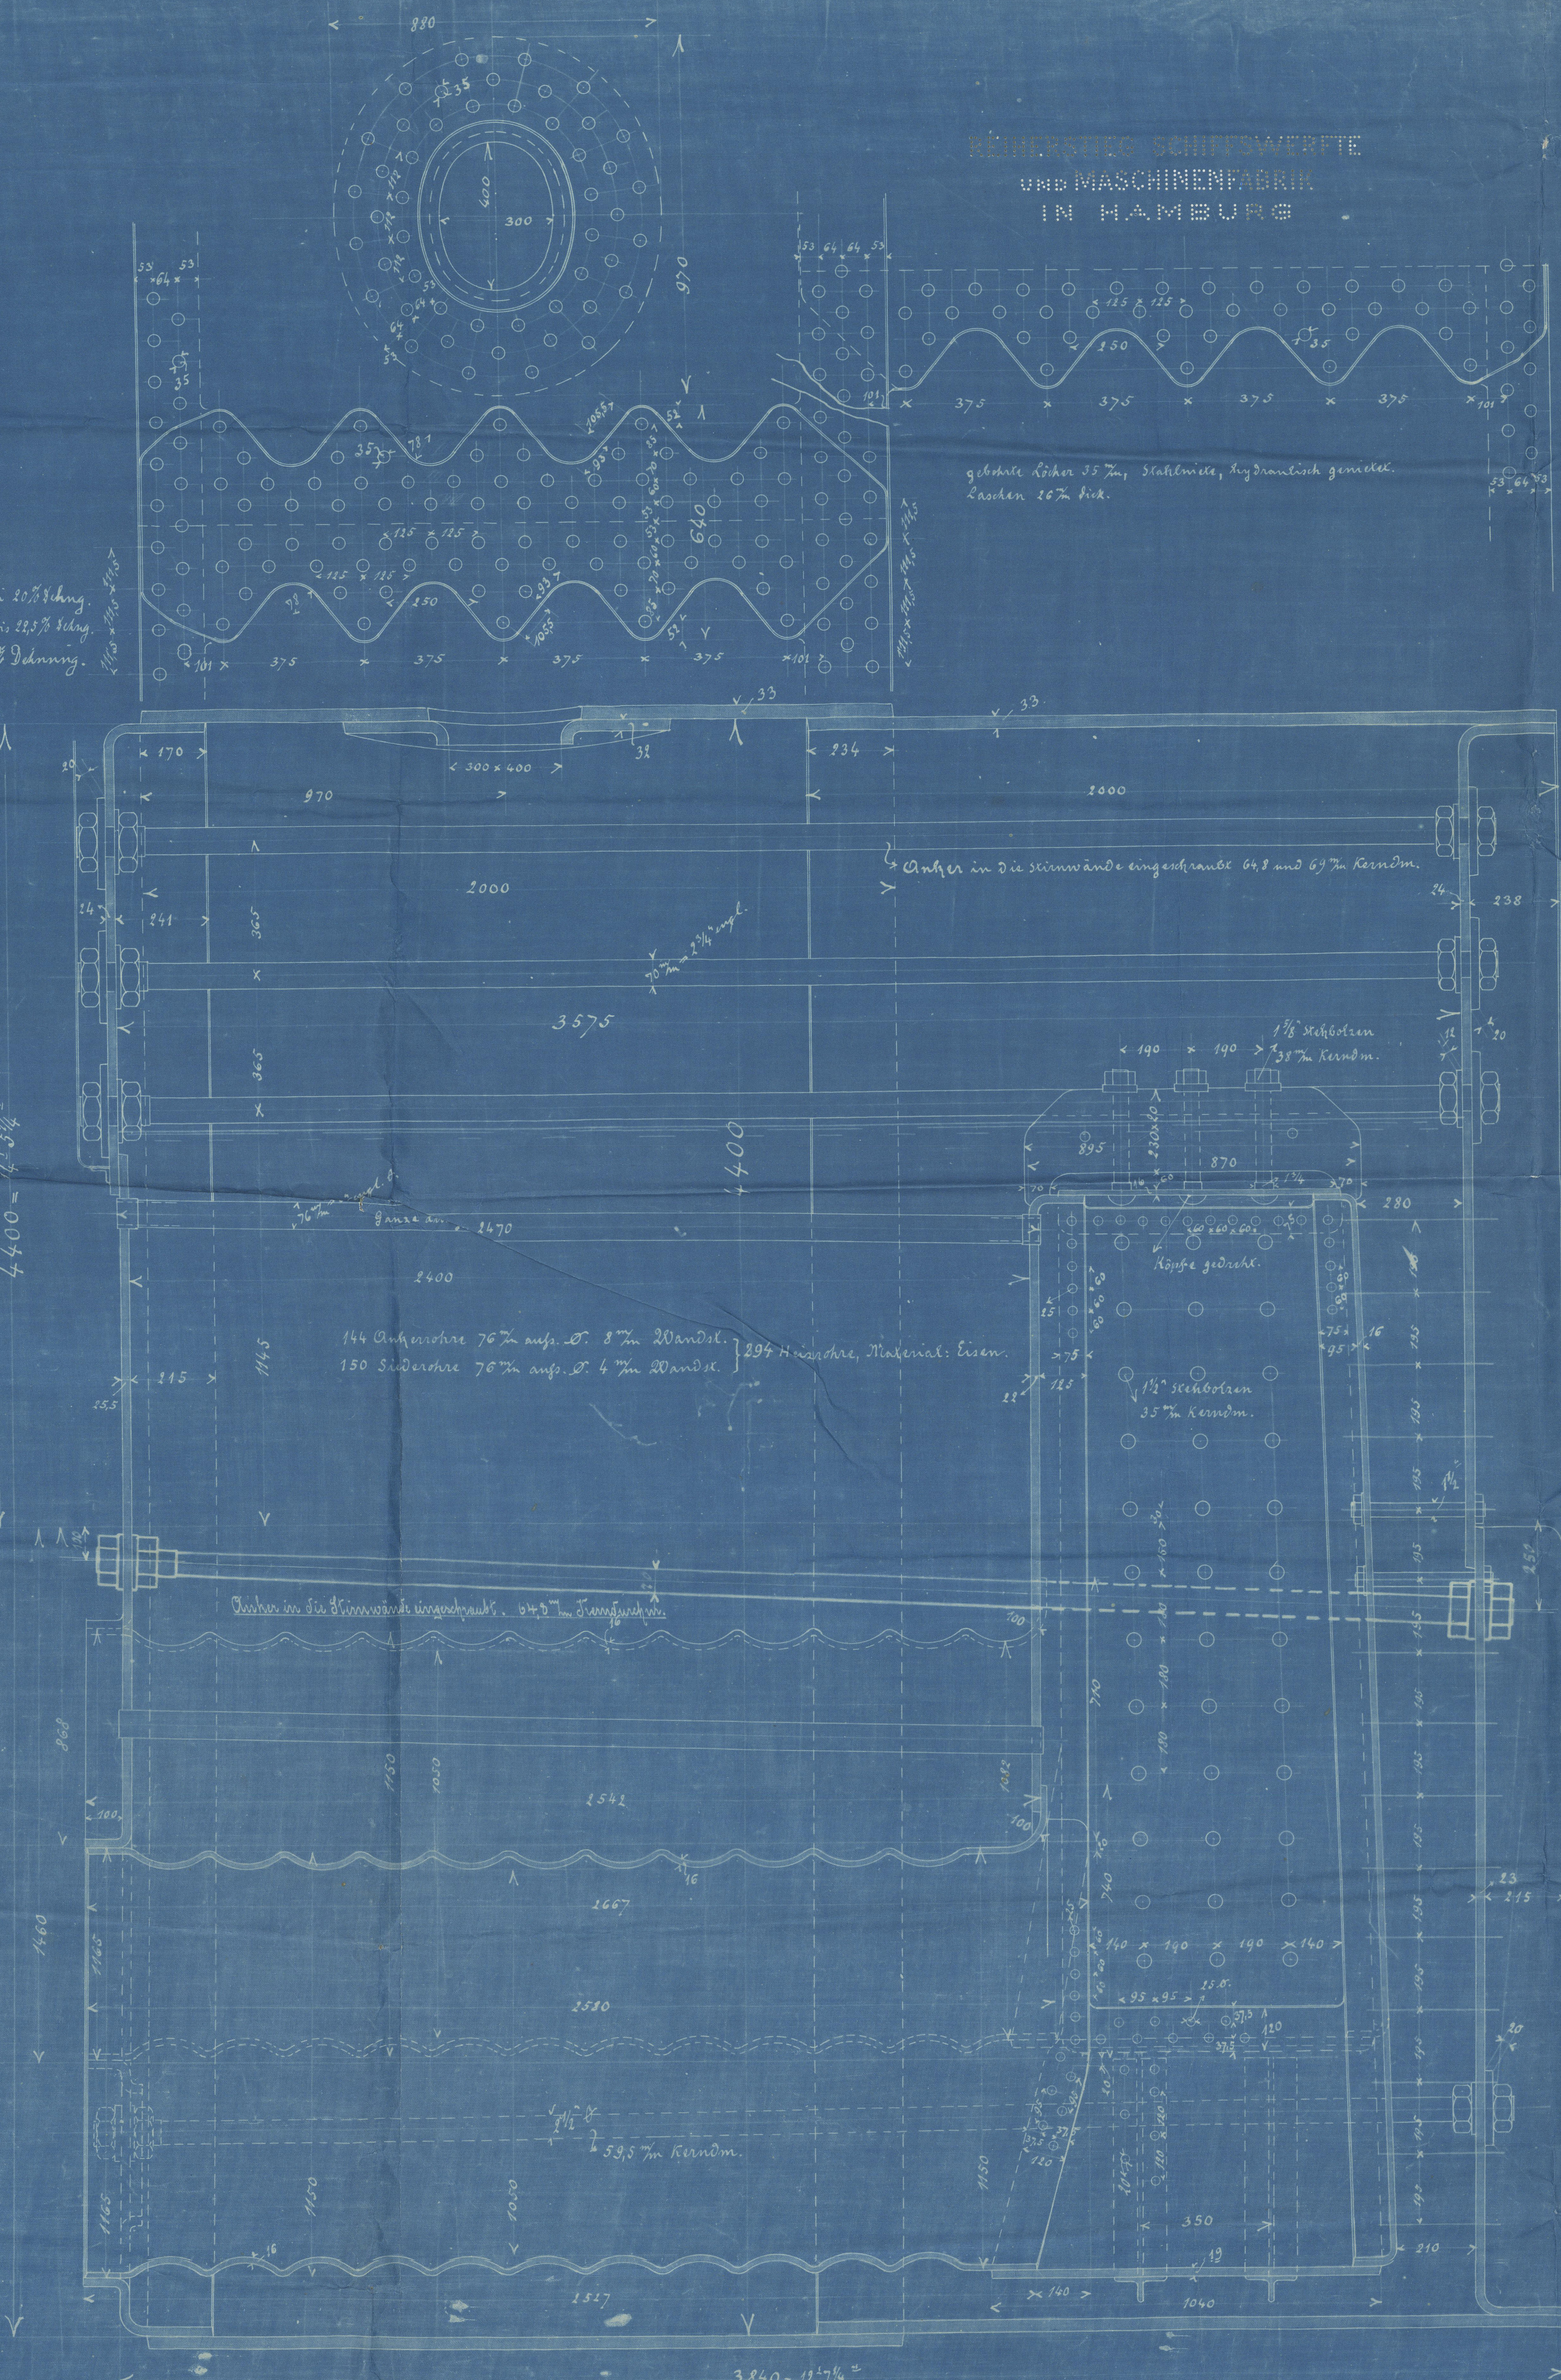

717-718-719-720

8.11.1905

11348


11348

11348

s.s. "Venezuela"
in "Westminster Abbey"
in "Adolf Weormann"
Main boilers

Primmpt No. 585
dated 7th August 1921

REMAIN

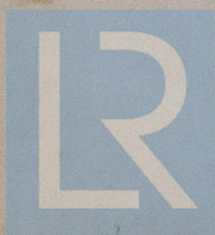

© 2020

Lloyd's Register
Foundation

WS10-0039