


M: 1:25

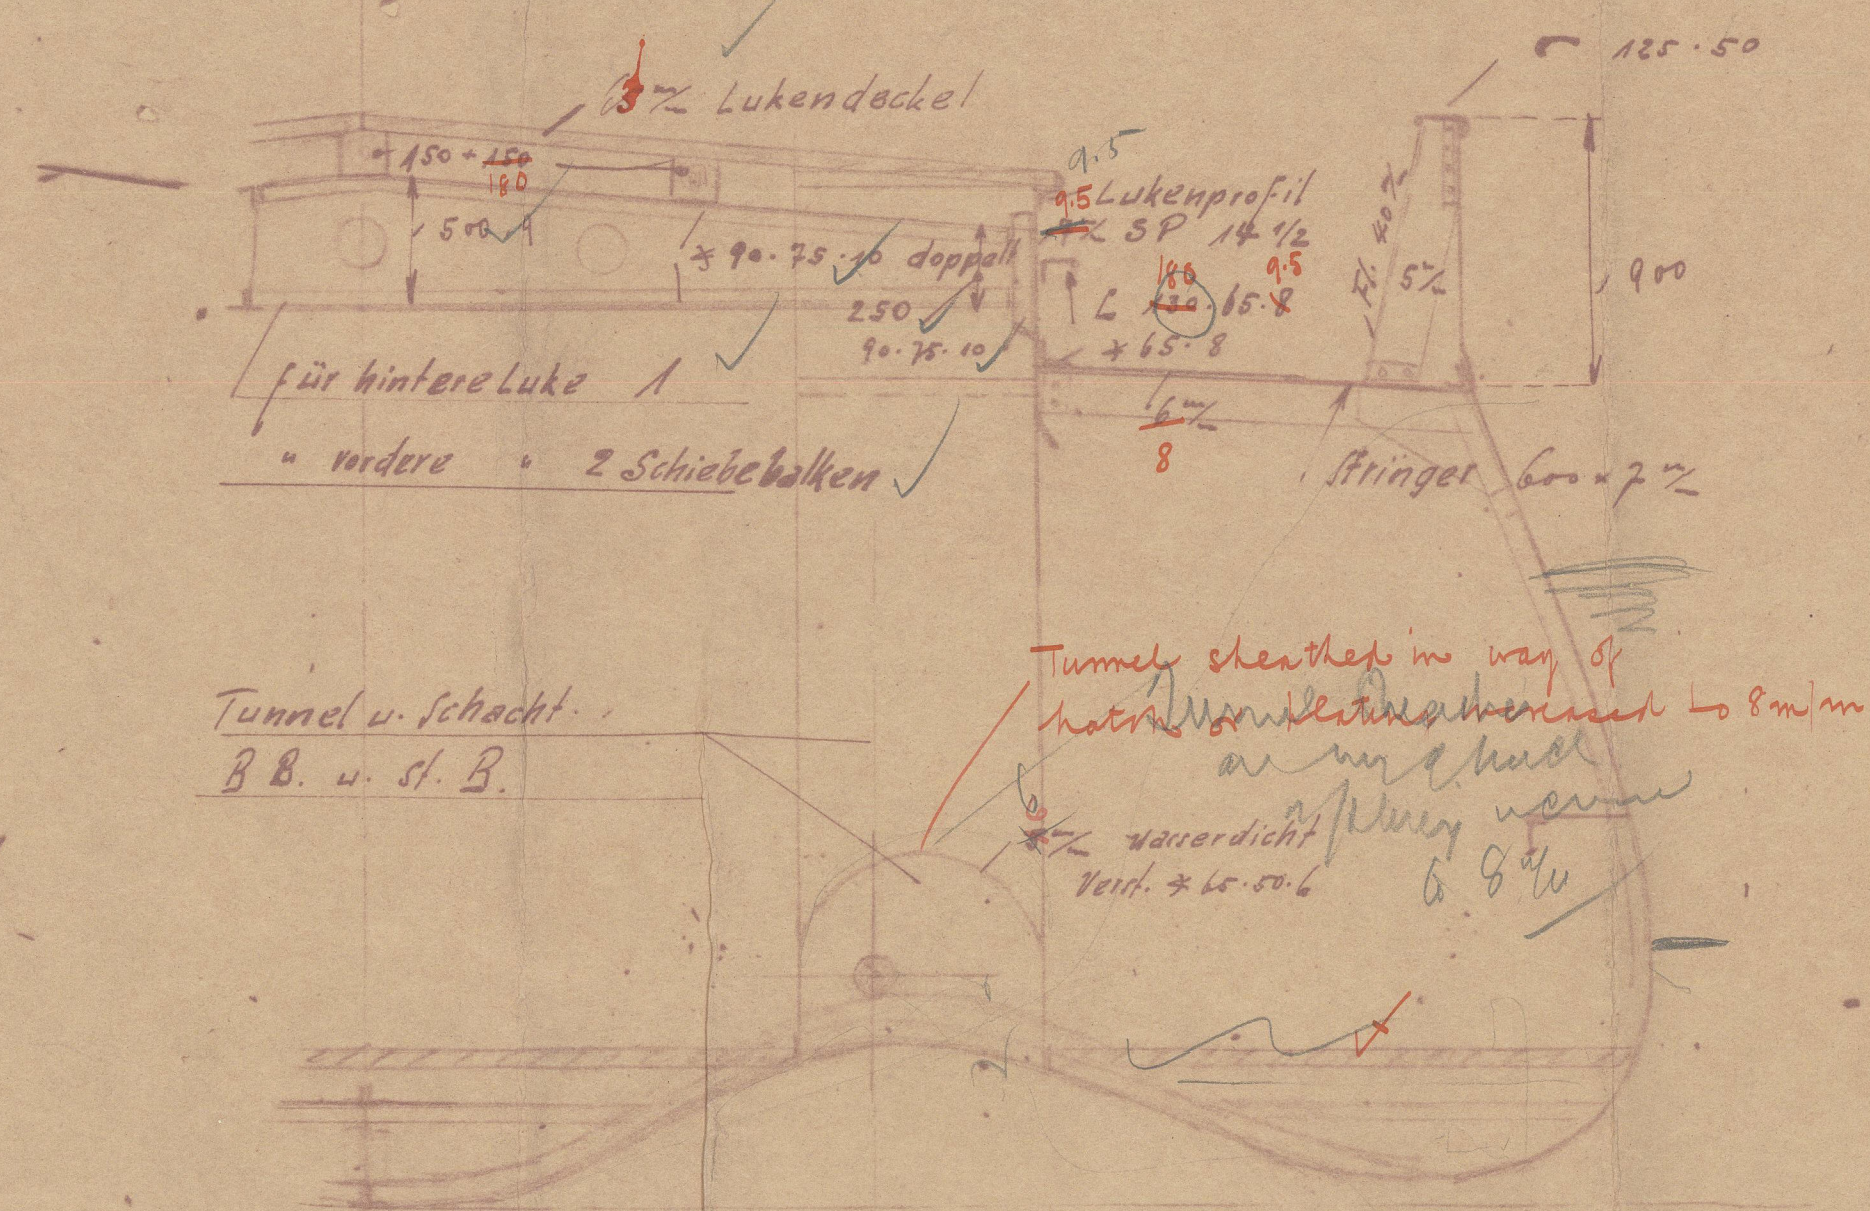

Tunnel u. Schacht.
B. B. u. St. B.

Tunnel sheathed in way of
Wardicht
8 8 1/2 m

leaving to be
stuffed

Schnitt Sp. 17

M. 1:25

I think supported a
beaver to Surveyors
Have Satisfaction.
C. R. Puffer W.S.

Vorsterenlarche M. 1:10

110 x 50

72 Außenhaut
8/11

(Rivet)
1/4" Niete
oder Schrauben
or taps

Anker und Ketten

1 Patentanker von 570⁴²⁰
1 " " 405⁴⁰
1 Stromanker mit Block von 140¹⁴⁰
2 Ketten ⁵/₁₀ ~~8~~ ¹⁰ zusammen 165¹⁶⁵ Faden

or equivalent

45 bathhouse 2 1/2 steel wire line
 75 " 2 1/2 " stream line
 90 L (8+0) 3" himb 4680.
 54 x 6 x 1/2 162
 20 x 7 x 3/4 105
 49 47

Com. № 1471

Umbau Gardenga M. 4:50 u. 1:25

Lloyd plan

Abweichungen:

Länge über Aller -	42,03 m	Ind. PS.	471
" zu den Lohlen	39,45	Umdrehungen	184
Breite auf Spanlan	8,50	Heizfläche	146
" über Deck	7,95	Rückfläche	94
Seitenhöhe -	3,55		

ARMINIUS-WERTT
verm. C. Pope G. m. d. H.

W512-0100 Lloyd's Register
Zeilw. No. 104
Foundation.
Boden werden den 21. May 1881

Alvarinho

SS. Sandringa

Handing letter 27/11. 21

RETAIN

WS12-0100



© 2020

Lloyd's Register
Foundation