


S/S D. CADENGA

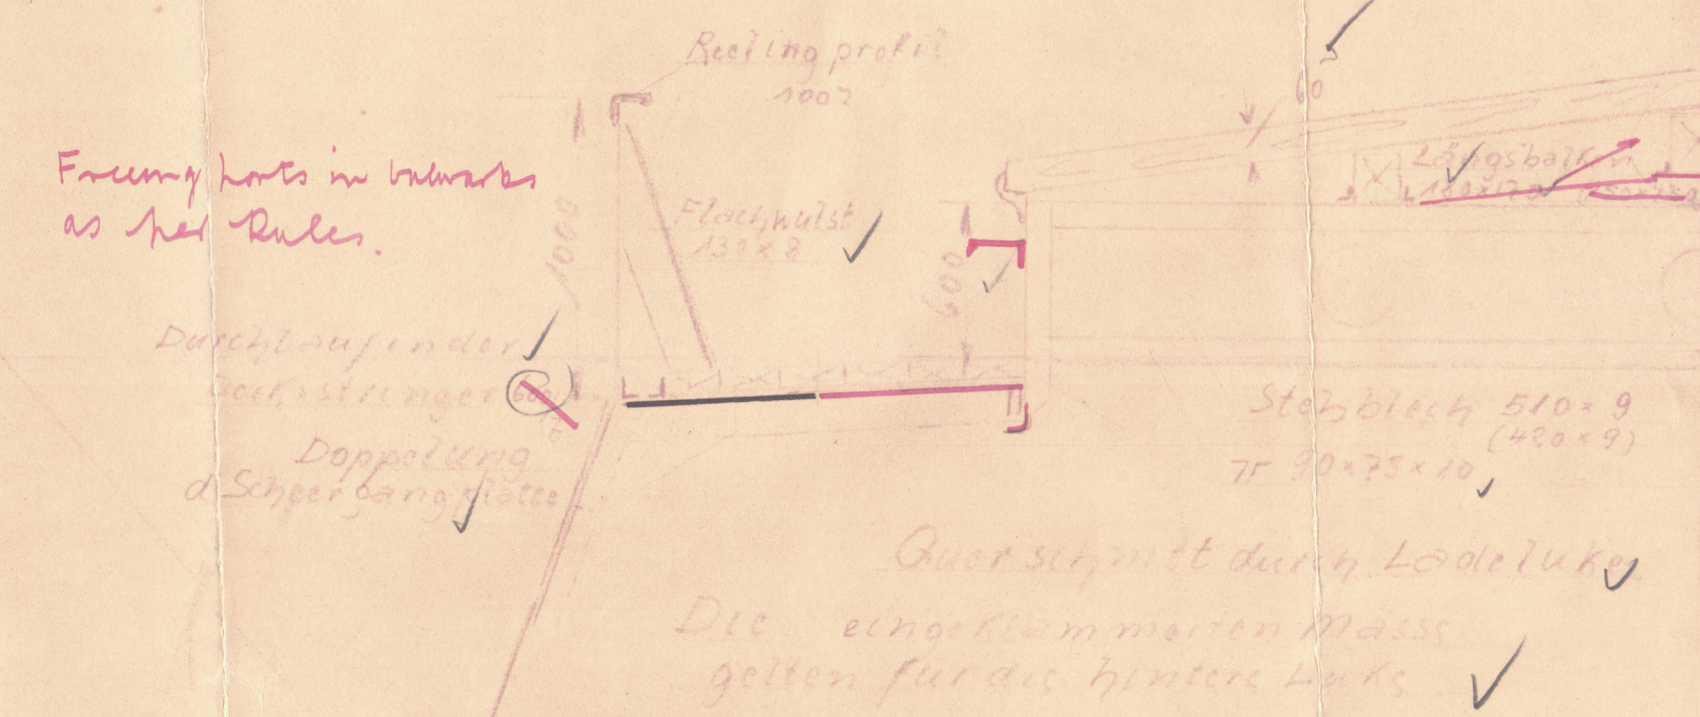

MM Wait. Charles
Sawyer

Diese Zeichnung darf ohne die
Genehmigung weder dritten Personen noch
Konkurrenzfirmen mitgeteilt werden.
(§ 43 des Gesetzes vom 1. Juni 1870)
Bei Nichterteilung des Auftrages erbitte
wir die Zeichnung zurück
H. Sanftleben & Co.,
CUXHAVEN.

✓ *secured by chains*
Settles to be as small as practicable, placed as far
inboard as possible, and to be of strong construction
thoroughly secured by chains, and made comfortable
to Seamen's satisfaction.

Request for James
Stell

7.5 8

$$\begin{array}{r} 8 \overline{) 129.9} \\ \underline{16.2} \end{array}$$

See later plan

24. 14 31

CUXHAVEN D. 19. IV 31

H. Sanftleben & Co.
Schiffswerft u. Maschinenfabrik
DUISBURG

W. W. H.

John

S. S.

John

John

8010 2653