

Commissie tot vaststelling der minimum uitwatering.

Aan *Lloyds Register*
Rotterdam

Volgens nevensgaand certificaat No. *1772* d.d. *15 Aug. '16* bestemd voor *het Motorschip "Hebe"* moet het uitwateringsmerk worden aangebracht aan beide zijden van het schip, overeenkomstig het hieronder aangegeven diagram.

Bedoeld certificaat kan door U aan den betrokken persoon overhandigd worden nadat het uitwateringsmerk behoorlijk is aangebracht, waarvan bericht bij ons wordt ingewacht.

ROTTERDAM
AMSTERDAM


De Secretaris,

A. H. Chipp

De Commissie,

W. van der Meer

De bovenkant der meetlijn
ligt *3. cm.* boven den bovenkant van
het stalen dek
in de zijde.

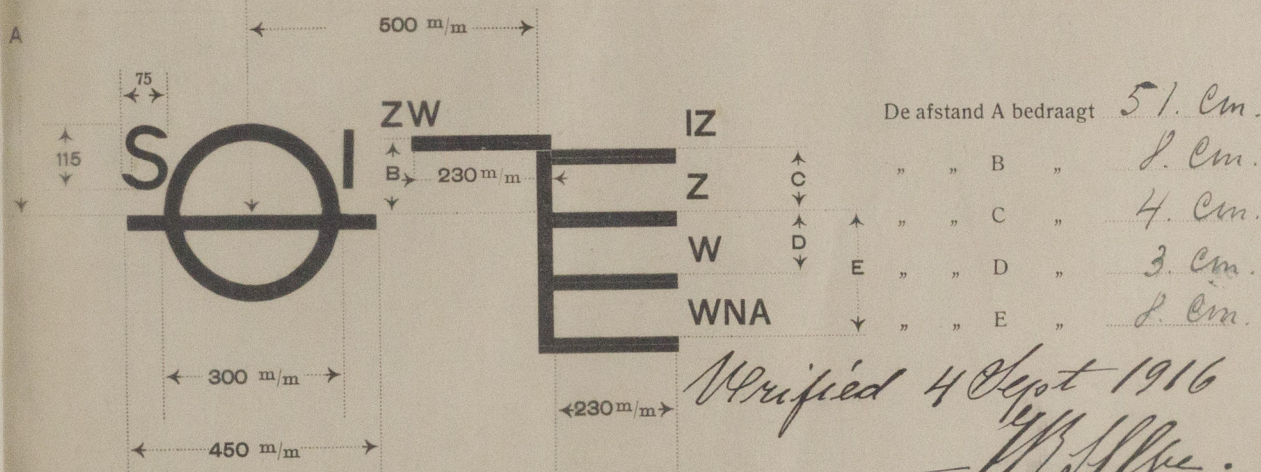

Alle lijnen moeten eene dikte hebben van 25 m/m, in houten schepen worden uitgestoken en in stalen platen door ingeslagen putjes worden aangegeven.

Alle metingen geschieden van den bovenkant dier lijnen, en het middelpunt van den cirkel is gelegen in den bovenkant der betreffende lijn.

De letters S.I. worden slechts dan geplaatst als het uitwateringsmerk wordt aangebracht door de Scheepvaart Inspectie. Deze letters worden vervangen door:

- L. R. indien het merk door Lloyd's Register wordt geplaatst.
- B. V. " " " " Bureau Veritas " "
- G. L. " " " " Germanischer Lloyd " "
- B. C. " " " " British Corporation " "



© 2021

Lloyd's Register
Foundation