


boiler.
 Donkeyketel voor 976 S.,
 Stoomdruk 100 lbs per \square .
 Heating surface
 Verwarmend opp. 38 976-409 \square .
 Schaal 1:10.


diam: veiligheidskleppen = 50 mm.



slykgat aan beide
zijden 1/4 vuur.

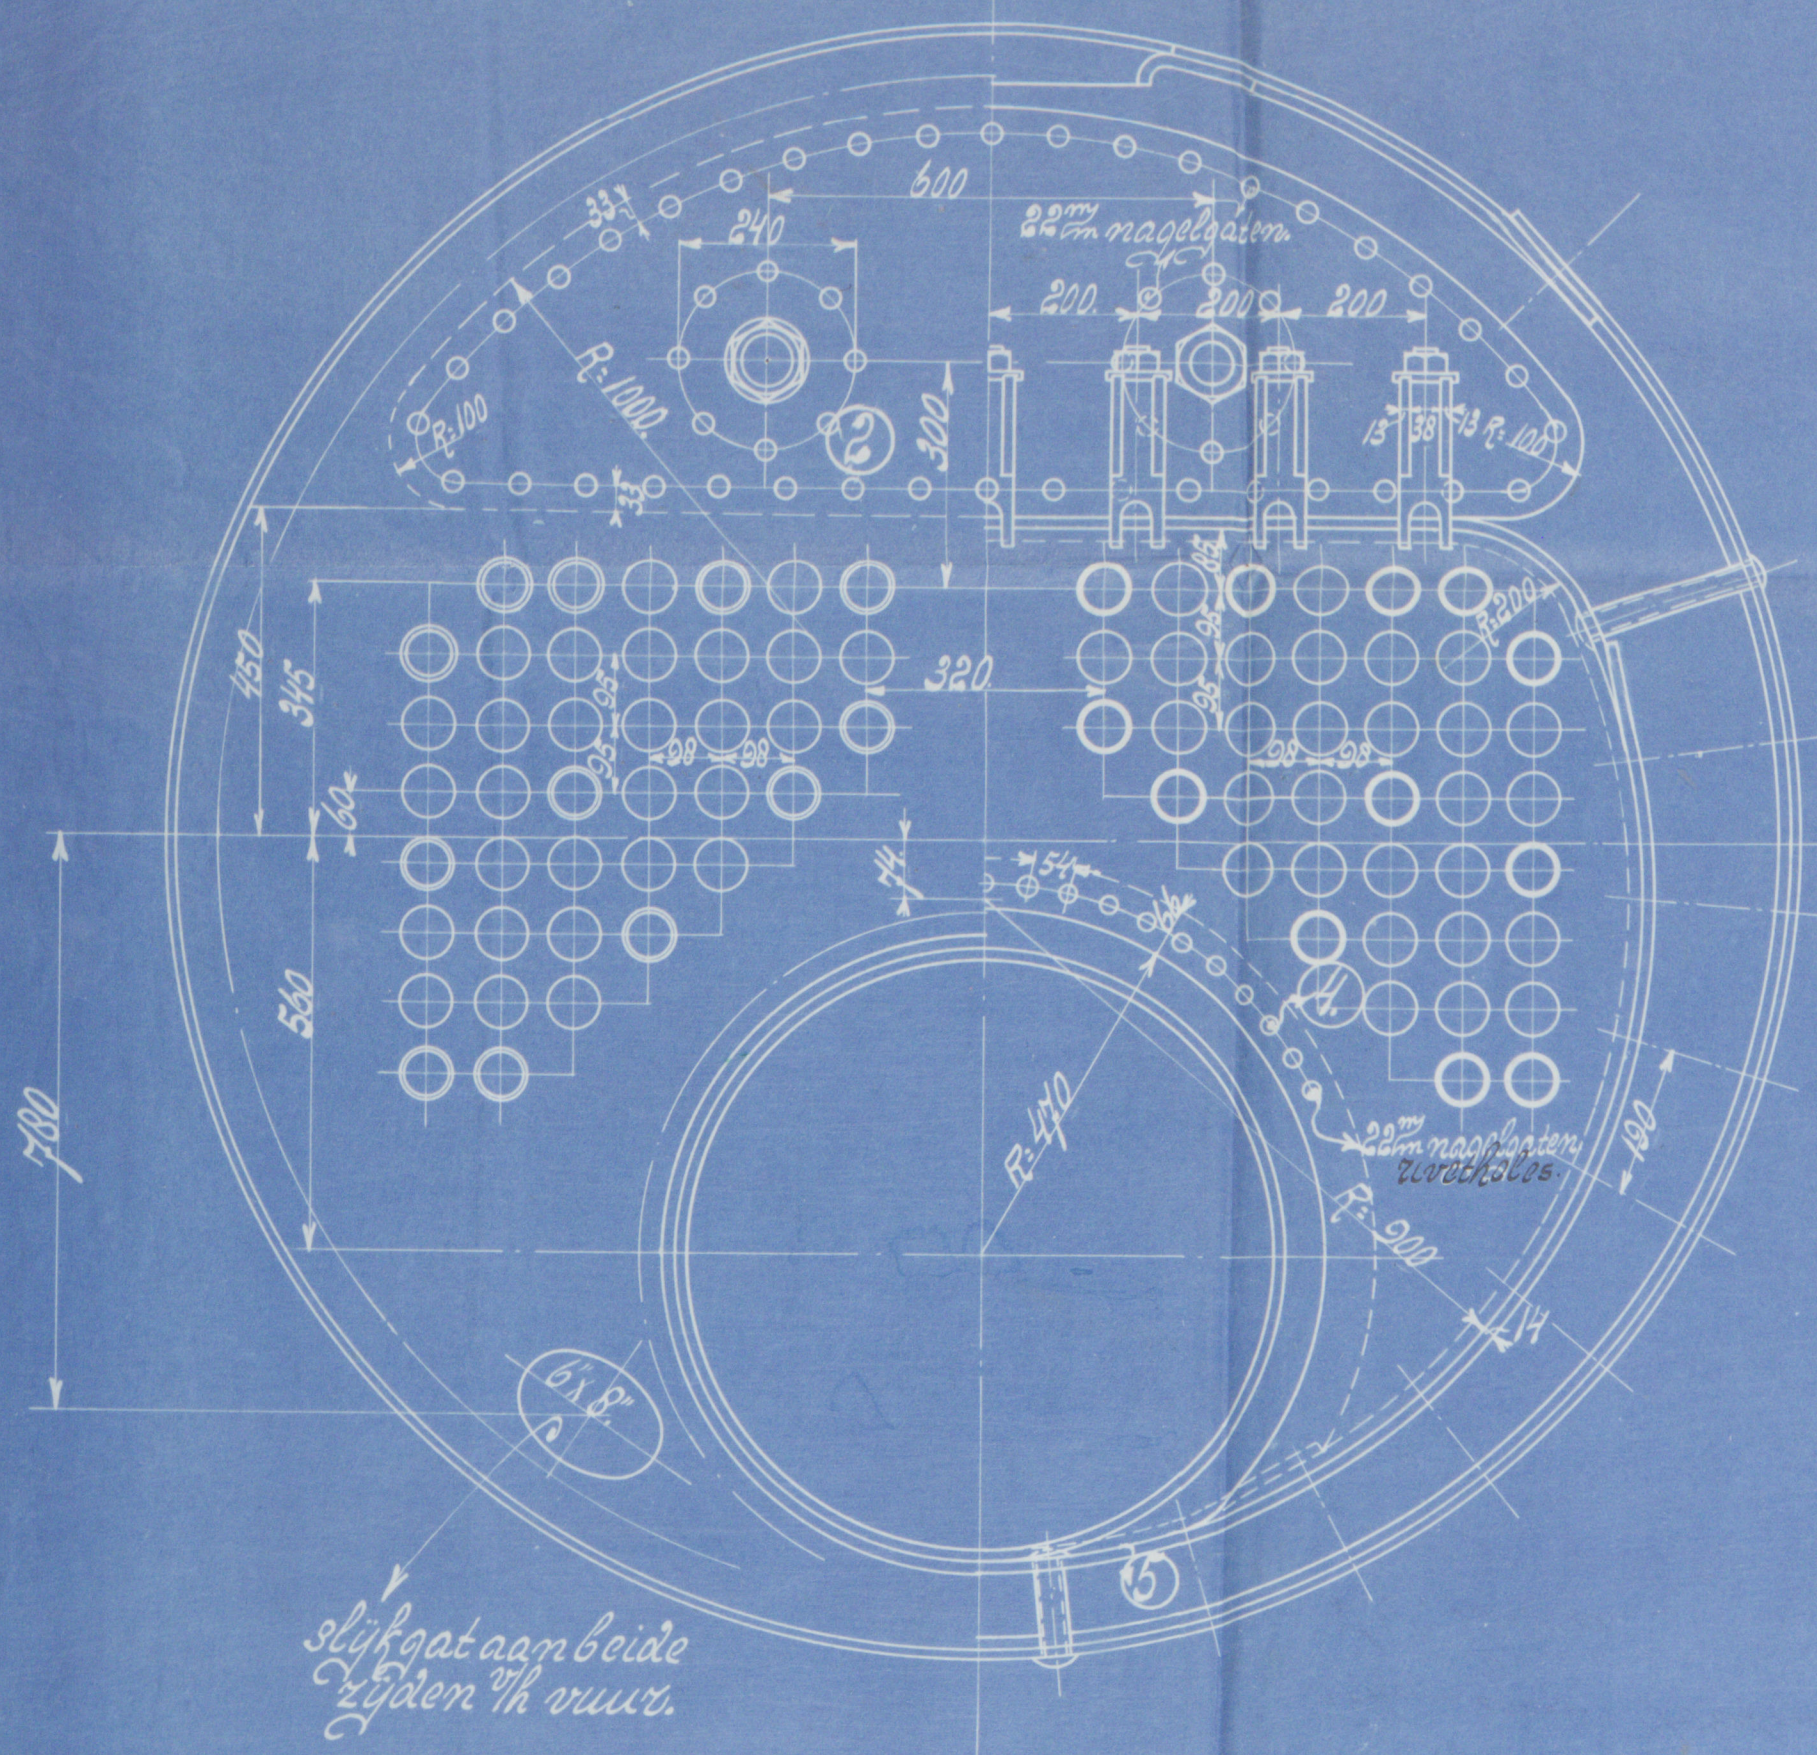

27/10/14

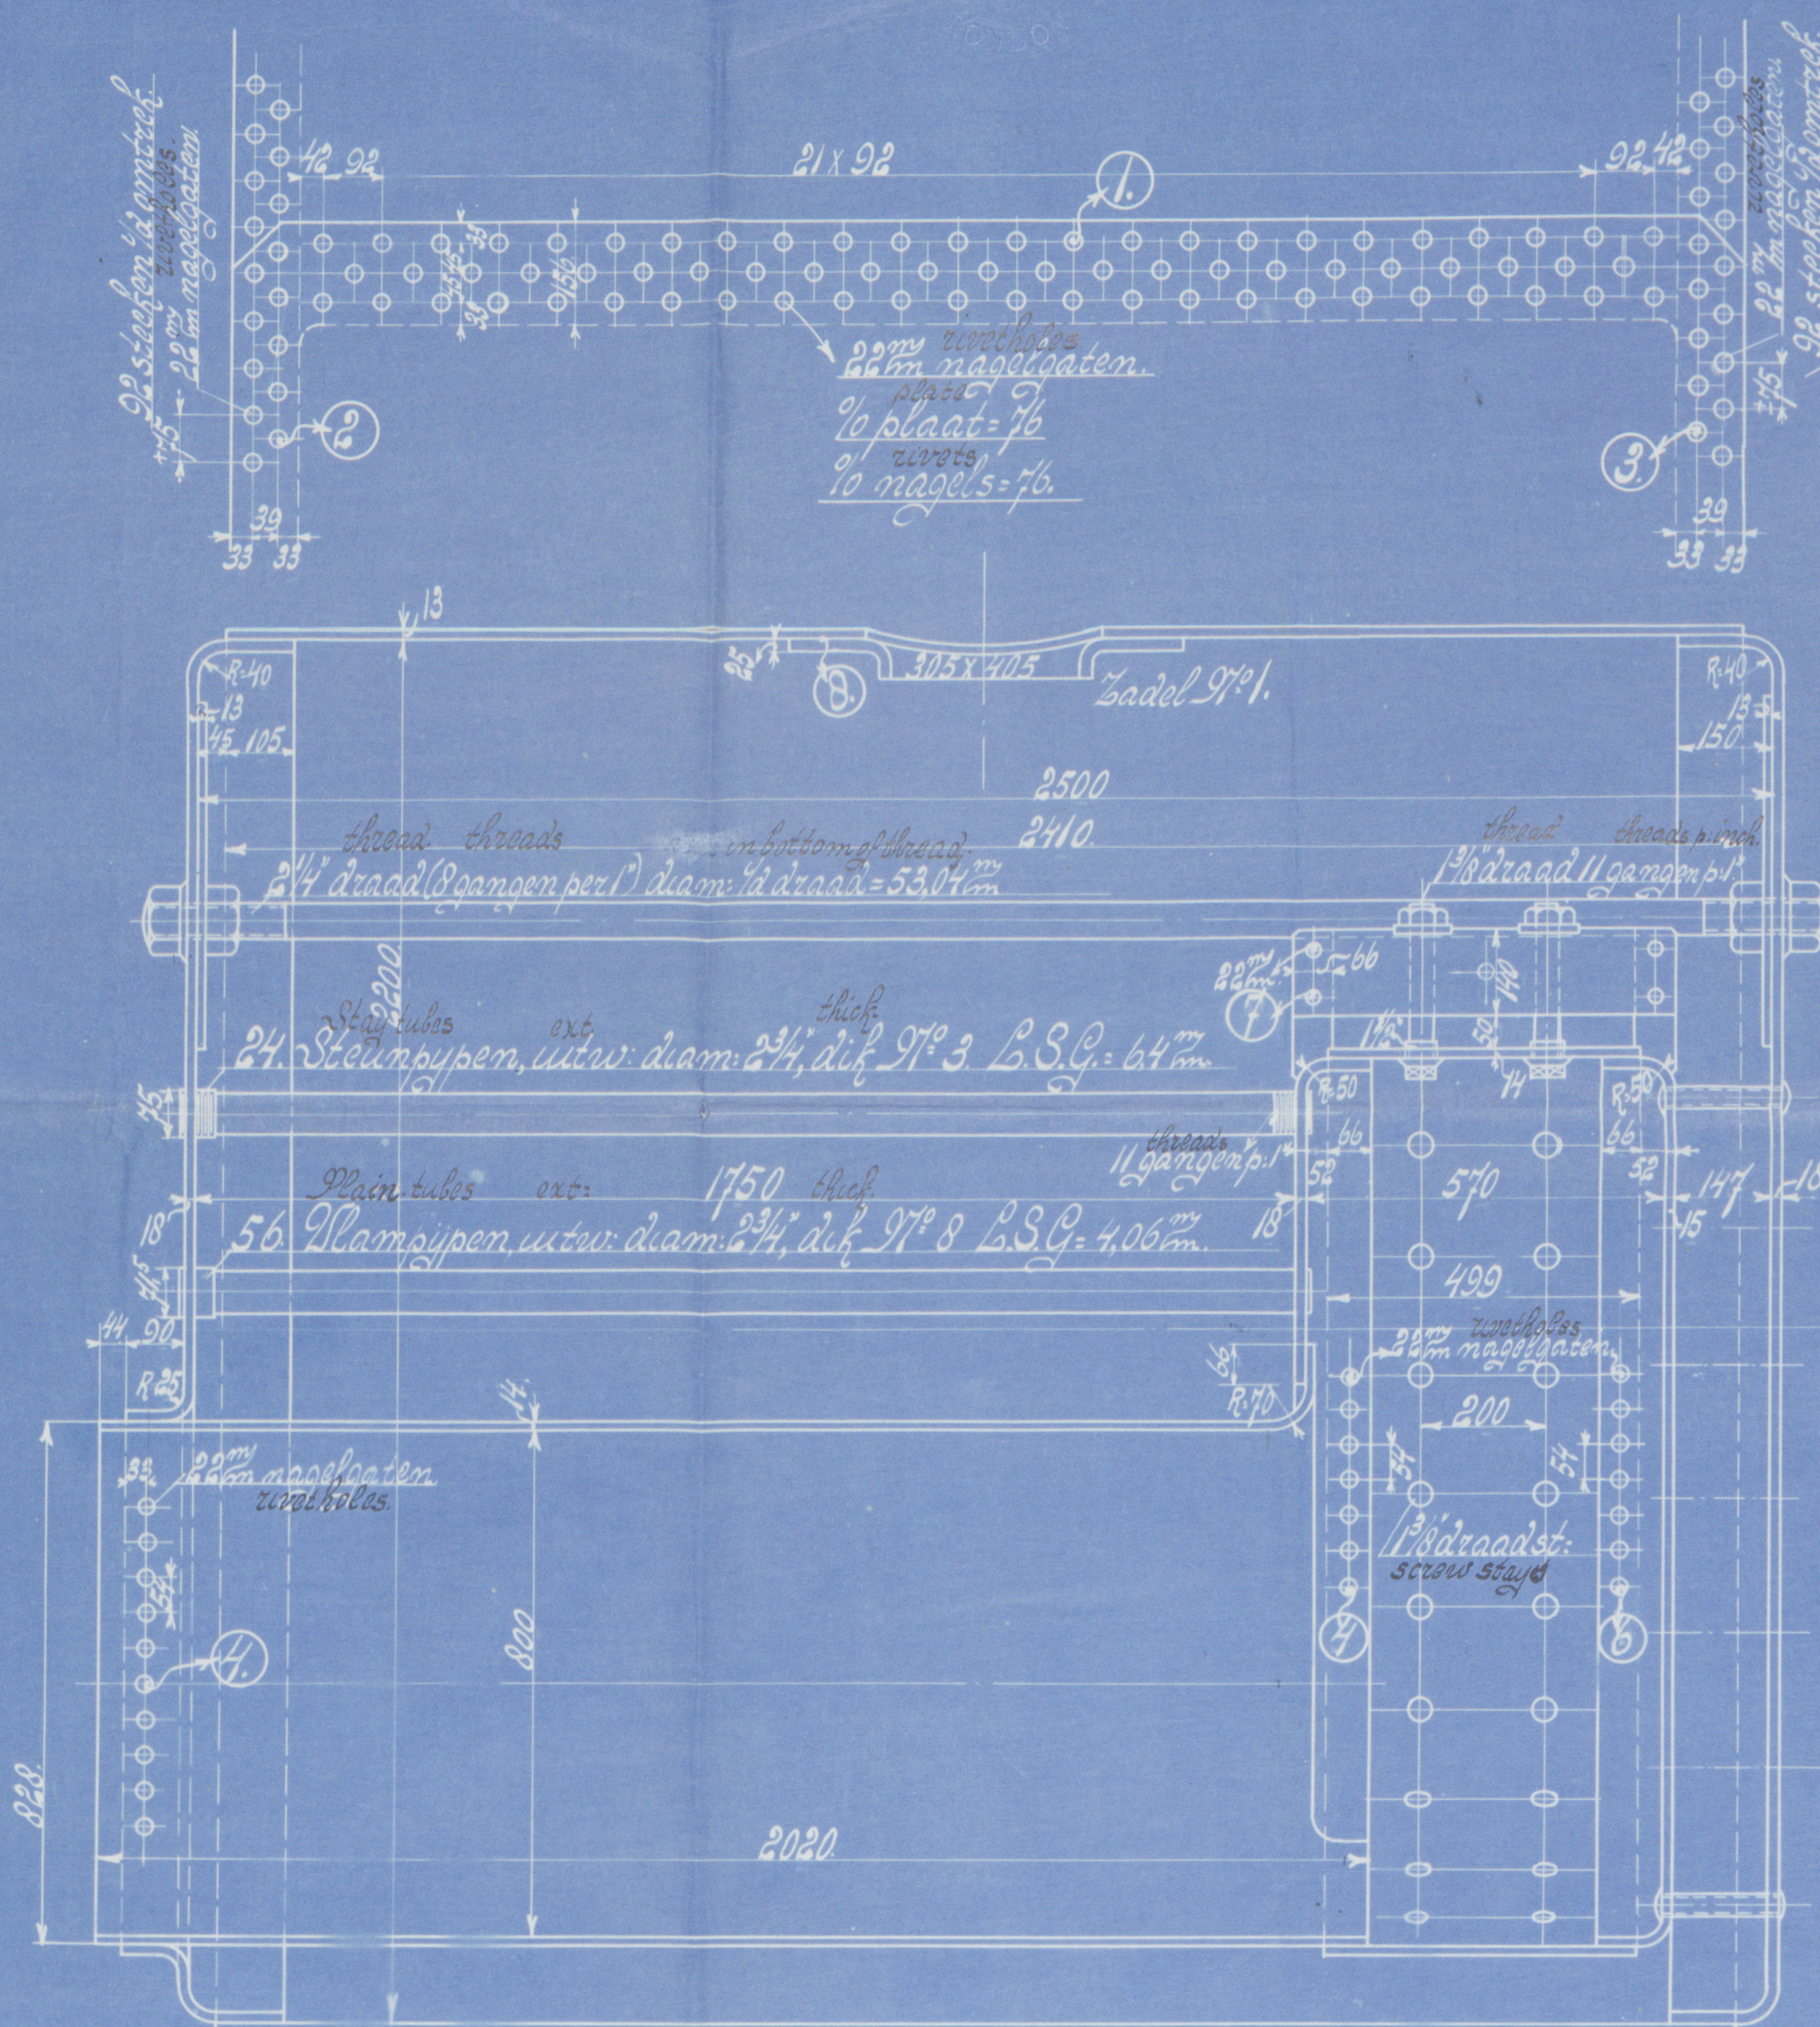


De ketel wordt met vloeibare brandstof gestookt.
 Boiler to be fired with liquid fuel

De nummers in \bigcirc zijn de merken der nagels.
 The numbers in \bigcirc are the marks of the rivets

Gewaltest 1/2 Materiaal.

Omschrijving.	Treksterkte Kg. per cm^2	% in %	Soort
Shellplate.	77 - 50	22-20	3 976 S.
Front and backplate.	38 - 44	26-22	"
Furnaces	35 - 41	30-25	"
Plates of combustion chamber	35 - 41	30-25	"
Mainstays	42 - 48	23-20	"
Screwstays	35 - 41	30-25	"
Gridstays	42 - 48	23-20	"
Rivets	41 - 47	25-21	"
Plain and staytubes	35	12	Welijzer.

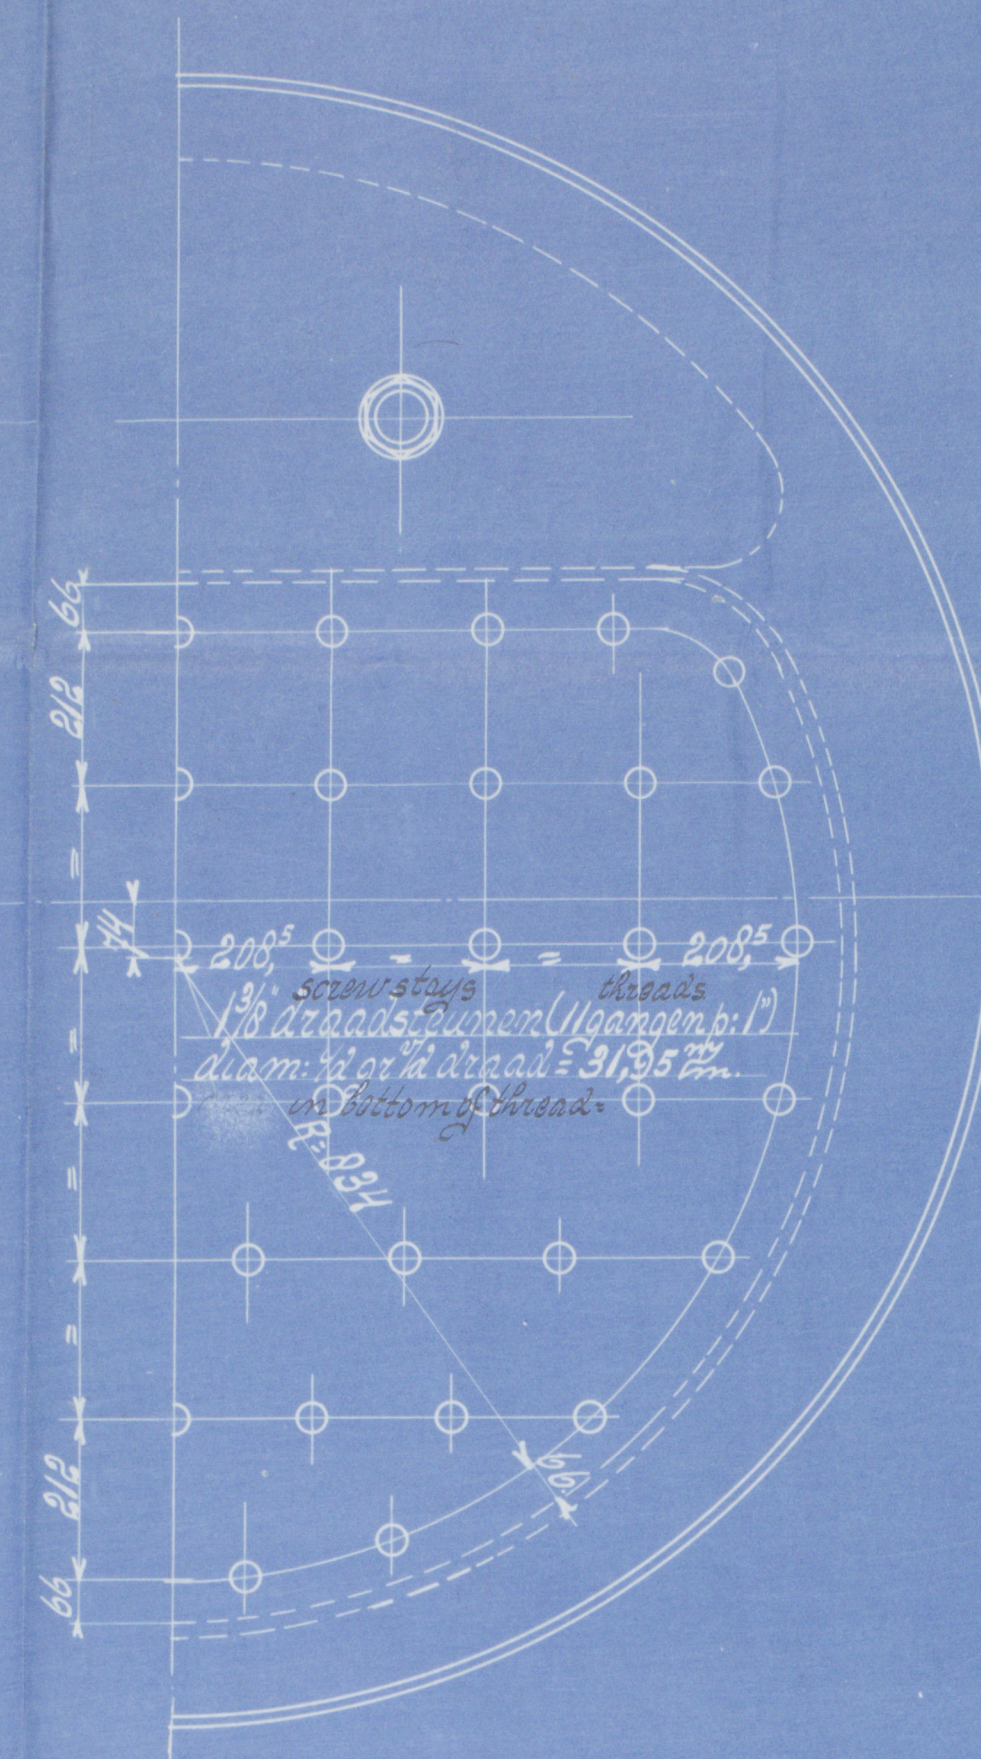

Sm. 14 13745/1A
 27.10.14 Donkeyketel.


1:10

16/10/14.



© 2020

Lloyd's Register
Foundation

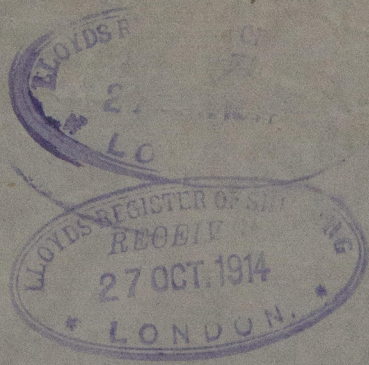

*Werkspoor
Donkey Boiler
Schepsweg Dordrecht
J.S. Wera.*



RETAIN

W536-0258



At Bremen