



DTVÄNDIGA DÄCK BELÄGGAS MED 5"x2" TEAK
 INVÄNDIGA " " " " 2" FORO

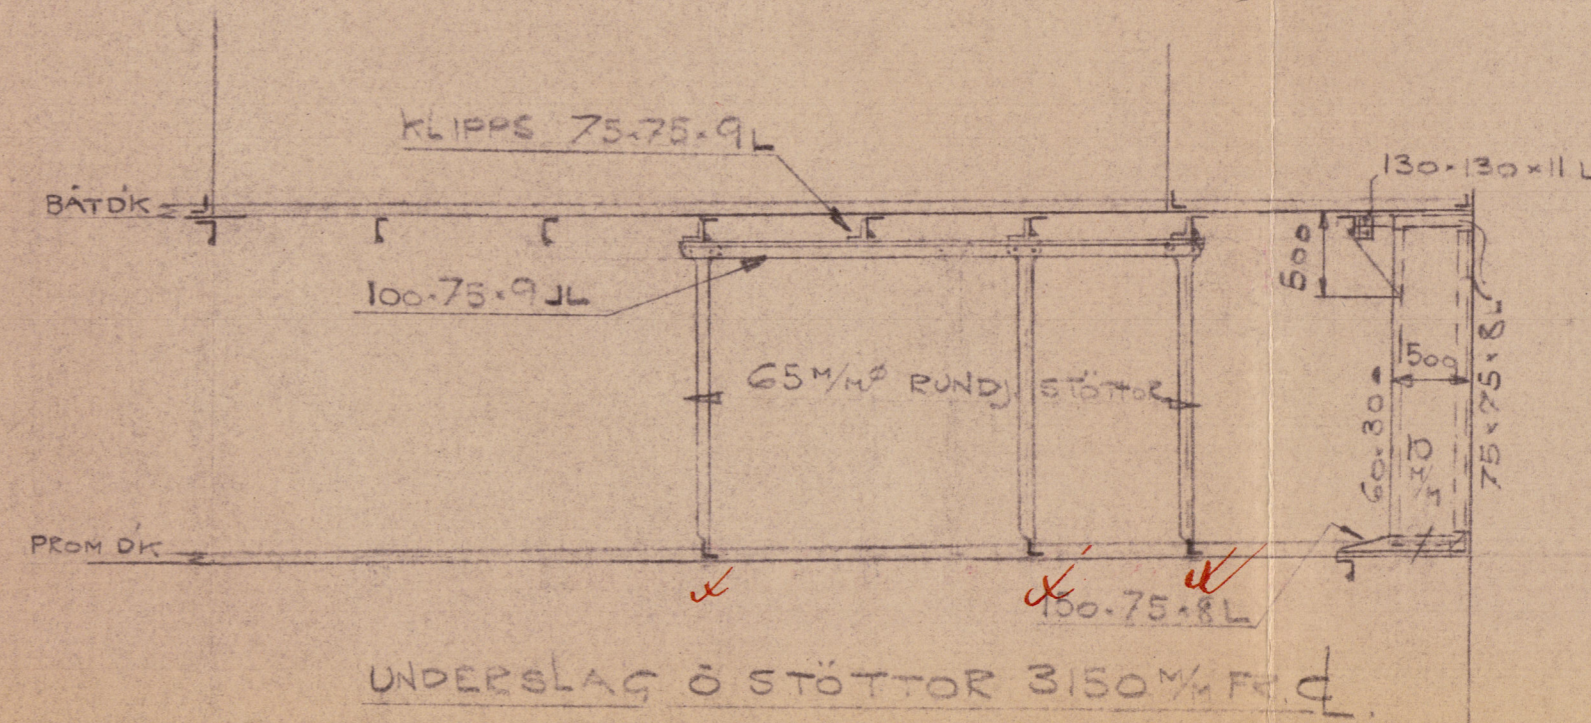

I Support to Surveyor's satisfaction.

*Approved electrodes to be used.
 Welding to be to Surveyor's satisfaction*

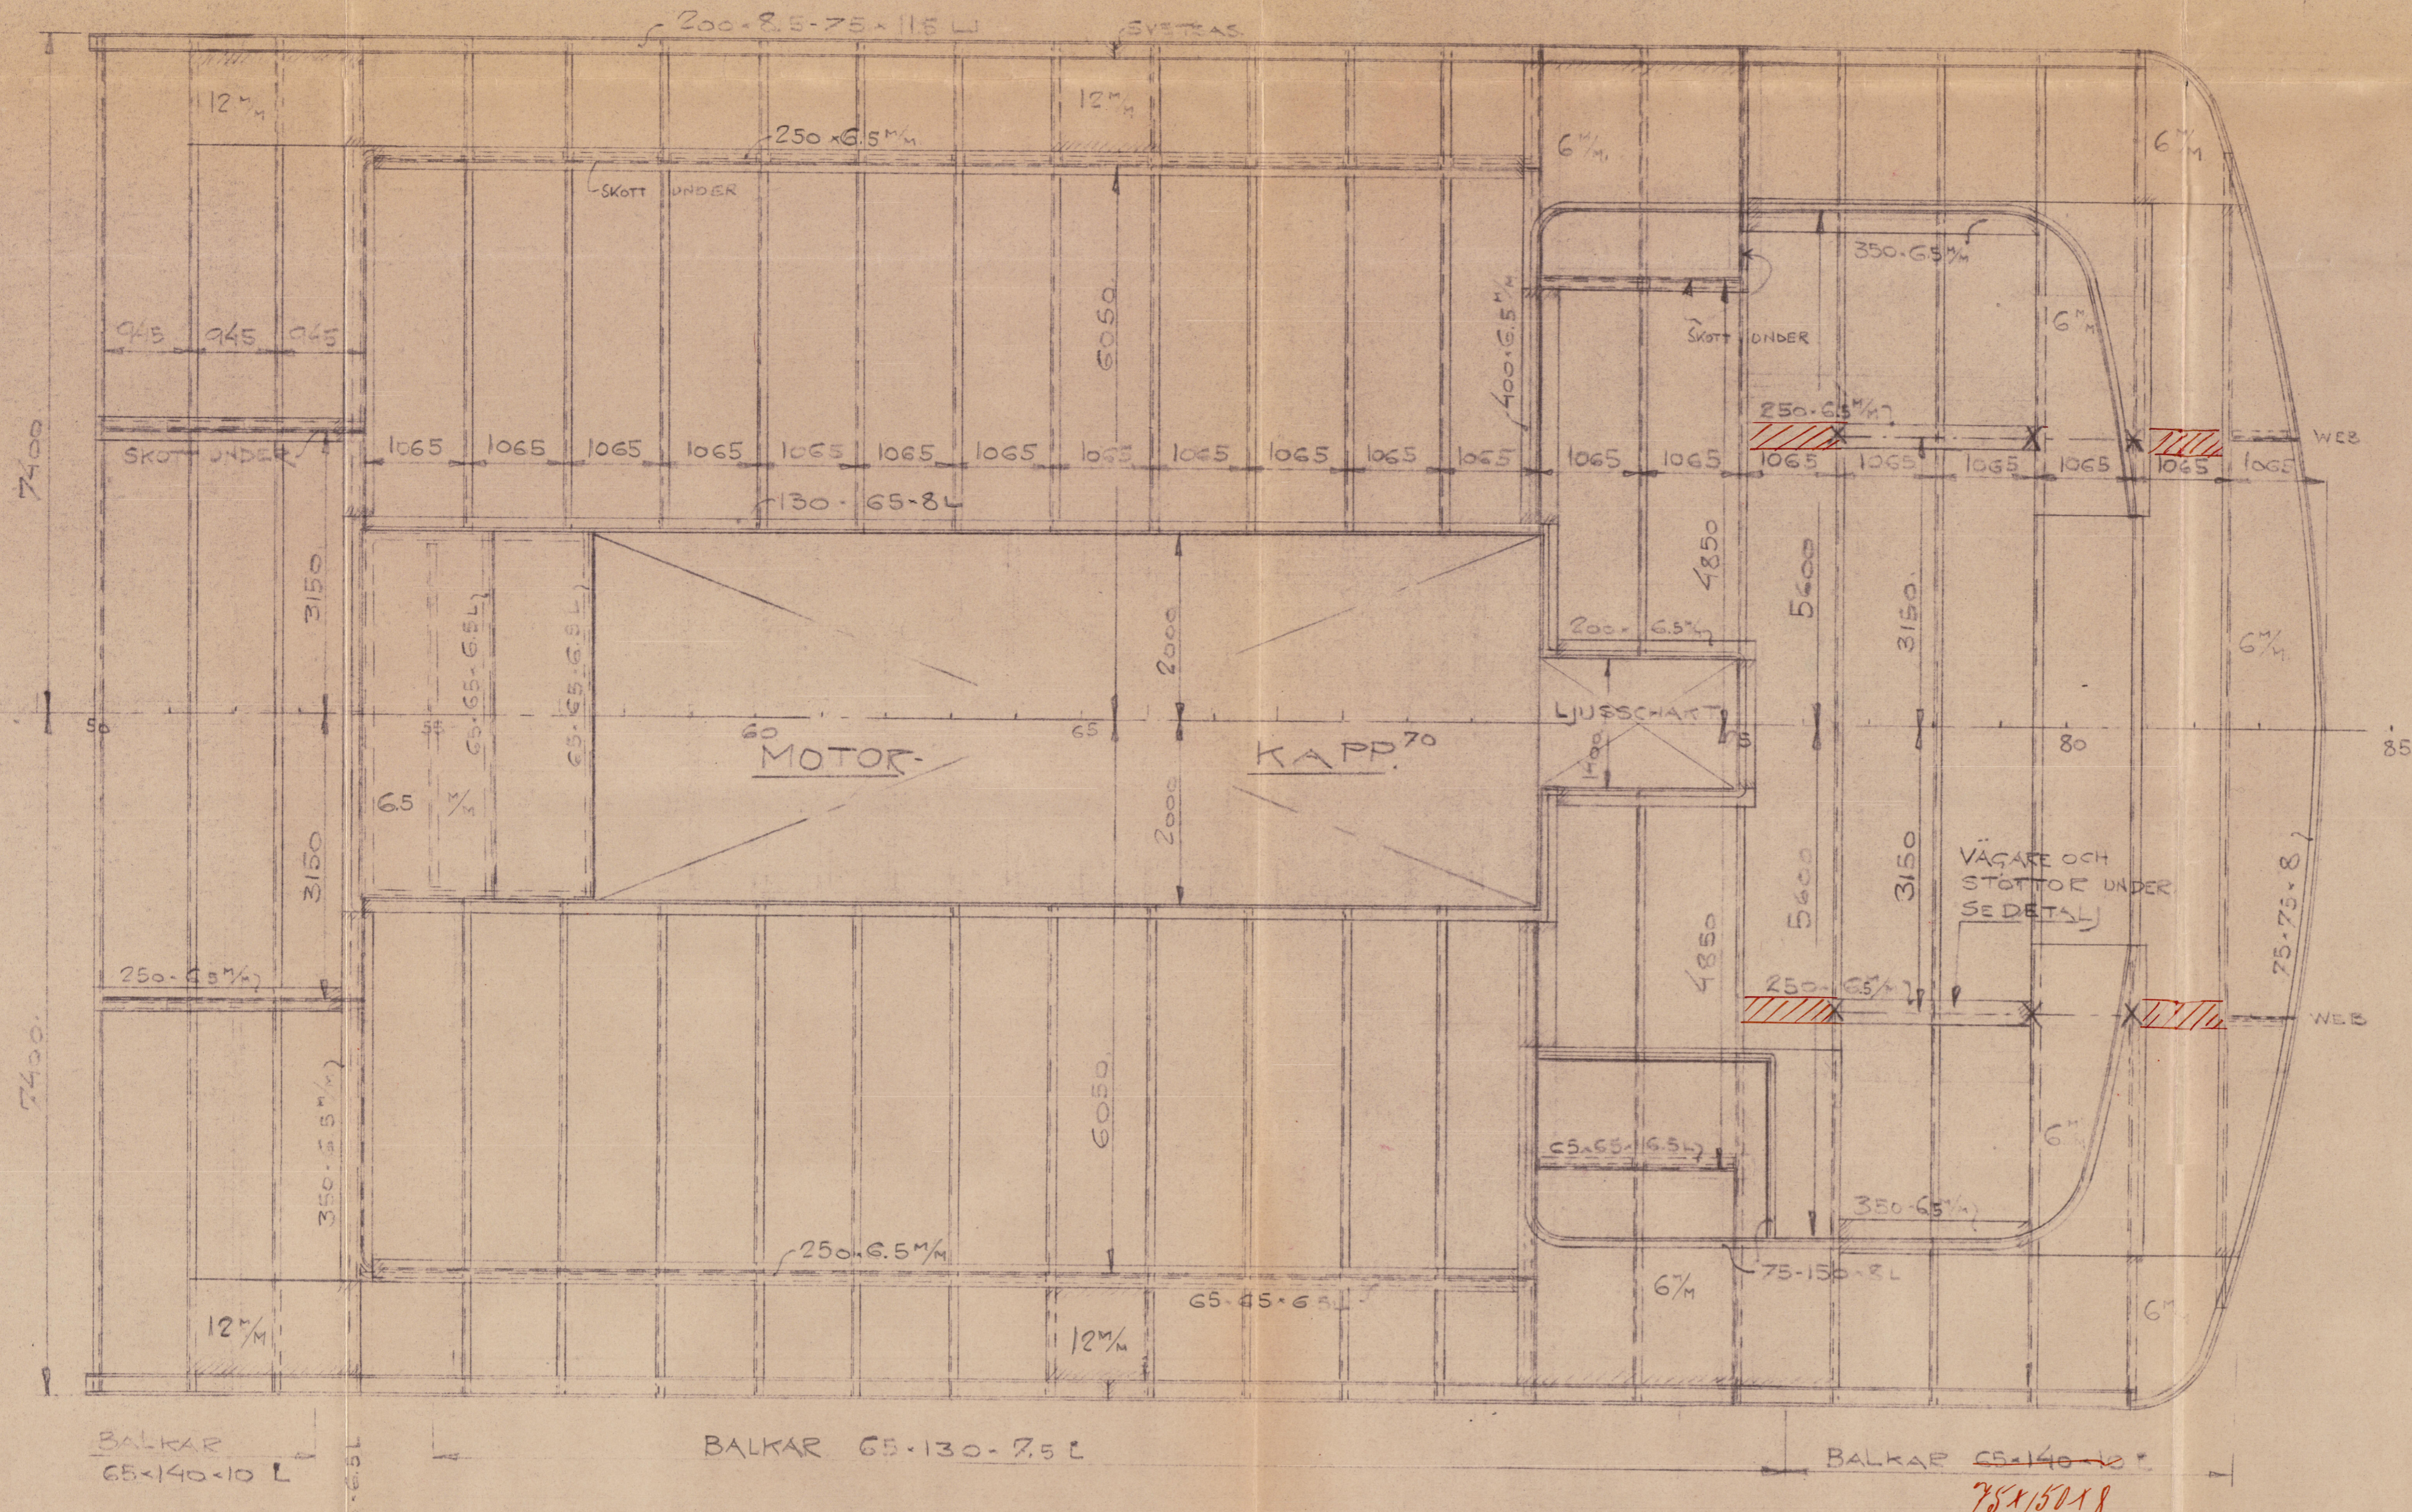

FÖR INFÄSTNING AV BALKAR
 SE MIDSKEPPSEKSION.

ÖRESUNDSVARVET A-B LANDSKRONA

M/S 41

BÅTDÄCK

© 2020

RITAD AV NE DATUM SKALA 1:50
 KALK AV NE CHILLY
 GRANSKAV
 GODK. AV

W544-0175

J.Y.
9.11.35



16

Approved.

RETAIN

Cresundsværvel P/B.

M/s No. 41

Boat deck.

M/r "Johanna Thorden"

RETAIN



© 2020

Lloyd's Register
Foundation

W544- 0175