

S.S. 151

Kessel N^o 872÷73

Kesselheizfläche = 2x96 = 192 qm.

Überhitzer N^o 2337÷38

Überhitzerheizfläche = 2x45 = 90 qm.


Rostfläche = 2x2,6 = 5,2 qm.

Künstl. Zug

Überdruck = 13 Atm.

Probedruck = 50 "

Abnahme Brit. Lloyd.

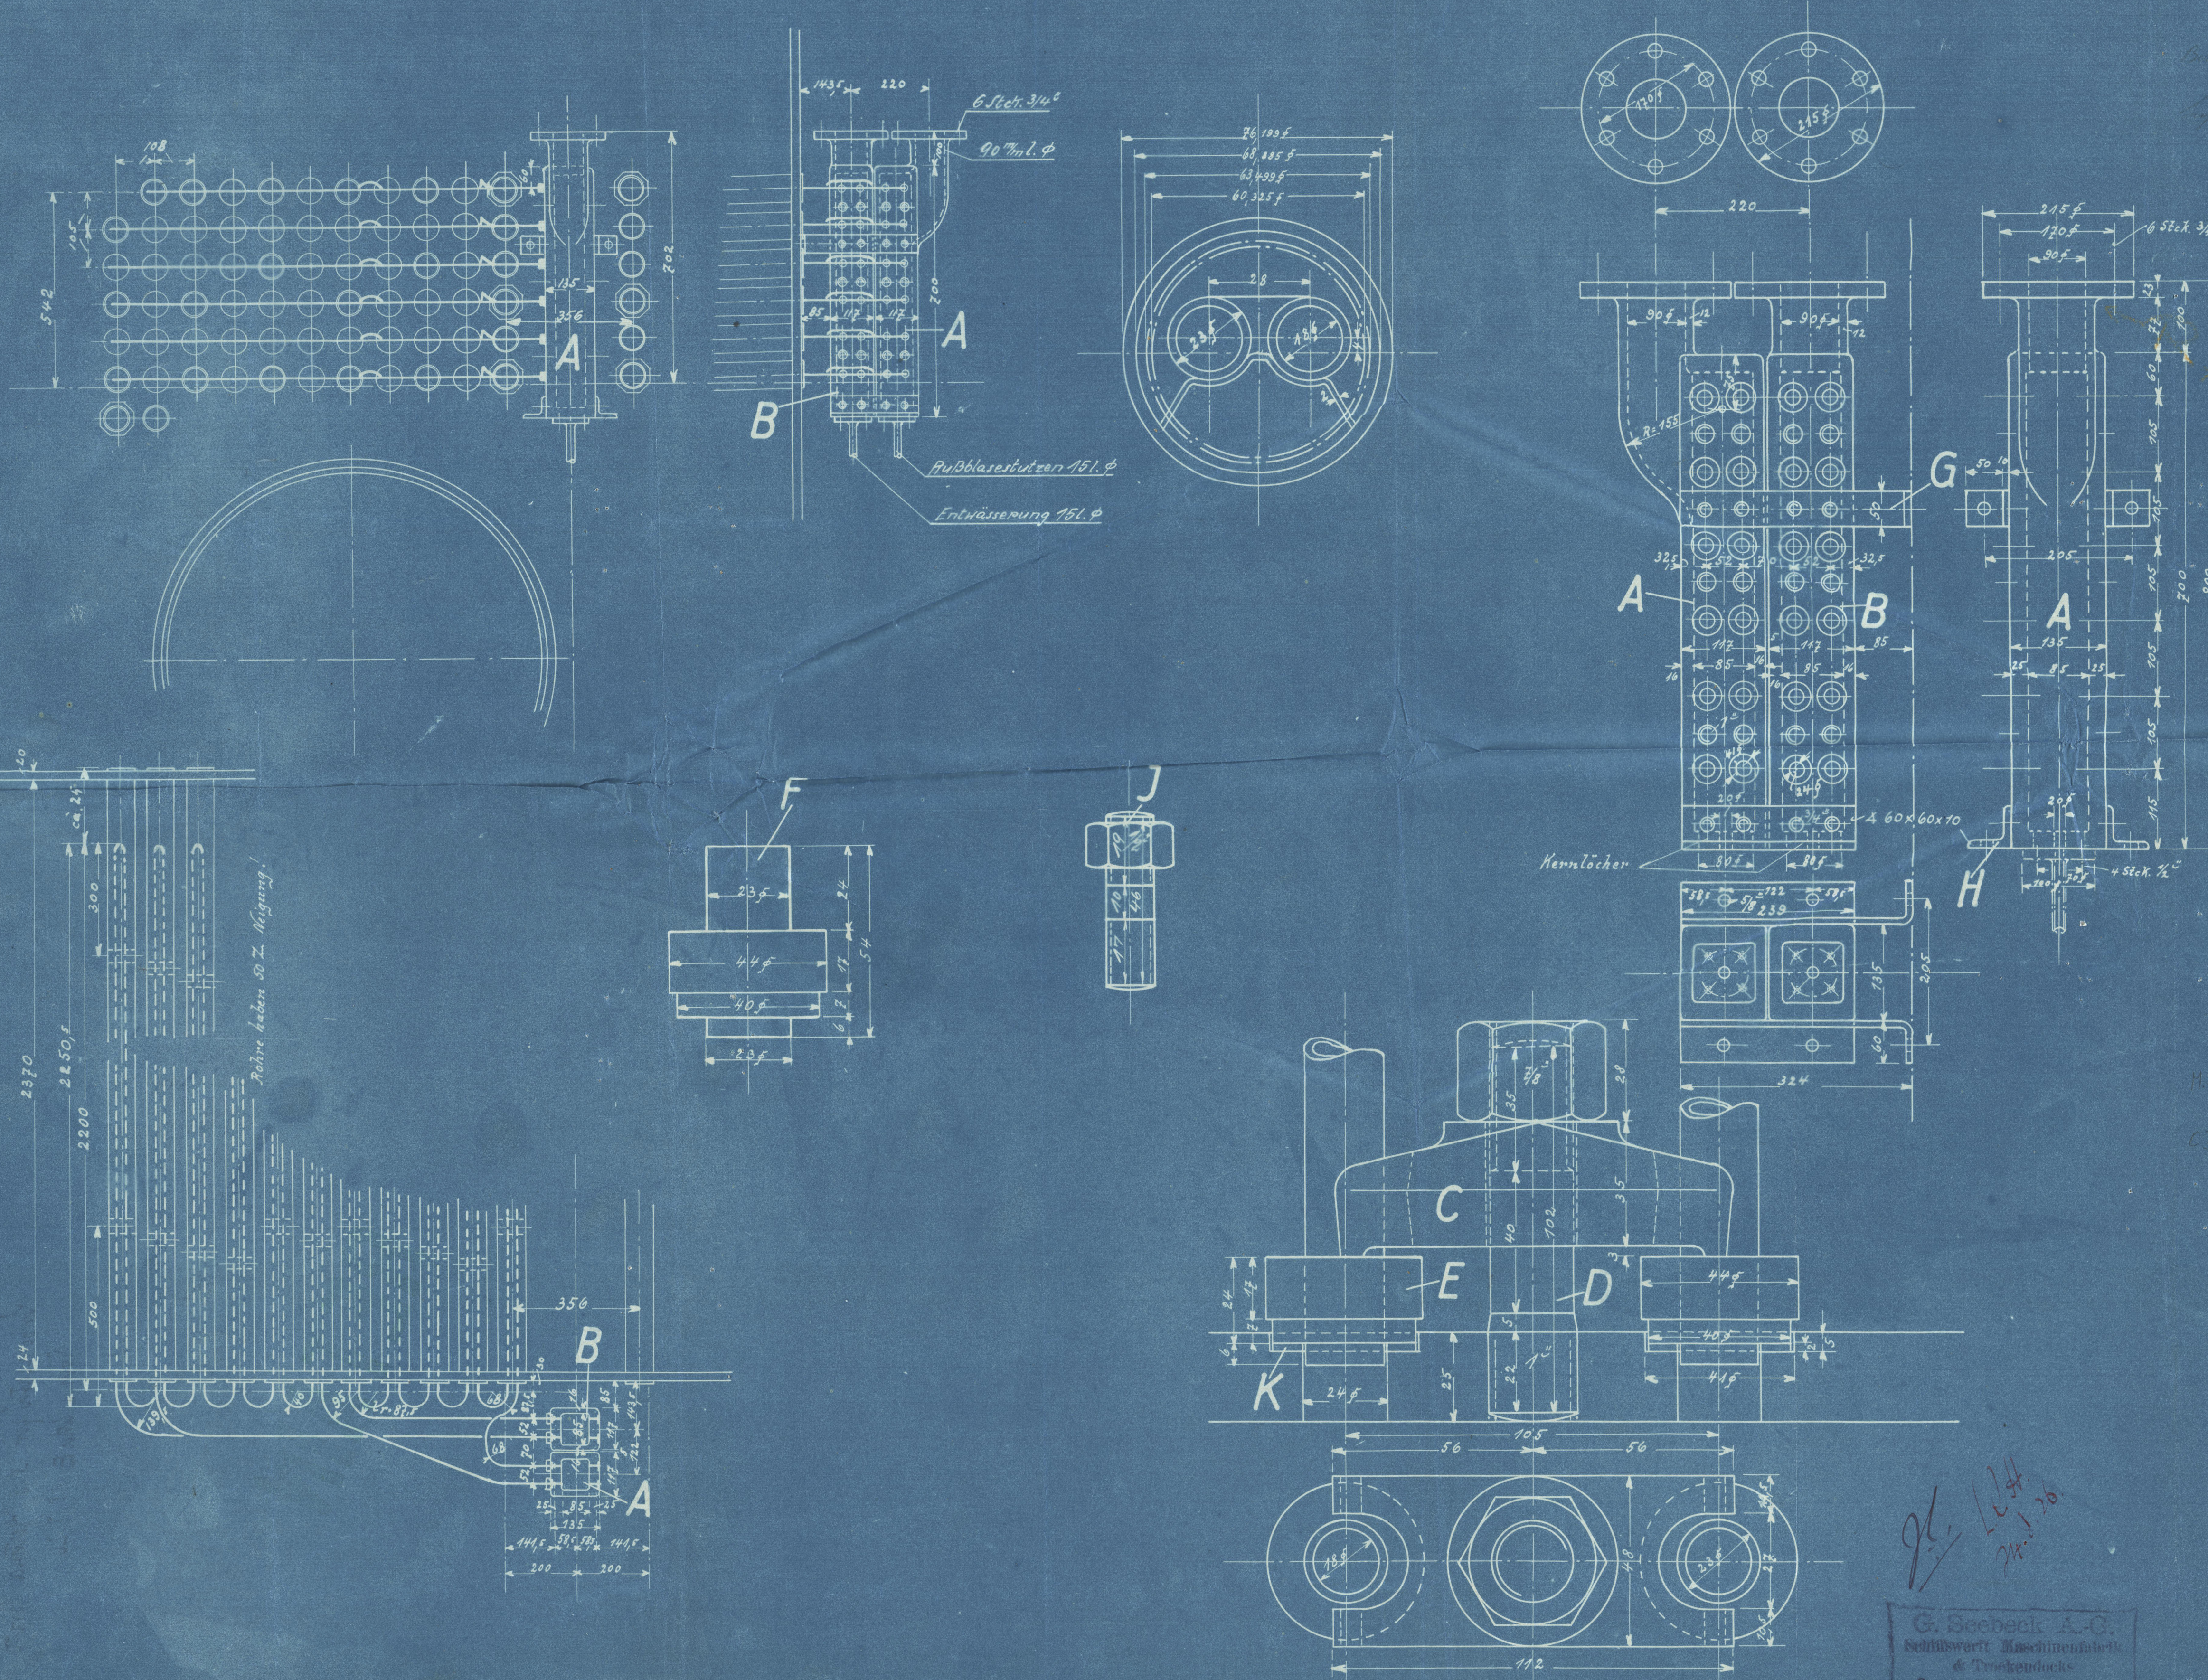

| | | | |
|---|-----|--------------------|------------------------------------|
| n | 106 | Bogenstücke 1823 p | 4600 mm lang einschl. 74 mm Zugst. |
| c | 10 | Endstücke | 6600 " " " 140 " " |
| b | 2 | " | 6500 " " " 150 " " |
| a | 12 | Endstücke 1823 p | 5650 mm lang einschl. 150 mm Zug. |

| | | | | |
|---|----|-------------------------|------------------|-------------------------------|
| c | 10 | 6fache Schlangen 1823 p | nachl. Stahlrohr | 5 Stück rechts, 5 Stück links |
| b | 2 | 5 " " " " | " | 1 " " 1 " " |
| a | 12 | 5fache Schlangen 1823 p | nachl. Stahlrohr | 6 Stück rechts, 6 Stück links |

| | | | | | |
|---|----|-----------------------|------------|--------------------------|------------------|
| K | 60 | Dichtungen | Mitingewit | | einschl. 12 Res. |
| J | 8 | Stiftschrauben 12" | Fl. E. | | |
| H | 2 | Winkelisen 60x60x10 | " | | |
| G | 2 | Flacheisen 50x10 | " | | |
| F | 7 | Pfropfen | " | | |
| E | 48 | Bunde | " | | |
| D | 27 | Stiftschrauben 7/8x1" | Fl. E. | | einschl. 3 Res. |
| C | 26 | Klammern | Fl. E. | M.N.A. N ^o 4. | einschl. 2 Res. |
| B | 1 | Sammelkasten | Stg. | U. 52. | |
| A | 1 | Sammelkasten | Stg. | U. 51. | |

| | | | | | | |
|------|--------|------------|----------|---------------------|--------------------------|-----------|
| Pos. | Stich. | Gegenstand | Material | Mod. N ^o | Feig. bish. prob. Stuch. | Bemerkung |
|------|--------|------------|----------|---------------------|--------------------------|-----------|

Stückliste für 1 Überhitzer

| | | | | |
|-------|--|--|--|--|
| Farbe | | | | |
| Datum | | | | |
| Name | | | | |

Com. 5245 Maßstab: 1:1 1:5 u 1:10

Überhitzer.

| | |
|----------------------------|-----------------|
| G. Seebeck A.G. Wesermünde | Mappe 20440 |
| Gezeichnet von Rg. | Gepaußt von Rg. |
| am 5.8.26. | am 7.8.26. |
| Geprüft von Rg. | am 7.8.26. |

G. Seebeck A.G.
Schiffs- u. Maschinenbau
& Trockendocks
Güterstraße Bremen

Impetrator for s-s "Gertrud Bratt"
Fromm ltr E 18.8.26

Kockums Mek Verks 137

"Gertrud Bratt"

GEN. BOX NO 846

RETAIN

W548-0227



© 2021

Lloyd's Register
Foundation

Zeichnung № 20440

| | |
|-----------------|------------|
| Kg. | Kg. |
| am 5.8.26. | am 7.8.26. |
| arr 7. III. 26. | |
| Quarg. | |