



*1/2 Rivetti*  
*Spina di legno - Manomani Sp. 20-0*  
*Single Rivetti Series*

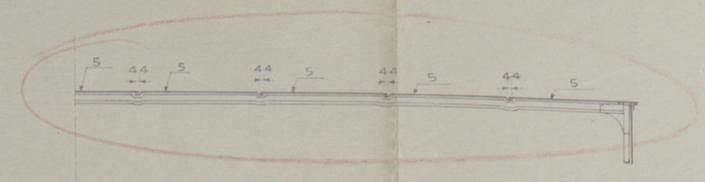

Scala 1:5

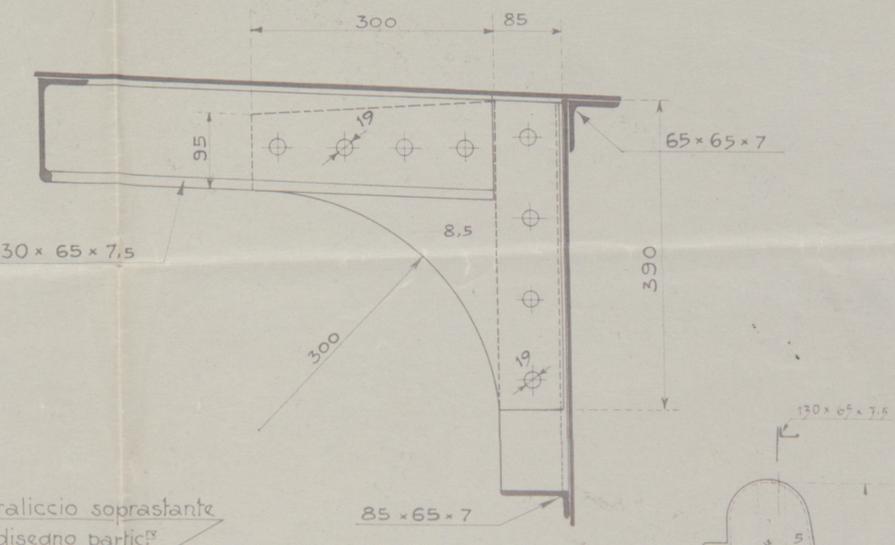


Travatura a traliccio soprastante  
 vedi disegno partic. 2

PONTE-O-



*See letter regarding expansion joint*

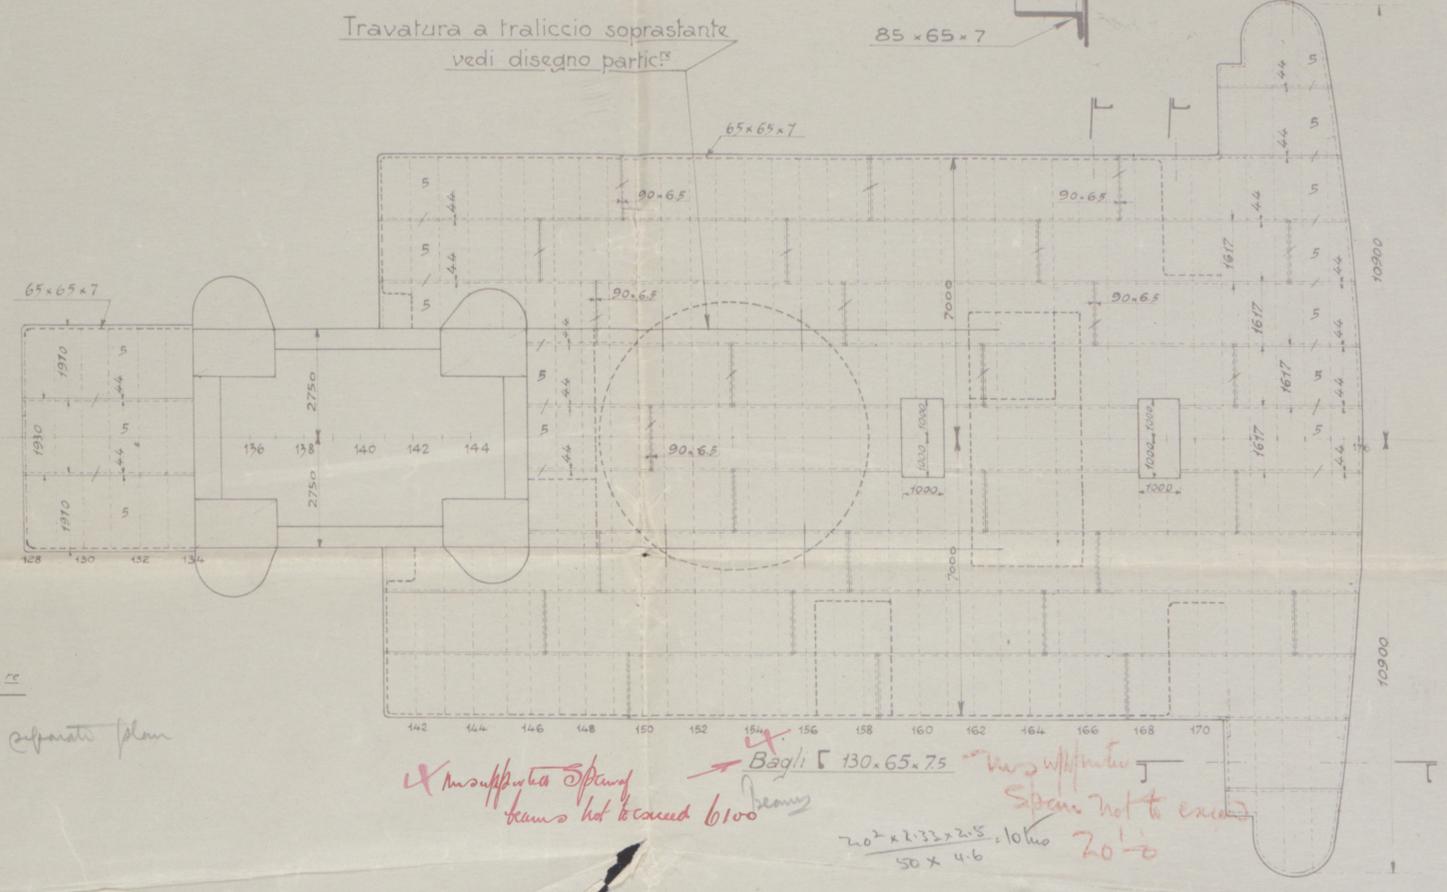

*Per anquille e puntelli vedi dis. partic. 2*  
*fu. pilastr + piloni see separate plan*

*insufficiente Spand beams not to exceed 6100*  
*Spand not to exceed 20'0*  
*20'2 x 2'33 x 2'5 = 10100*  
*50 x 4.6*

COMMESSA A. 283  
 N° GEN. BOX NO 927 152

"ANSALDO" S.A.  
 CANTIERE NAVALE  
 GENOVA - SESTRI

COSTRUZIONE N° 283

*O. Deck*

M.S. "AUSONIA"  
 GENOVA, 10380.

IMBAGLIATURA E FASCIAME DEL PONTE-O-

SCALA 1:100

"ANSALDO" SOCIETA' ANONIMA  
 SEDE IN GENOVA  
 SESTRI PONTE, LI 27. Gennaio 1927  
 DISCIPLINA *[Signature]*  
 LUCIDINA *[Signature]*  
 CONTROLLO *[Signature]*  
 Annesso al foglio N. *[Signature]*  
 del *[Signature]*

*W.J.*  
 8.3.27

Data	Alterazioni	Ingegnere	Disegnatore