

COMMESSA

N°

Genova rep. Ch. 10380

A. 283

1-1

"ANSALDO" S.A.

CANTIERE NAVALE

GENOVA - SESTRI

A Deck

COSTRUZIONE N° 283

"AUSONIA"


M.S. "AUSONIA"

GENOVA. 10380.

IMBAGLIATURA E FASCIAME DEL PONTE - A -



SCALA 1:100

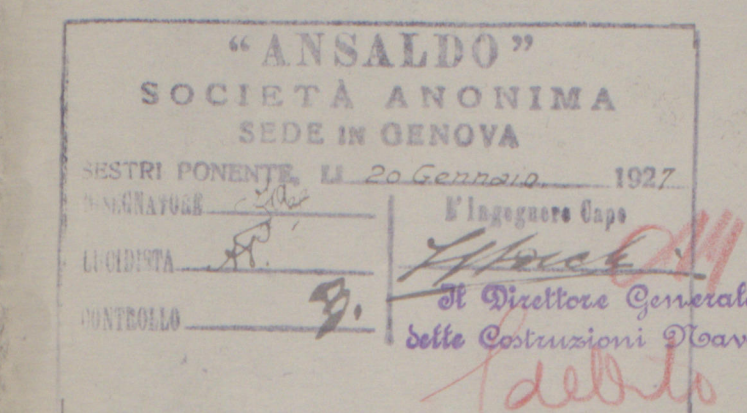


RETAIN

Data	Alterazioni	Ingegnere	Disegnatore
30-4-1927	Aggiunta del		
10-5-1927	Trasferimento dal Registro Ital. al Lloyd R.		
17-6-1927	Aggiunta in relazione a modifiche venute dalla S.P.A.		
10-7-1927	Aggiunta la mancata alla falsobalata della S.P.A.		
20-11-1927	Modifiche venute per ord. 104-103		
28-11-1927	Modifiche venute in relazione all'abolizione di due imbarcazioni per ord. 104-102		

Per le distinte dei materiali vedere le seguenti specifiche:

N° XXII & XXXVIII per le lamiere

» XXIII & XXIV » i bagli

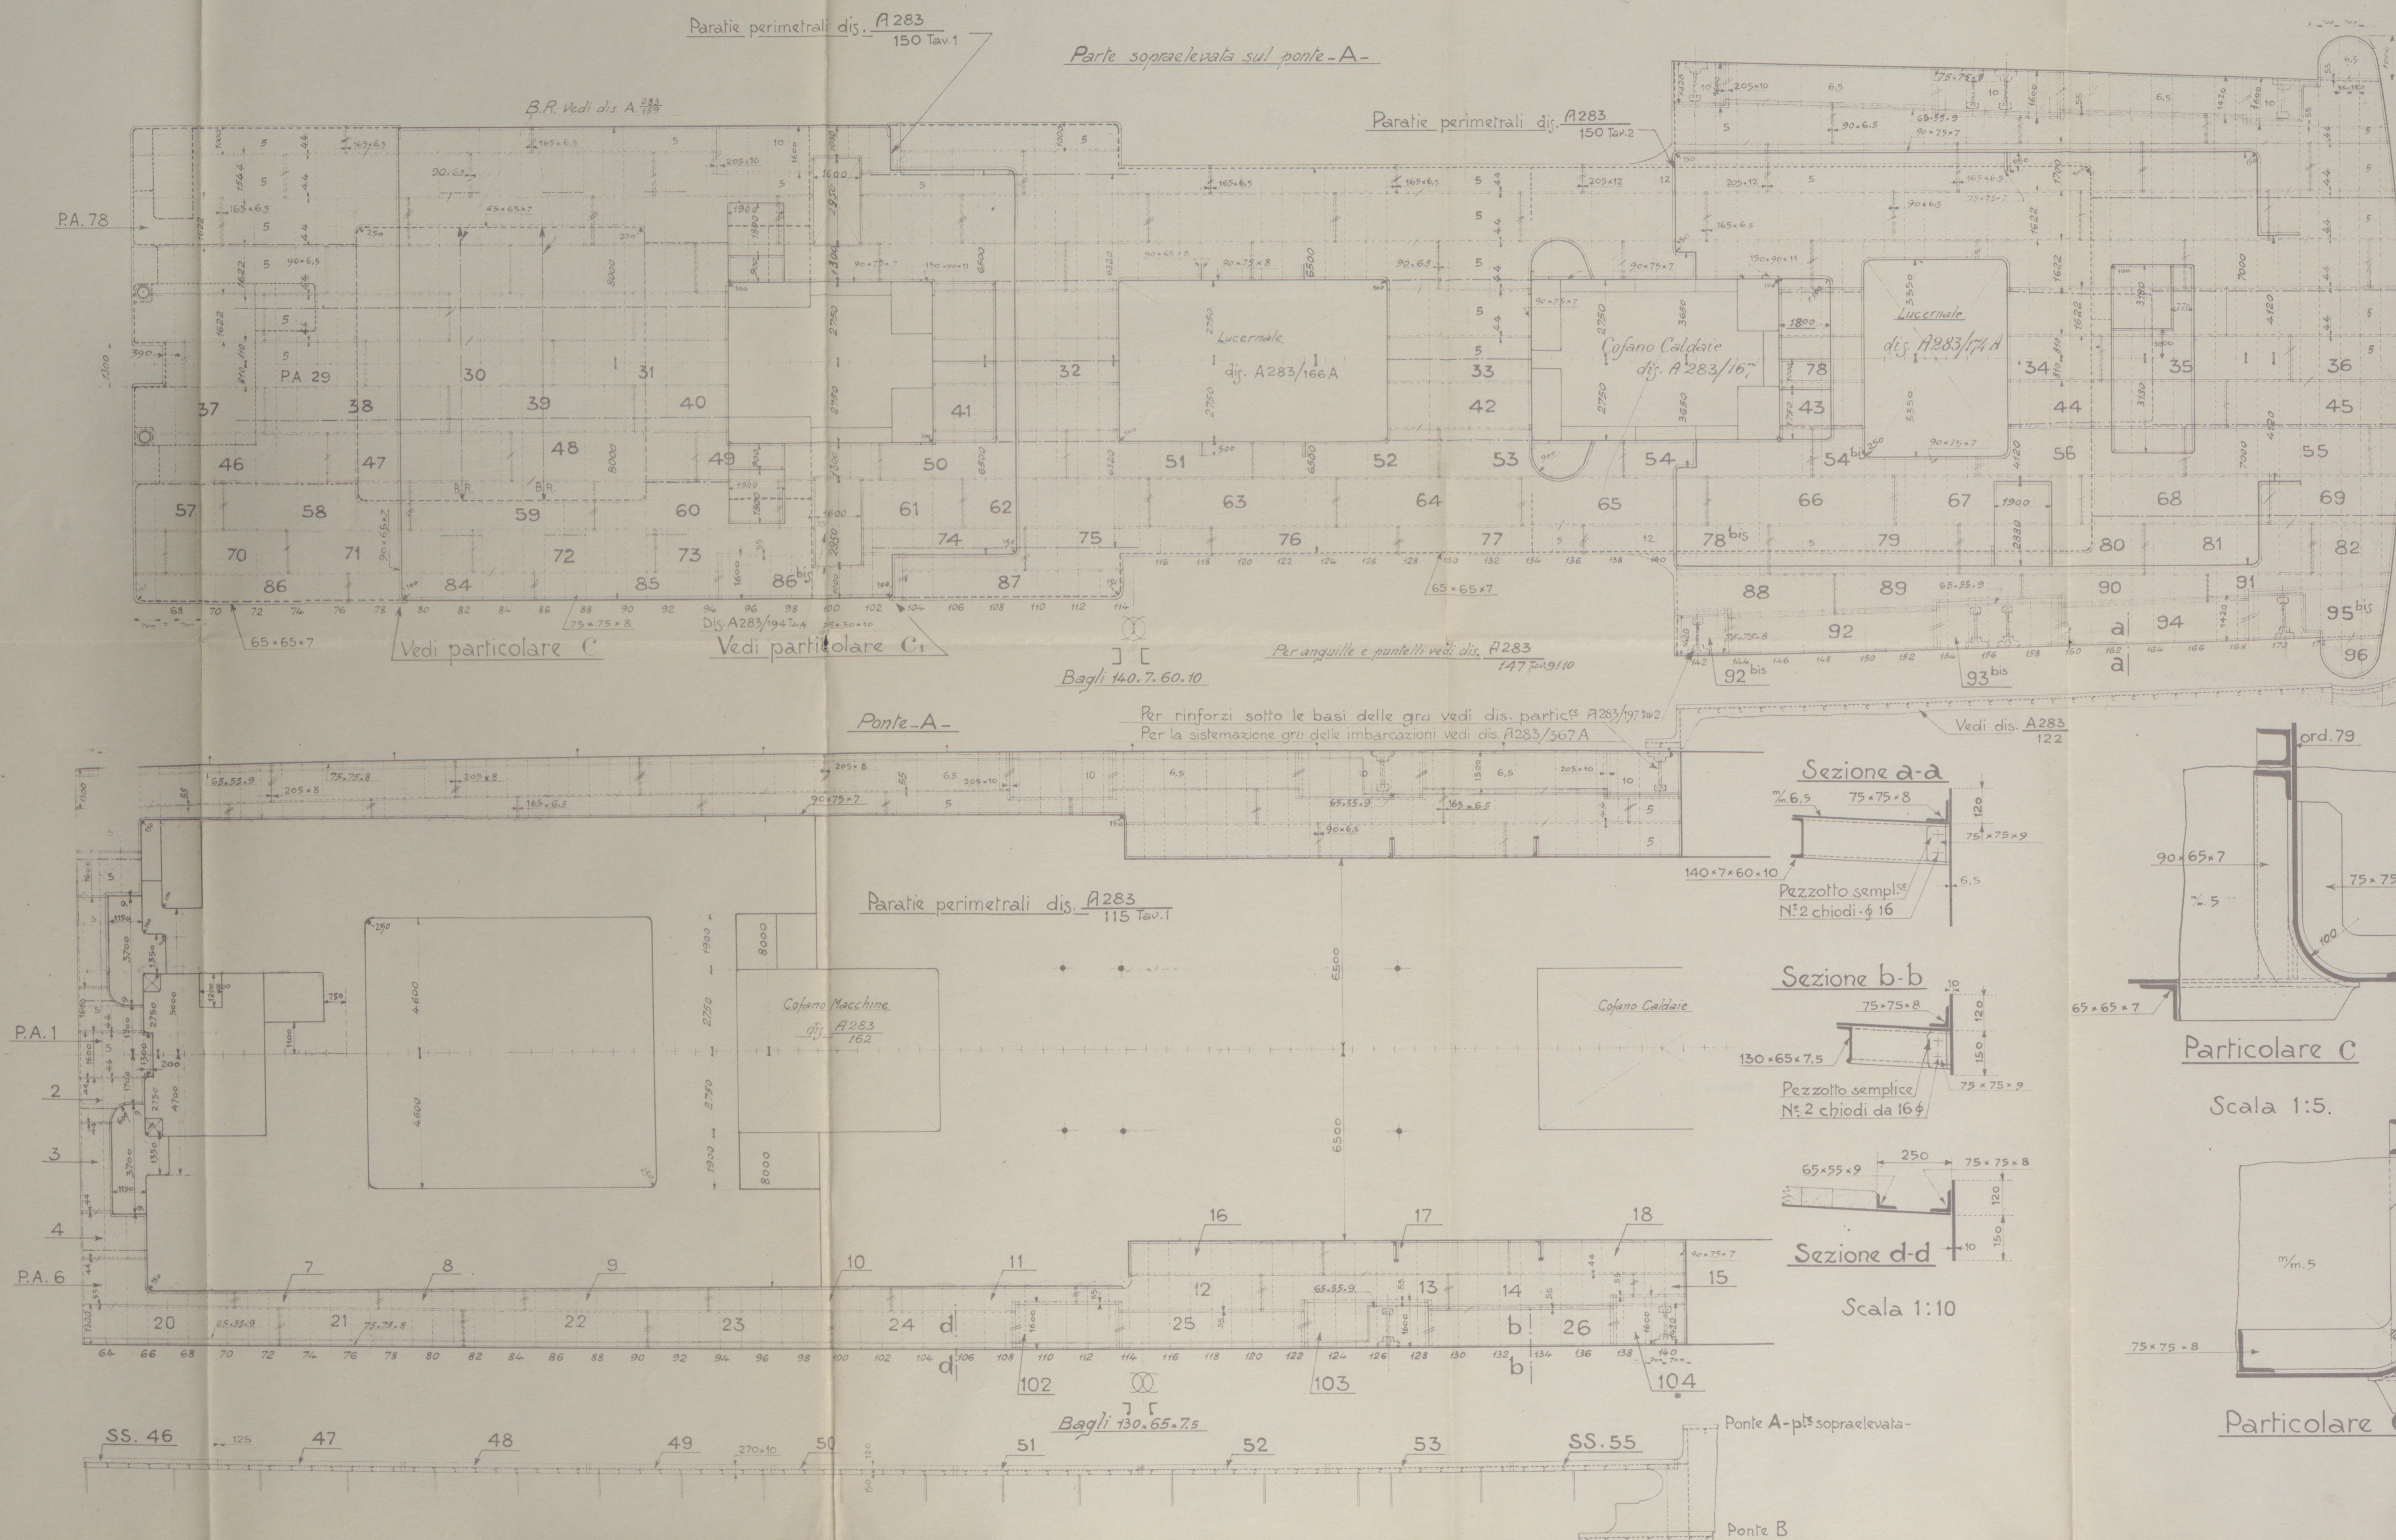

WS49-0099