

GIO. ANSALDO & C.
STABILIMENTO MECCANICO
SAMPIERDARENA













PIROSCAFO TIPO. S.

DIS. N. 50.

LINEA D'ASSI

SCALA 1:10

LETTERE	DENOMINAZIONE	N° PEZZI	MATERIALE	Peso appross. similativo Kg.	OSSERVAZIONI
A	ASSE PORT'ELICA	1	ACCIAIO		
B	CAMICIA DELL'ASSE	1	BRONZO		
C	CHIAVETTA »	1	ACCIAIO		
D	DADO »	1	»		
E	PERNI CON DADO PER L'ACCOPPIATOIO	6	»		
F	ASSE DI TRASMISSIONE	1	»		
G	ASSE DI SPINTA	1	»		
H	PERNI CON DADO PER L'ACCOPPIATOIO	12	»		

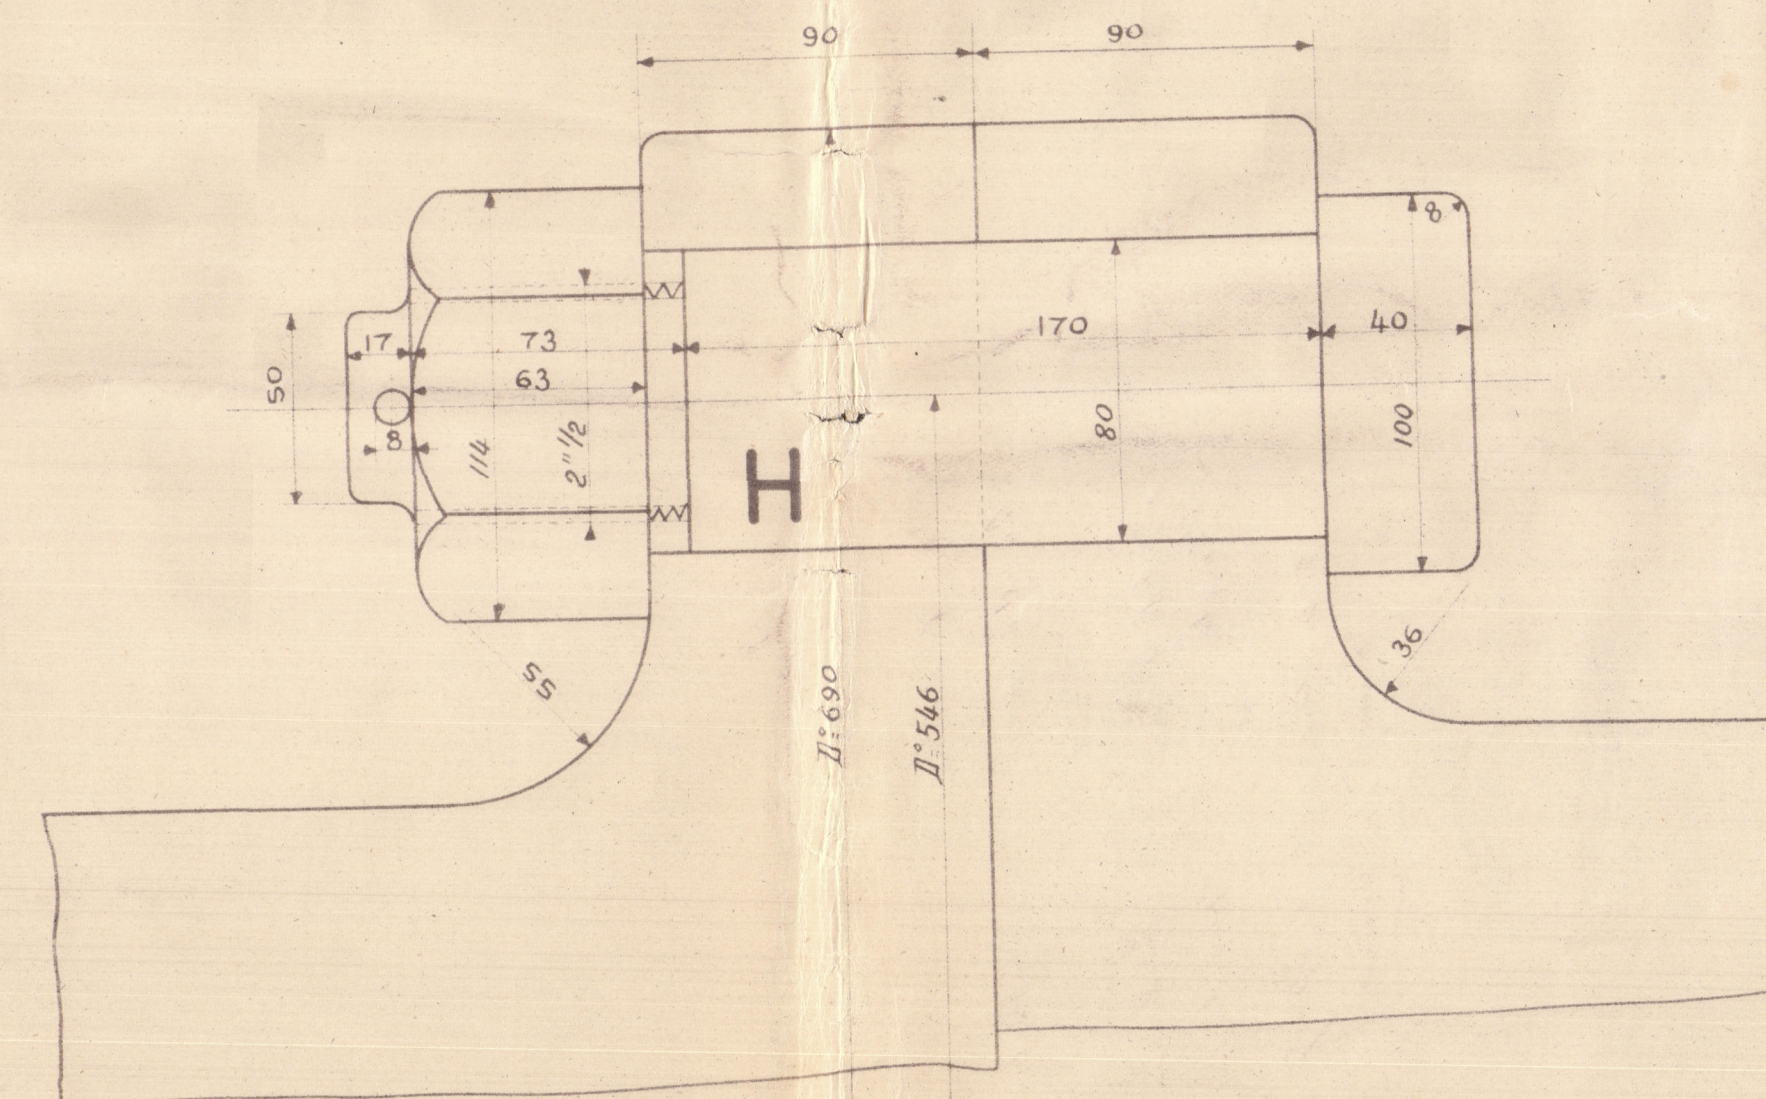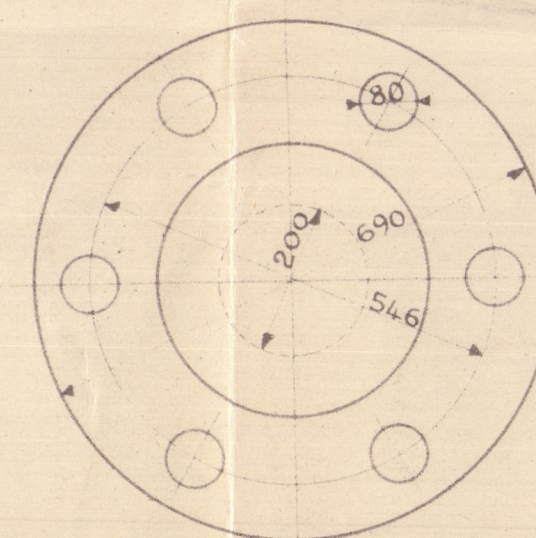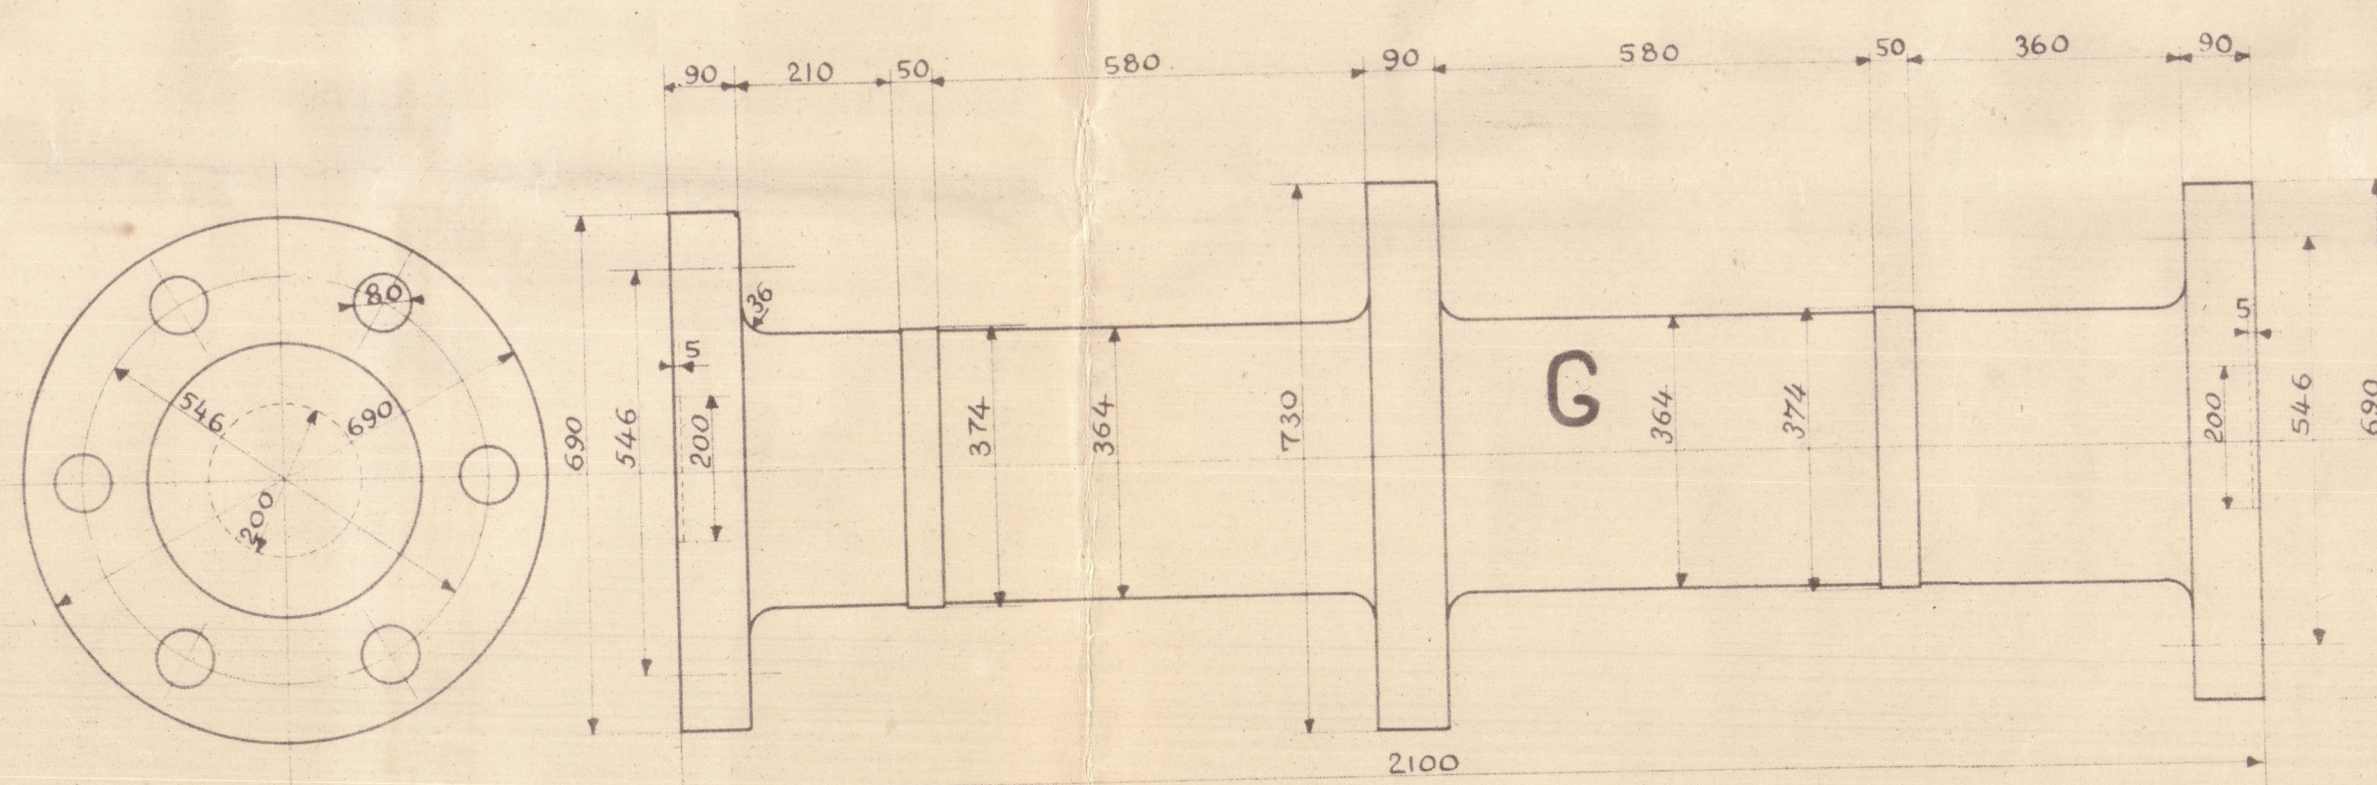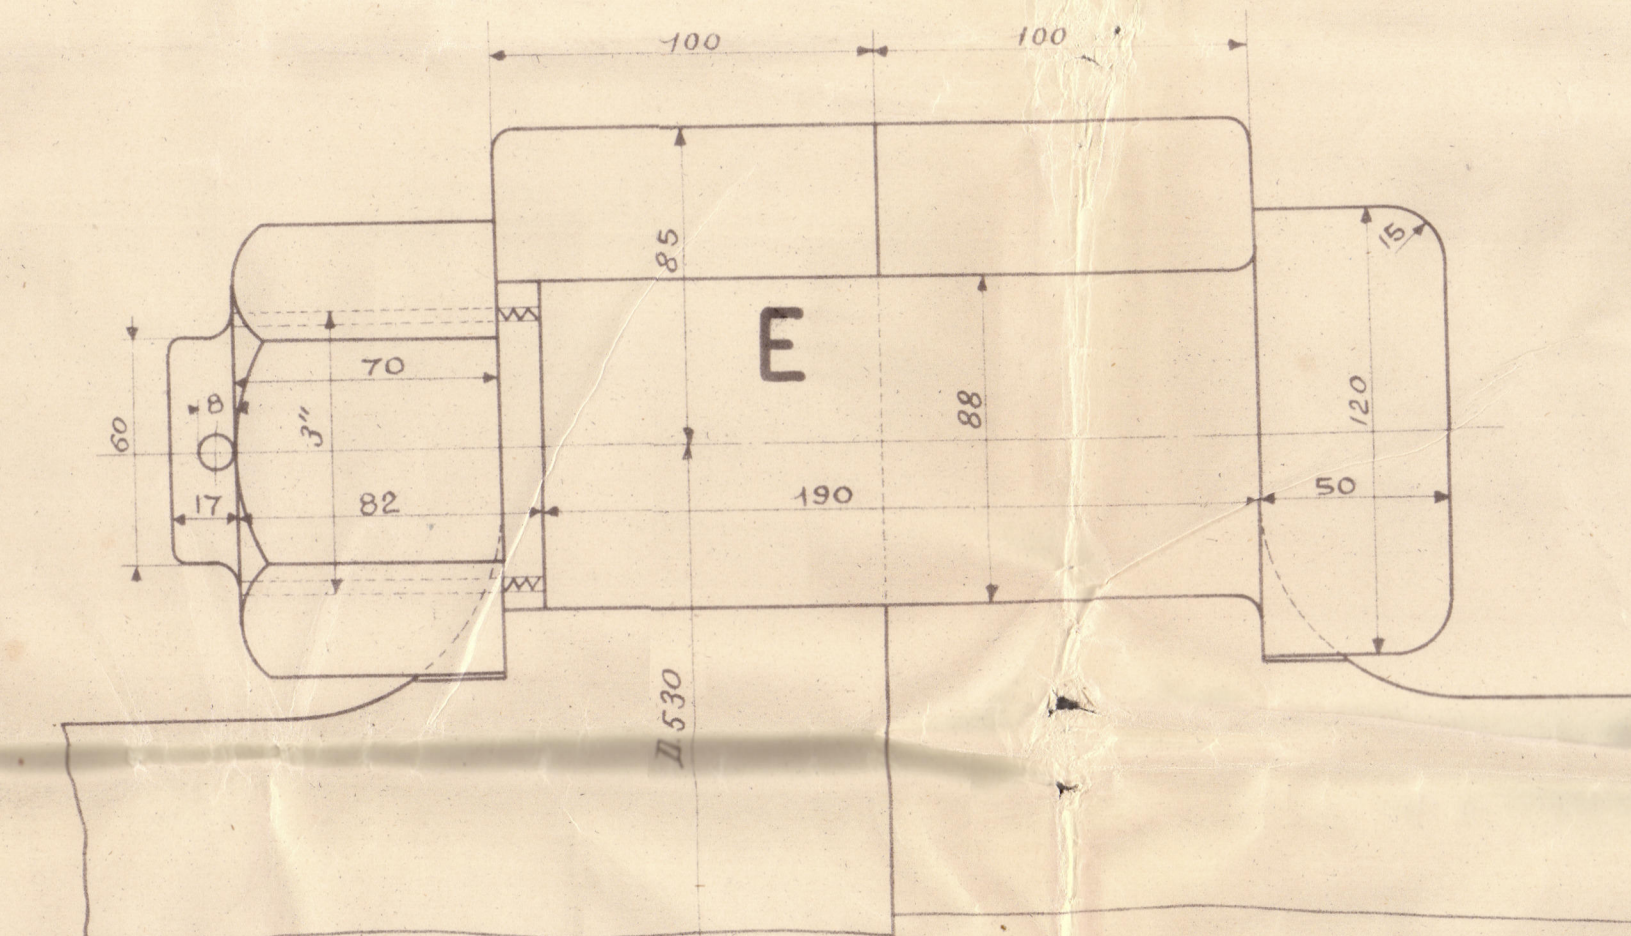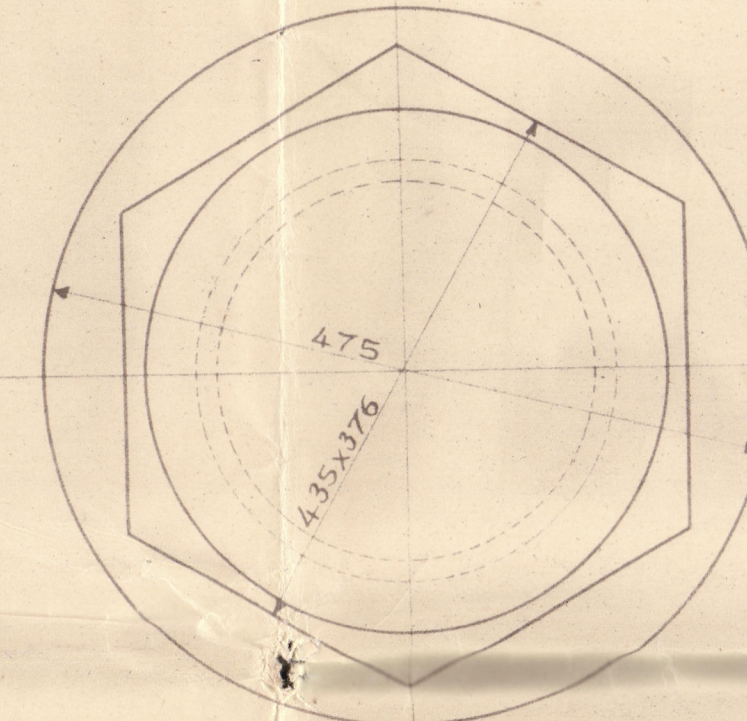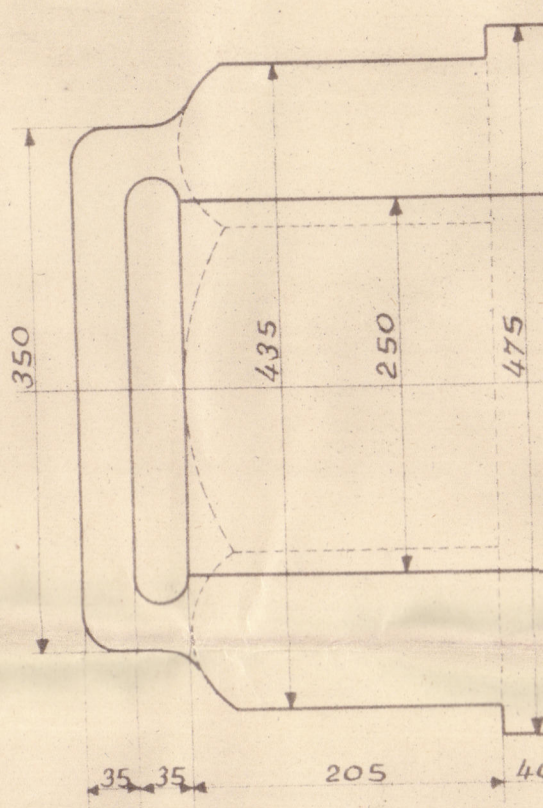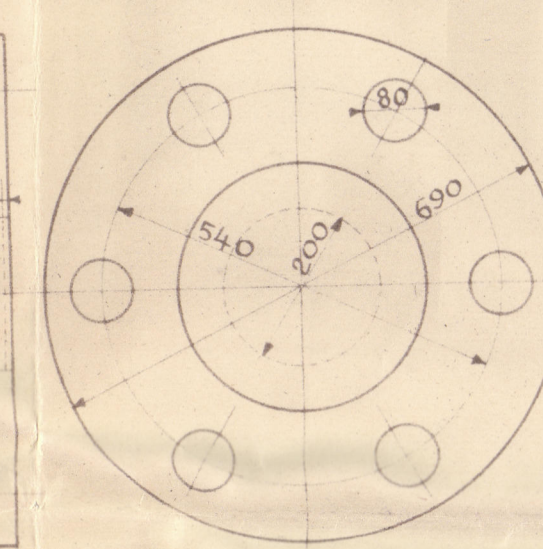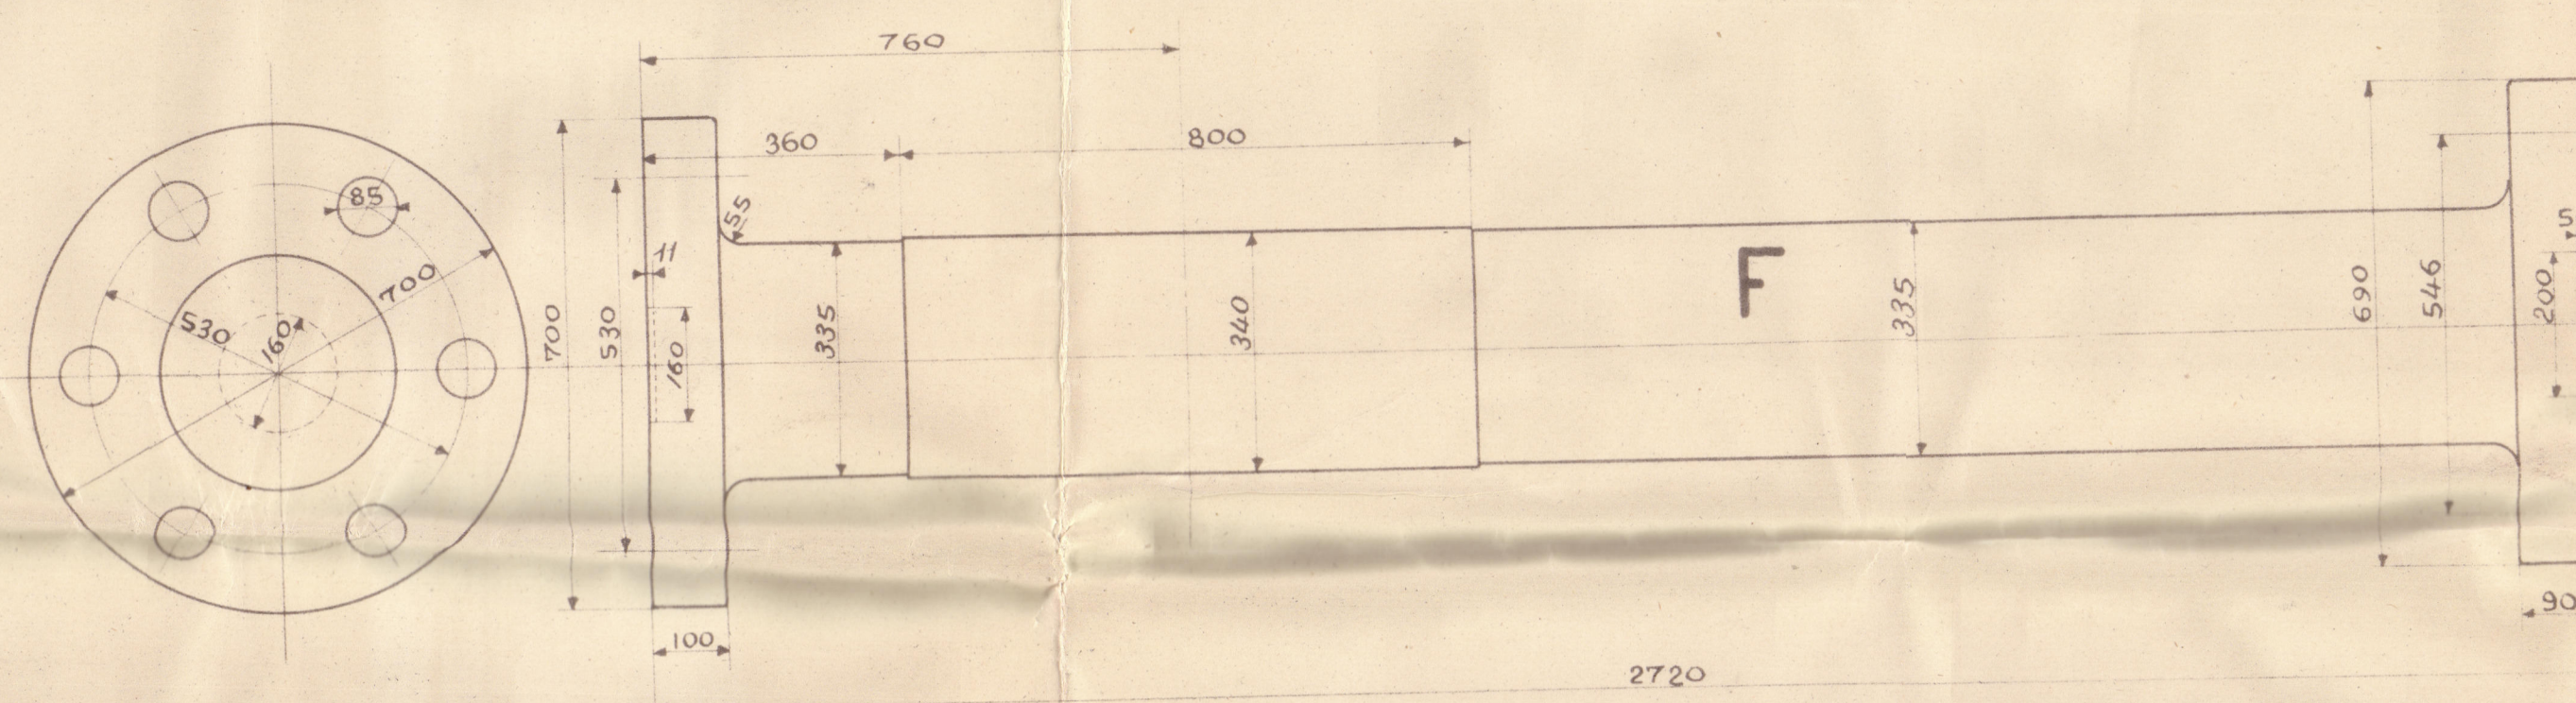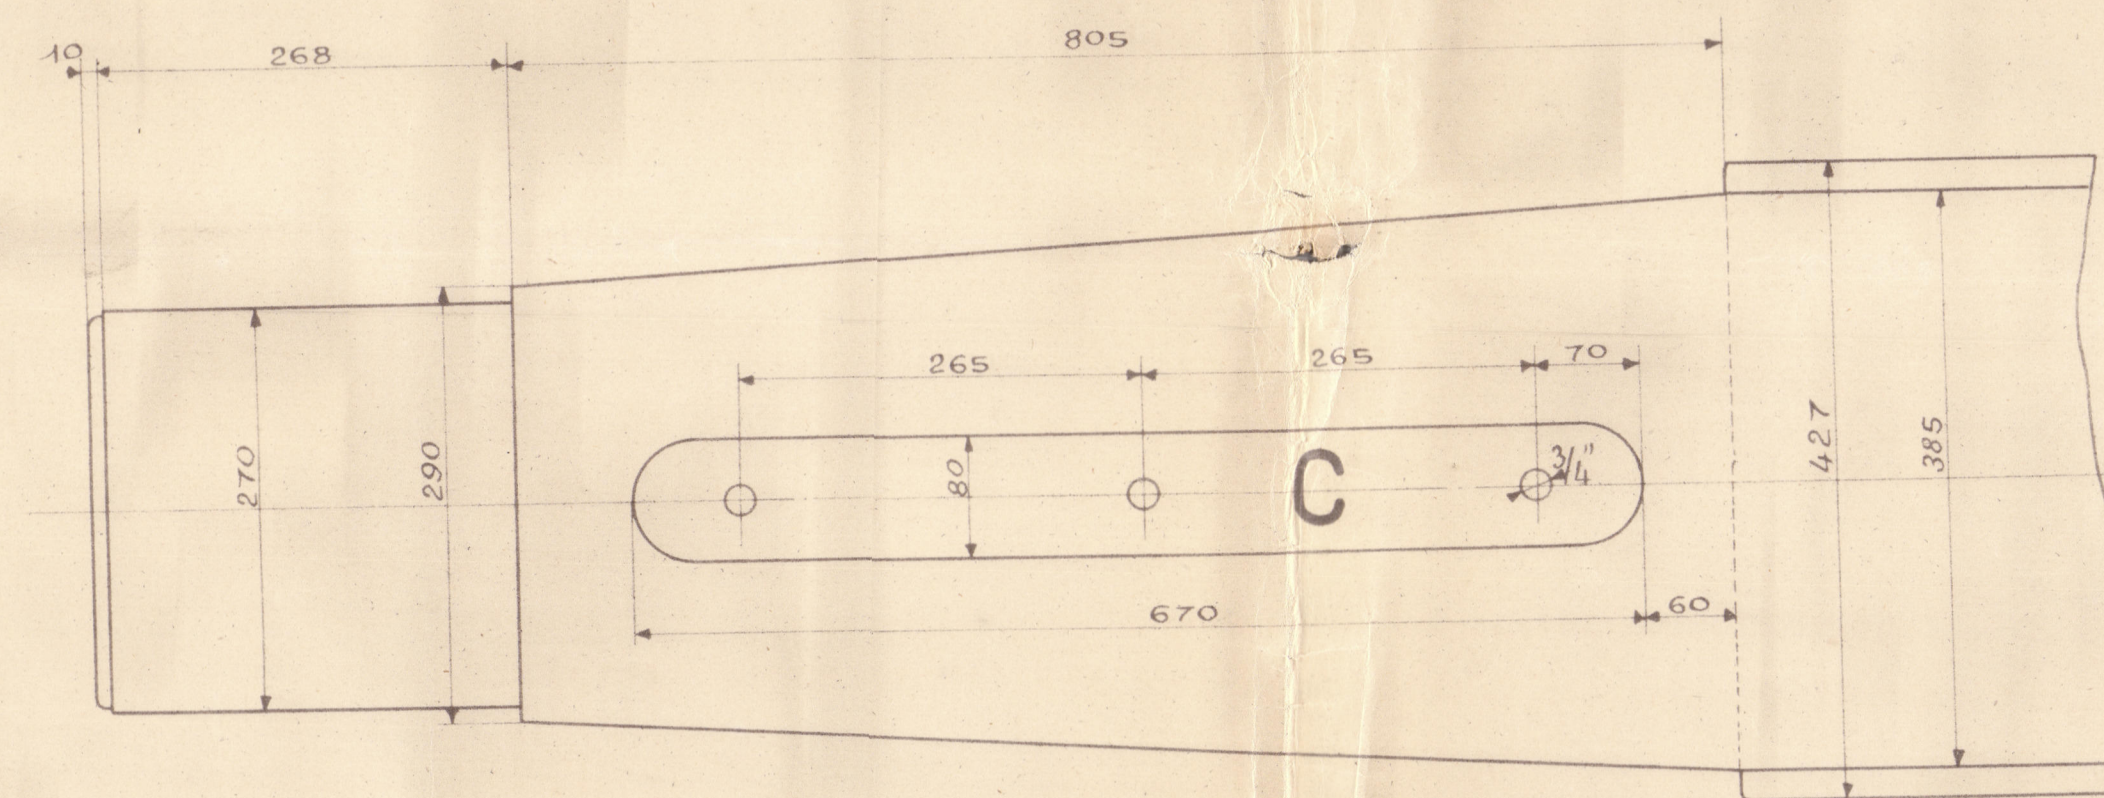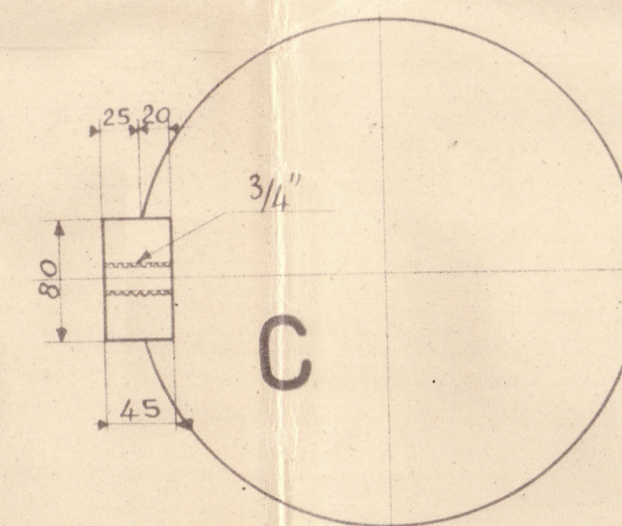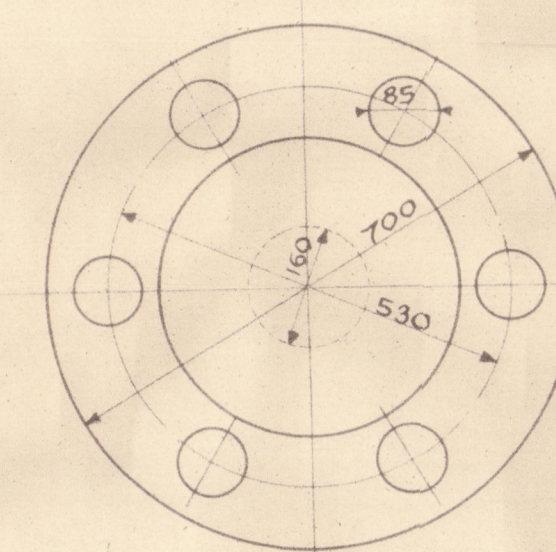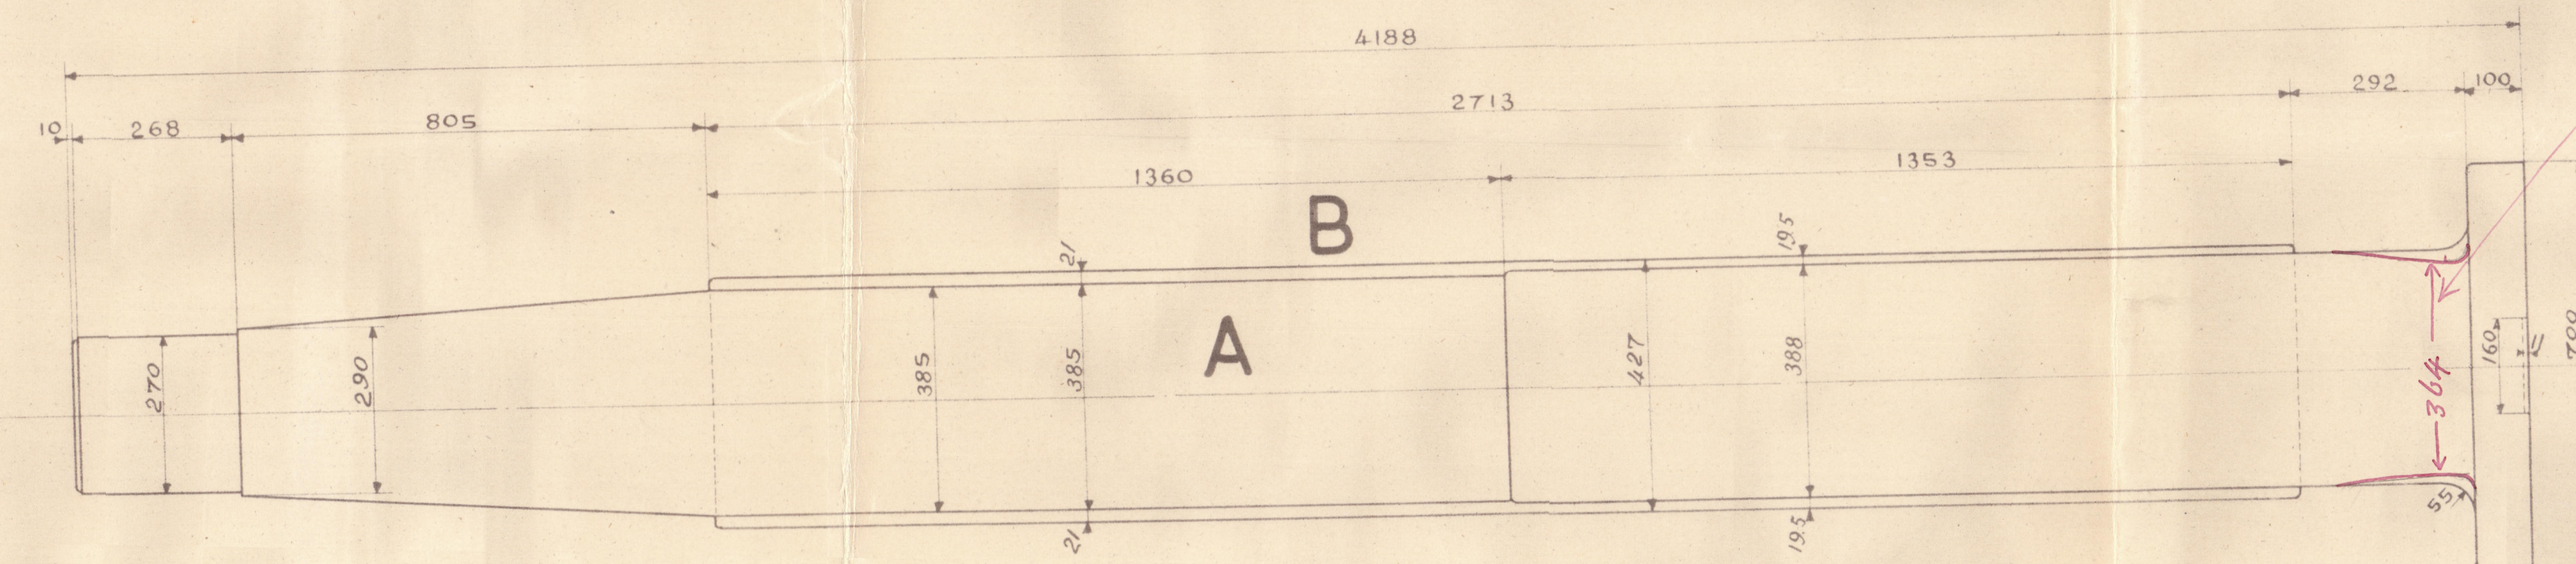

GIO. ANSALDO & C.
STABILIMENTO MECCANICO
SAMPIERDARENA
13 gennaio 1920 N. 20172

L.Y.
31/1/20.

O.A. No 1



sign 50/0175



Manin.

W578-0081

RETAIN

RETAIN



© 2021

Lloyd's Register
Foundation