
 



Ensemble et détails

	Start/turns	Days	
dessine pour	Johns	10/12/9	
Le capitaine	Shirley		ensemble - 1/100
l'ingénieur			échelles de rails 1/10 - 1/150
Don pour exécution			1/200
Le chef d'atelier			


DÉTAIL DES ÉPONTILLES PLEINES SITUÉES DANS LES

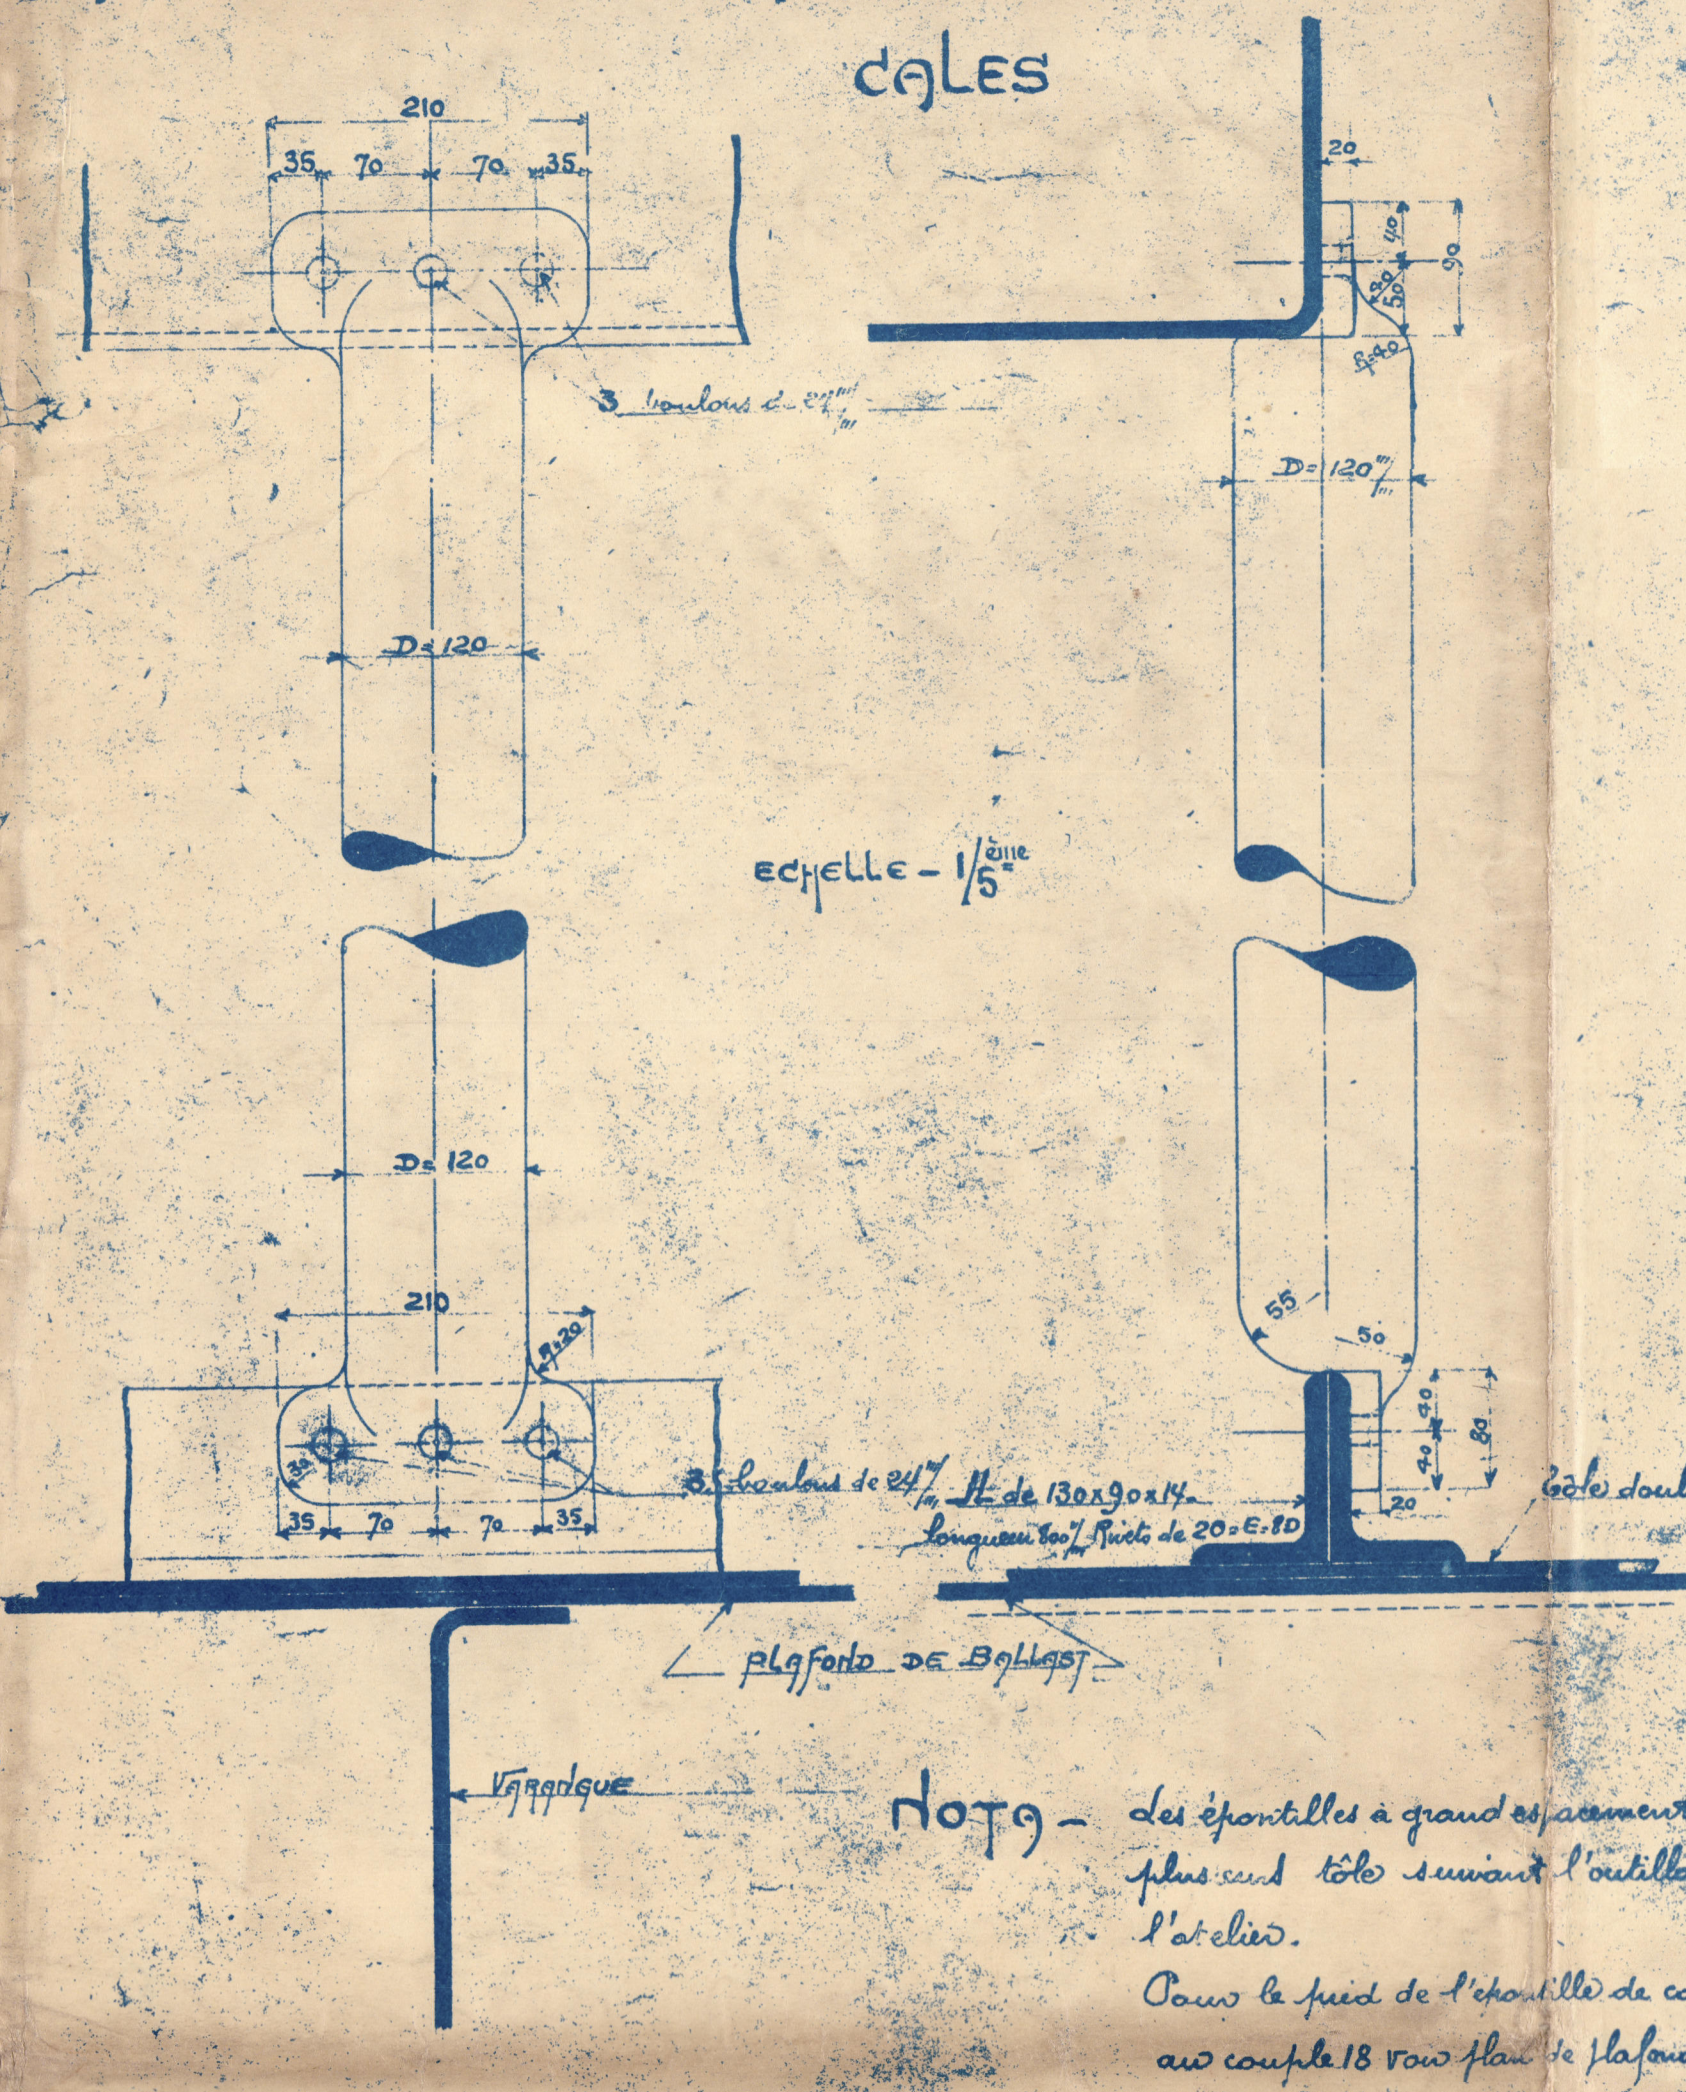

DÉTAIL DES ÉPONTILLES SITUÉES DANS LE
CHÂTEAU AU COUPLE-84⁸⁵

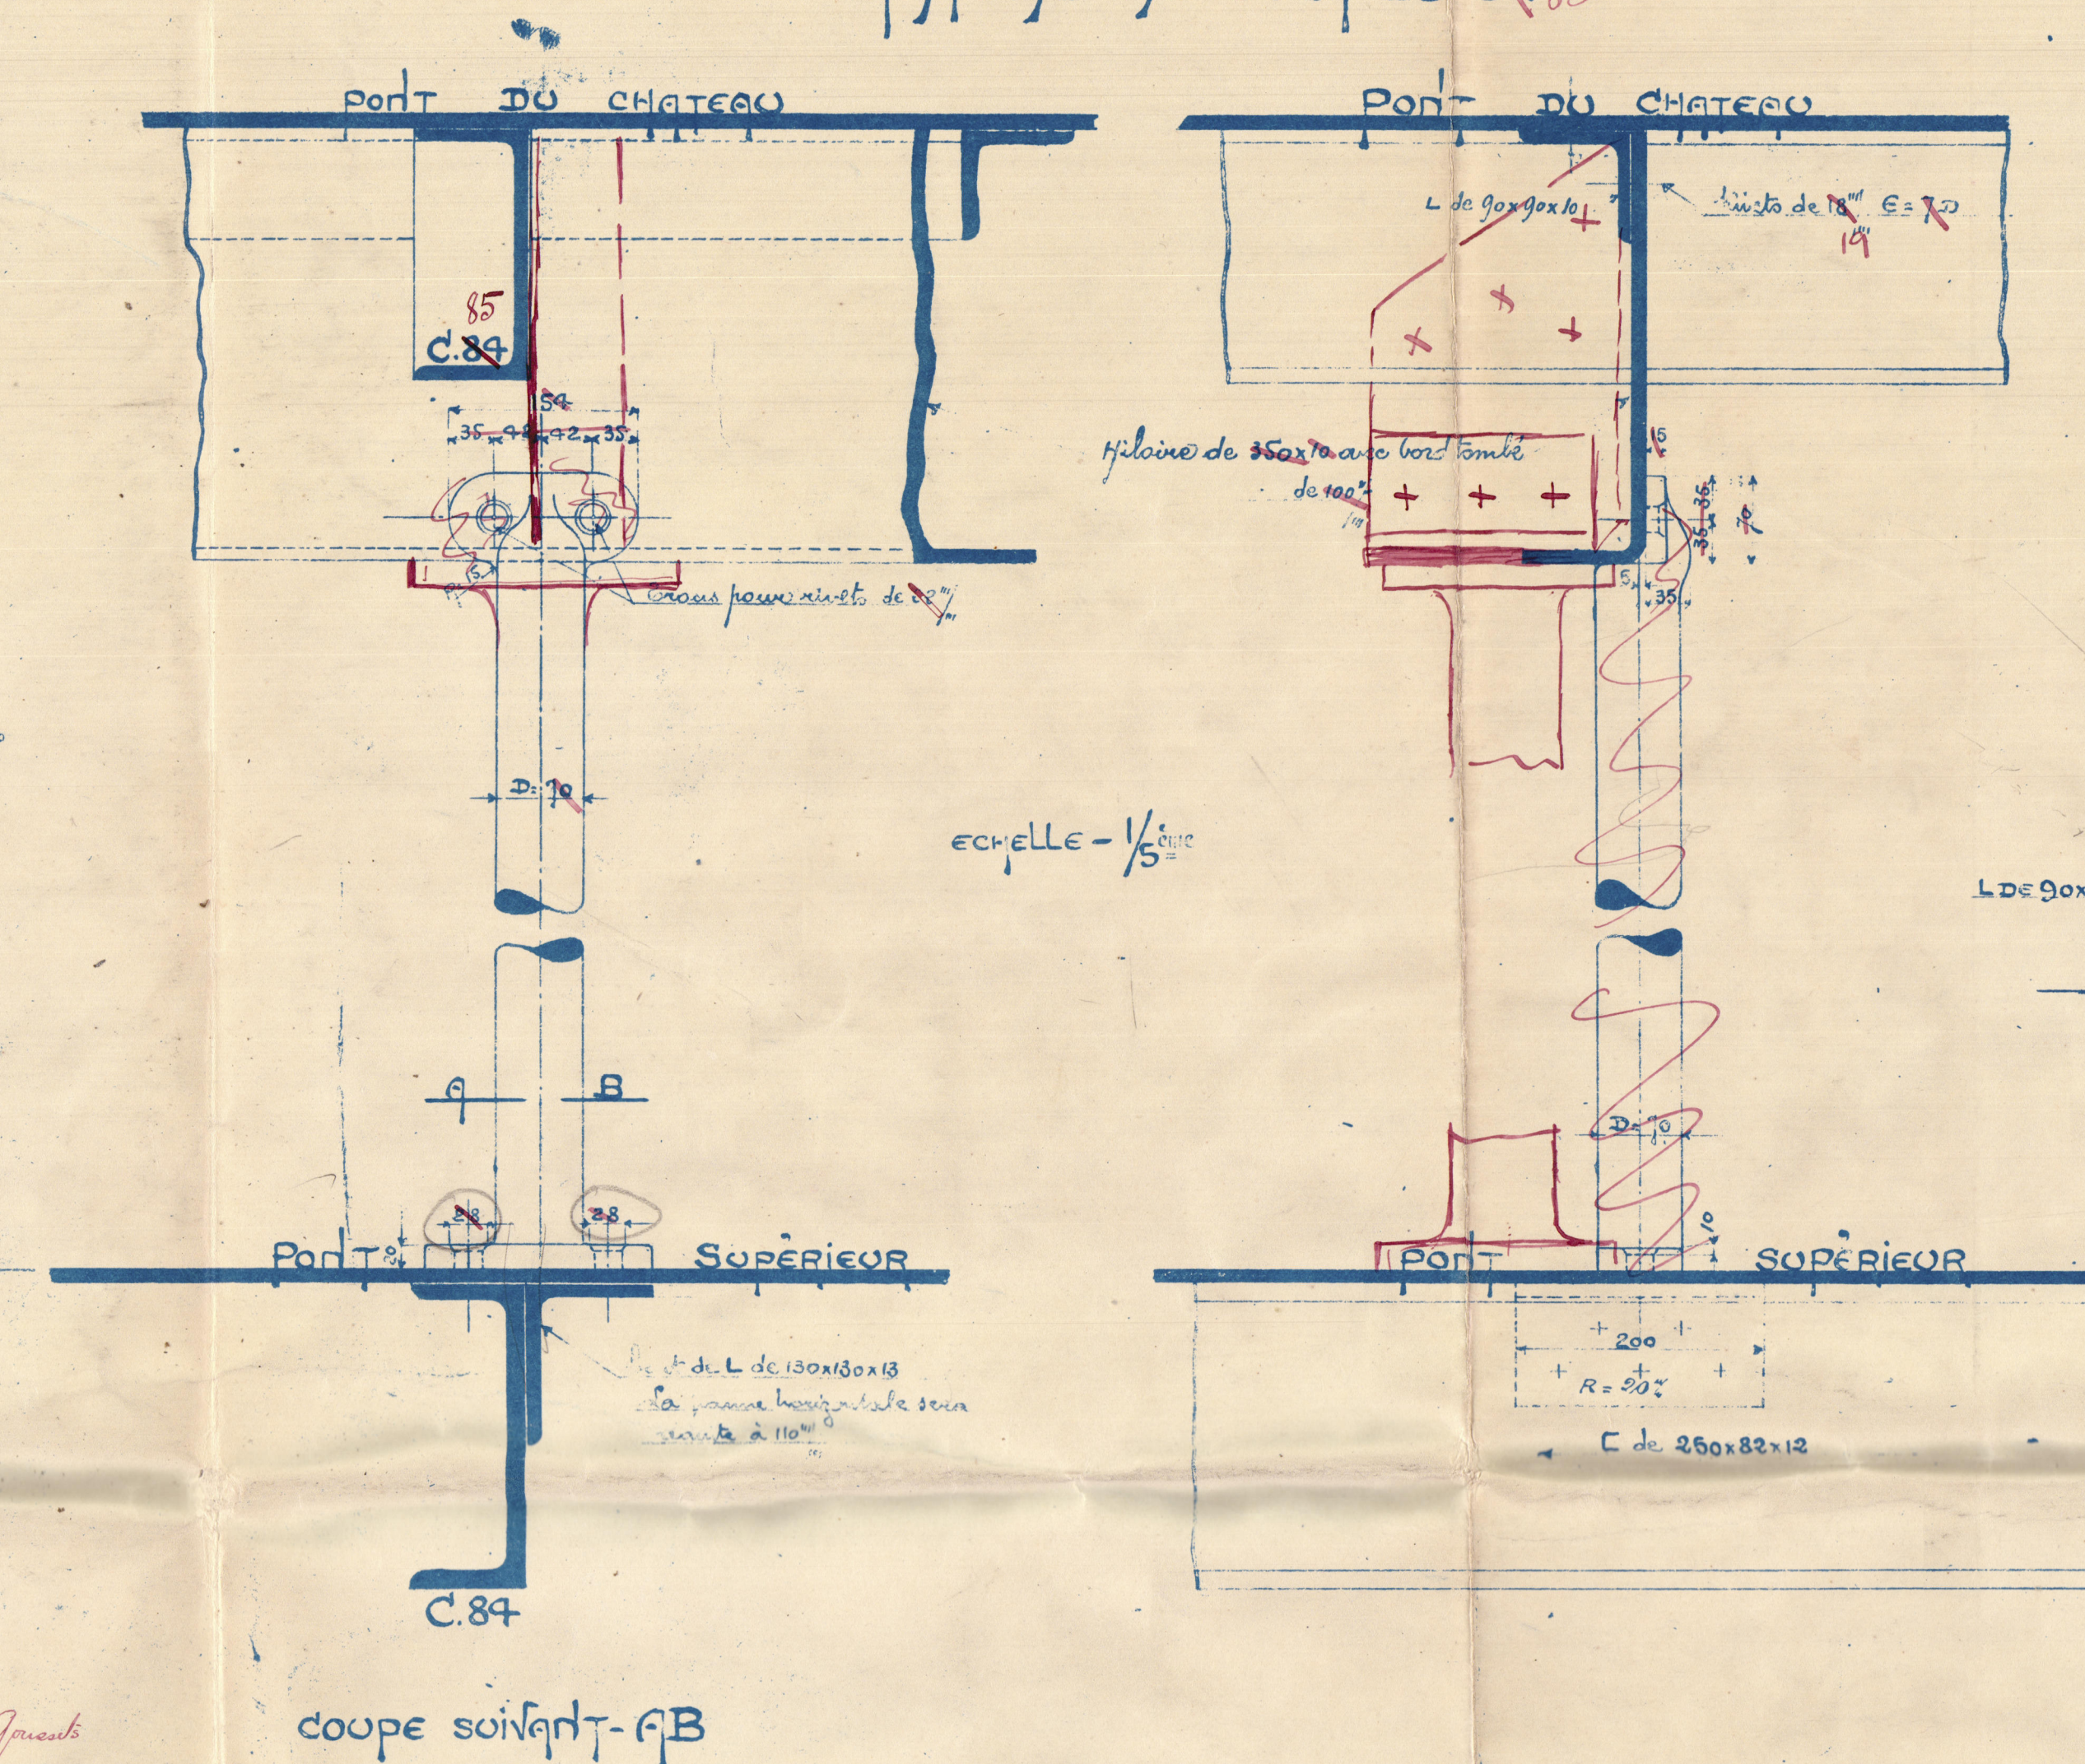

DÉTAIL DES ÉPONTILLES TUBULAIRES 9 GRAND

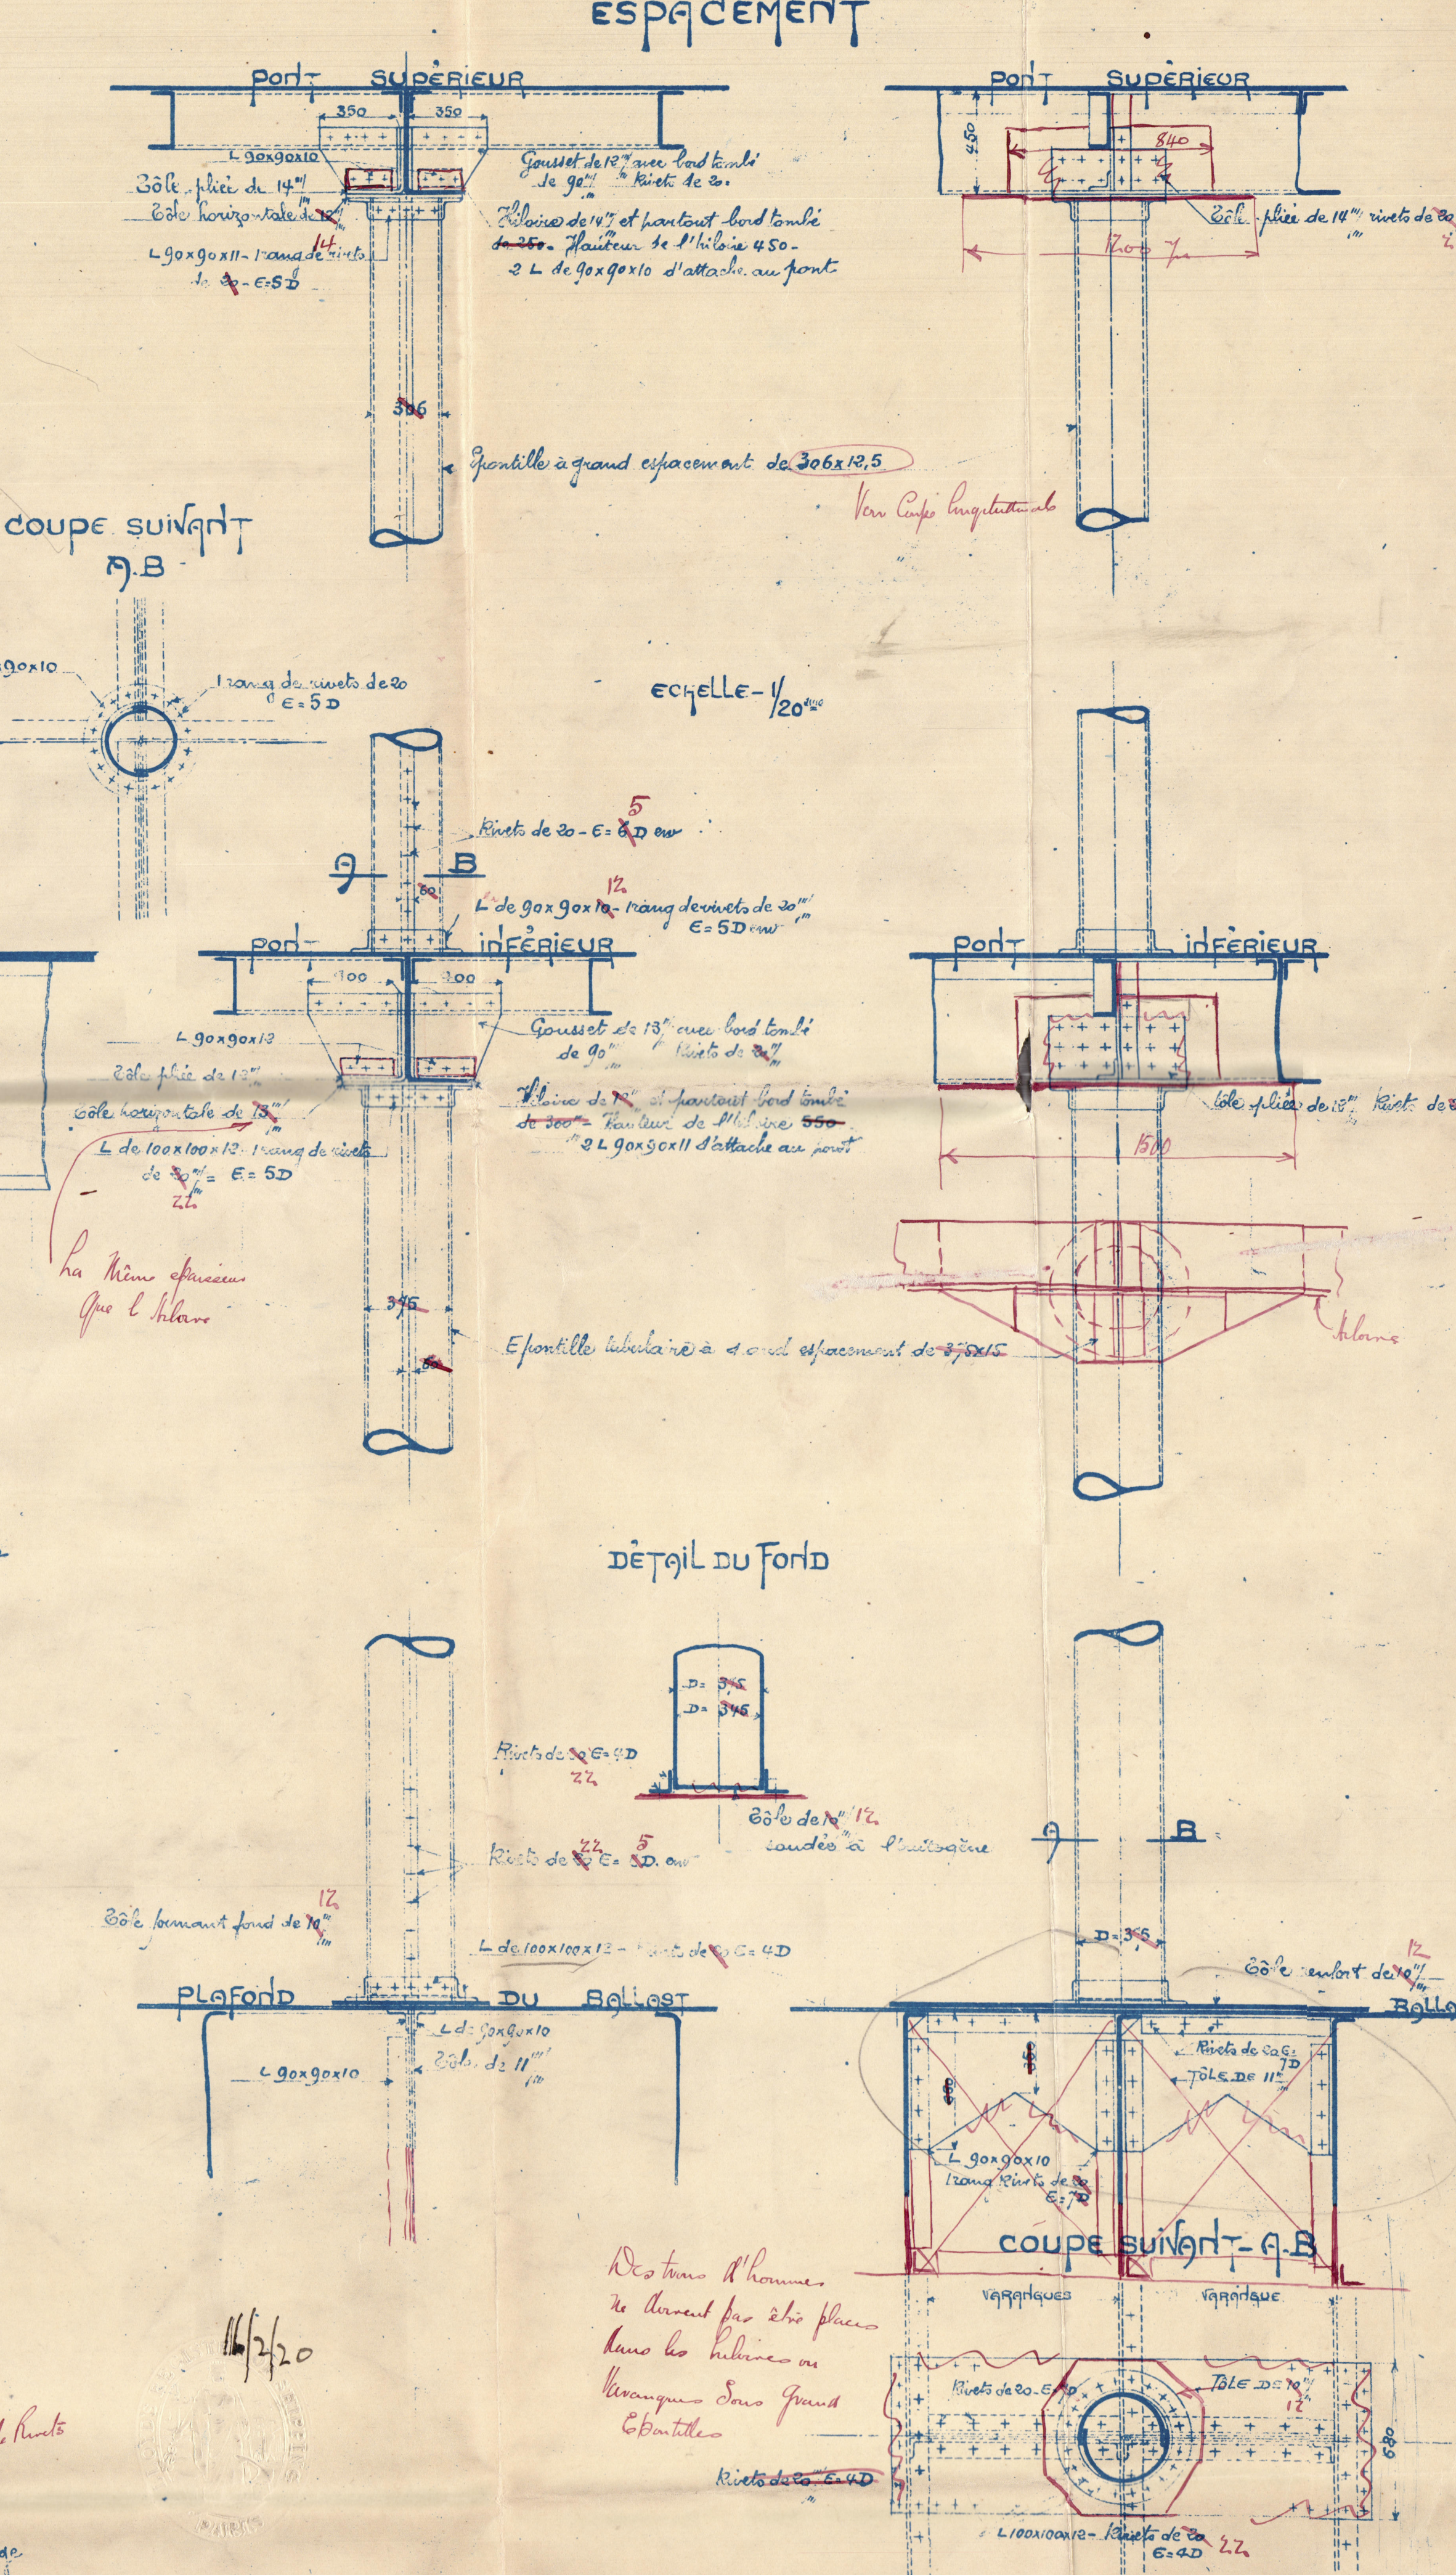[illegible]

DÉTAIL DES ÉPONTILLES D'ENTREPONT

DÉTAIL DU FOND

101