

G6Yu74%u.


Schwungradwelle, St.C35.61

D200322
Stückliste 720.



Abnahme: Lloyds Register of Shipping.

Dieselmotor G6Yu74%u, n = 250/min.
Diesel engine G6Yu74, n = 250.

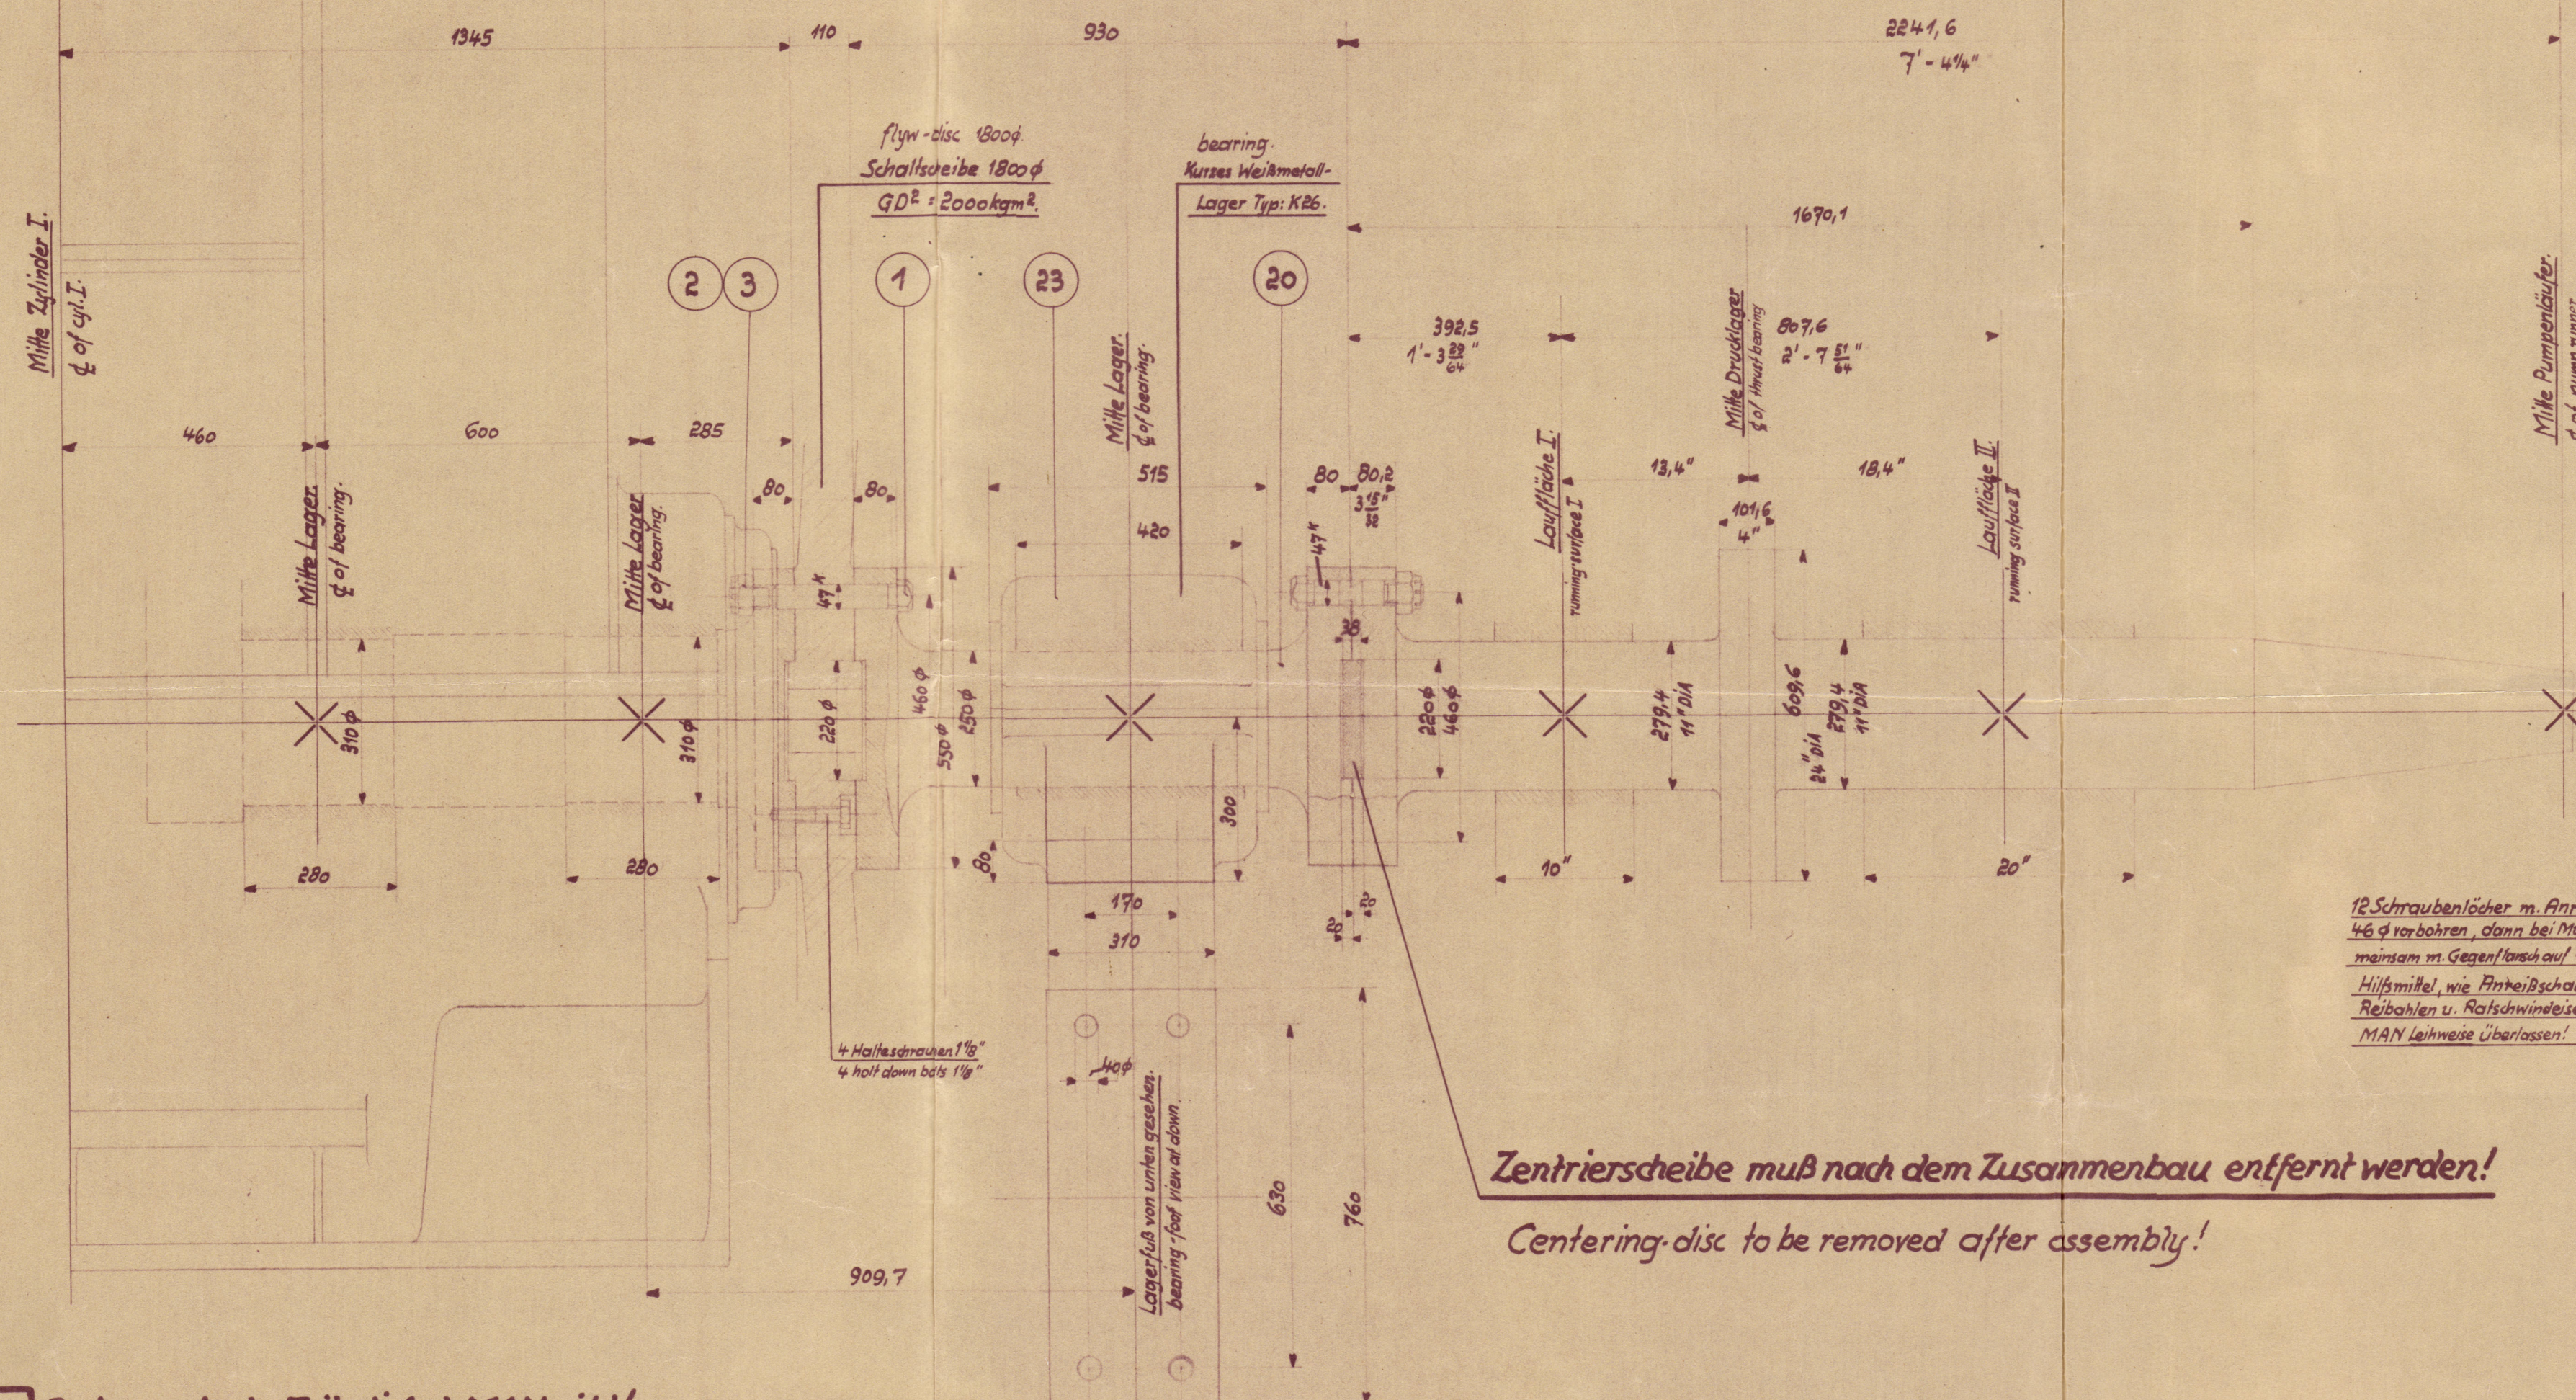

Kupplungsflansch der Pumpe.
coupling flange of pump.

Zentrierscheibe muß nach dem Zusammenbau entfernt werden!
Centering disc to be removed after assembly!

Stückliste 720.

Teil	Benennung	Werkst.	Modell	Lager - Nr.	Stck.	Bemerkung
20	Schwungradwelle	St.C35.61			1	
21	Zentrierscheibe			M647/220/38	1	Leihweise, n. Mont.
22	Abdrückschrauben			A54/36/80	2	an MAN zurück!
23	Kurzes Nüßel Weism. Lager				1	bez.
30	Anreißschablone			V1054/460/12	1	Leihweise!
31	Stichmaß			L622/220	1	

Stückliste 772.

Teil	Benennung	Werkst.	Modell	Lager - Nr.	Stck.	Bemerkung
1	Paßschrauben			M761/156/312	12	
2	Kronenmuttern			M533A/1518	12	
3	Splinte			DIN94/8/75	12	

Stückliste 682.

Teil	Benennung	Werkst.	Modell	Lager - Nr.	Stck.	Bemerkung
500	Reibahle 46 ϕ				1	Leihweise; Länge
501	Reibahle 46,5 ϕ				1	zum Aufreiben von 12 Löchern!
502	Reibahle 46,75 ϕ				1	ohne Vierkant
503	Reibahle 47 ϕ				1	ca. 200 mm
504	Ratschwindeisen dazu				1	Leihweise!

Annahme

1627



H578.

Werk-Nr.	Kennwort	Typ	Ausführung	Datum	Name
----------	----------	-----	------------	-------	------

Wellenanordnung / mit Teilblättern.

Maßstab: 1:10 / 1:5.	Gezeichnet für:	Hierzu Blatt:
Gezeichnet: G 10 33	Werk Augsburg	Typ: G6Yu74%u
Geprüft:		Gruppe bzw. 720/722/
Gesehen:		Stückliste 682.
Normgepr.:		Abteilung und Zeichnungs-Nr.
		D200322.
Entstanden aus Nr.	Abgeleitet für Nr.	Änderung nachgepr. am.

Lloyd's Register Foundation

Messrs. Maschinenfabrik Augsburg-Nürnberg A.G.
Plan D 200322. Arrangement of shafting
for Wm. Simons & Co's Dredger Yard No. 704.
Prusmen letter E. 13/10/33.

Balbes

Gls nepl No. 54092.

GEN. BOX NO

111

(418)



© 2019

Lloyd's Register
Foundation

W6-0152