

S. "Ruy Barbosa."

Anordnung der Interzelle und Stützen.
1:100

Stütze jedes 2. Spt.


am Mittelbalkenschiff

Spt. 107-112

Stütze Spt. 122.

Schnitt: A-B.
Versteifung L 180x90 in Gegenrichtung T 90x90
T 100x100x10

100% Flansch
400x12
A

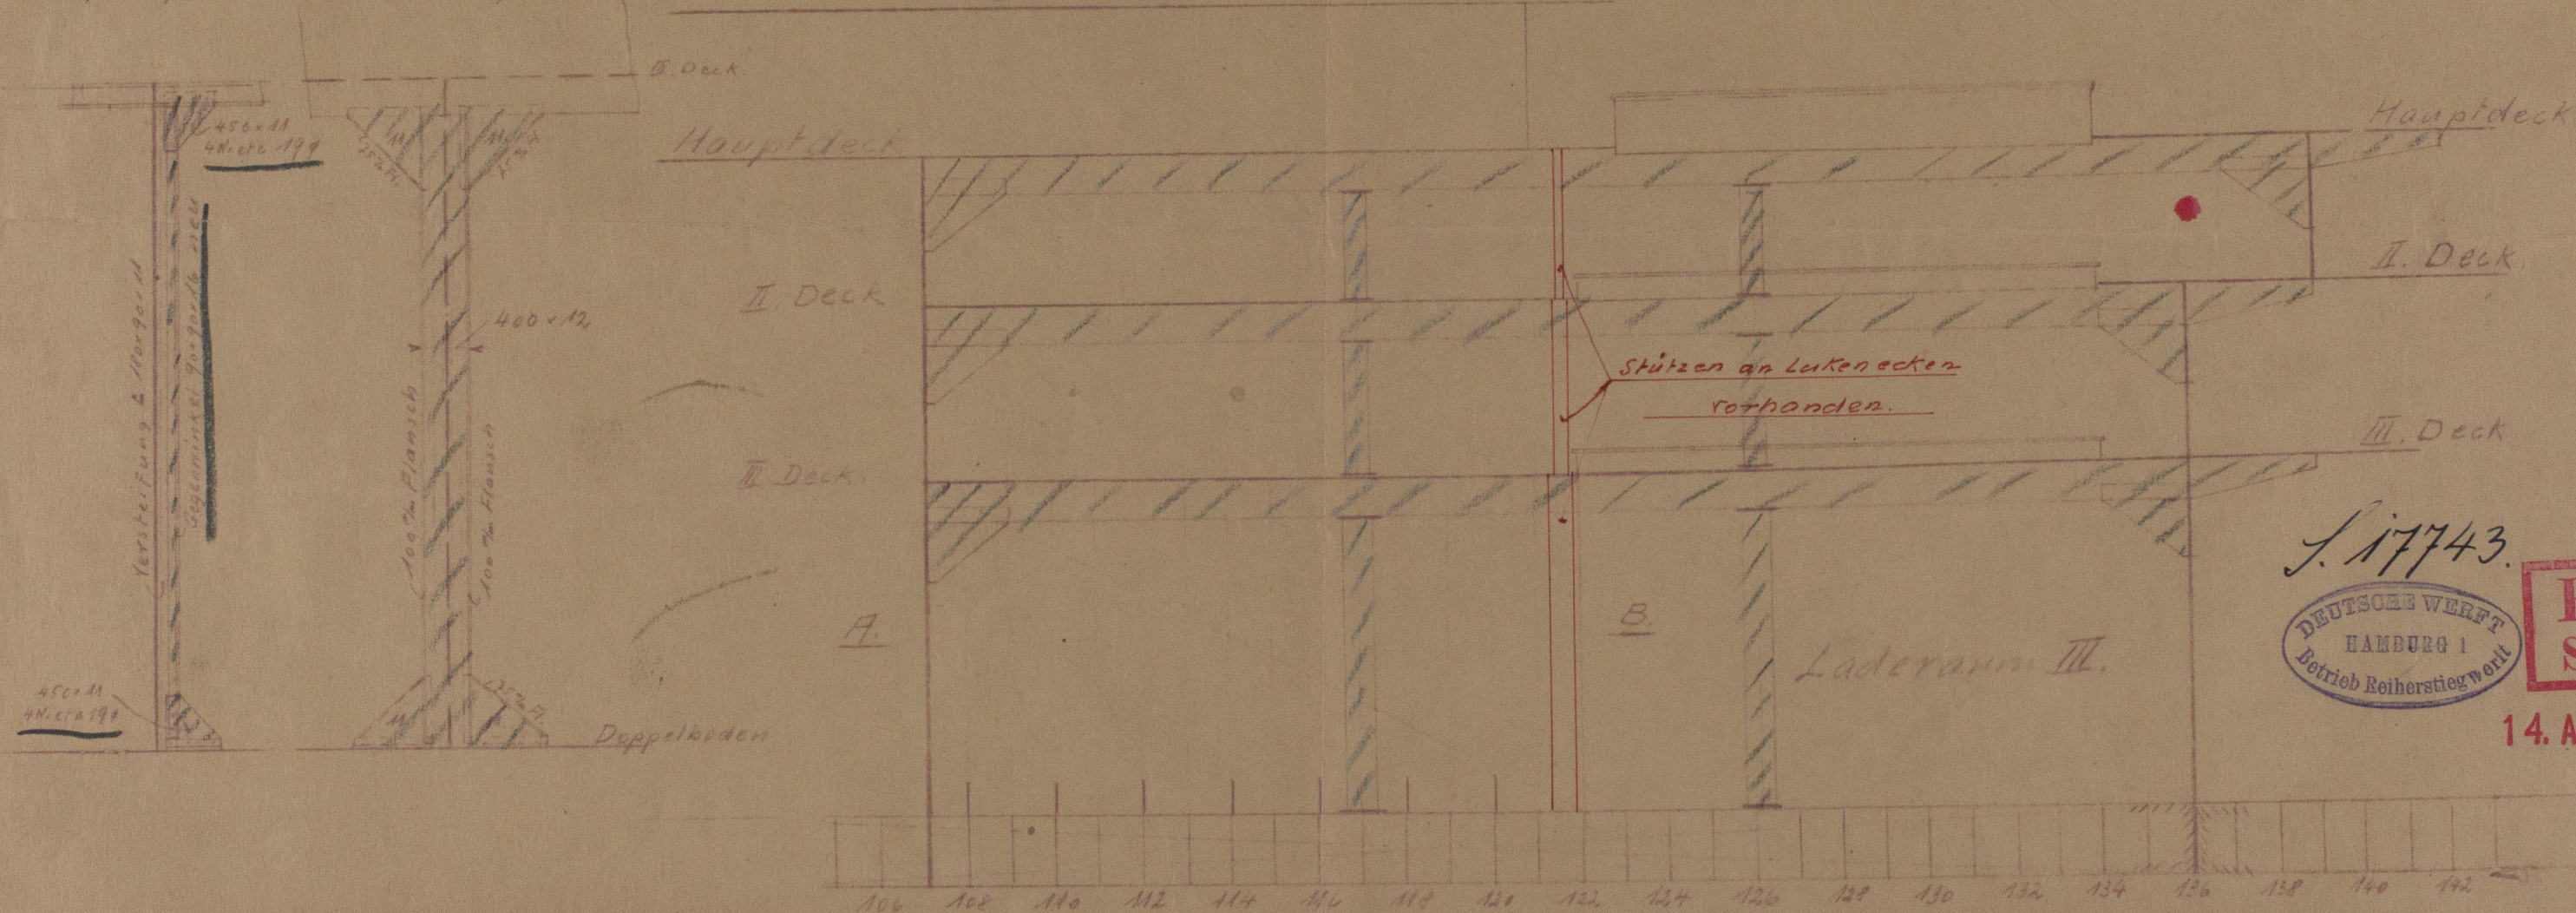


L. 17743.
DEUTSCHE WERFT
HAMBURG I
Betrieb Reiherstiegwerft

RTb
S'bau

14. April 1931

20.4.31
L. 17743.

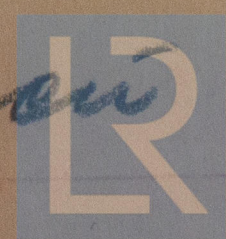

© 2019
Lloyd's Register
Foundation

W602-0053

RECEIVED



© 2019

Lloyd's Register
Foundation

W602-0053