
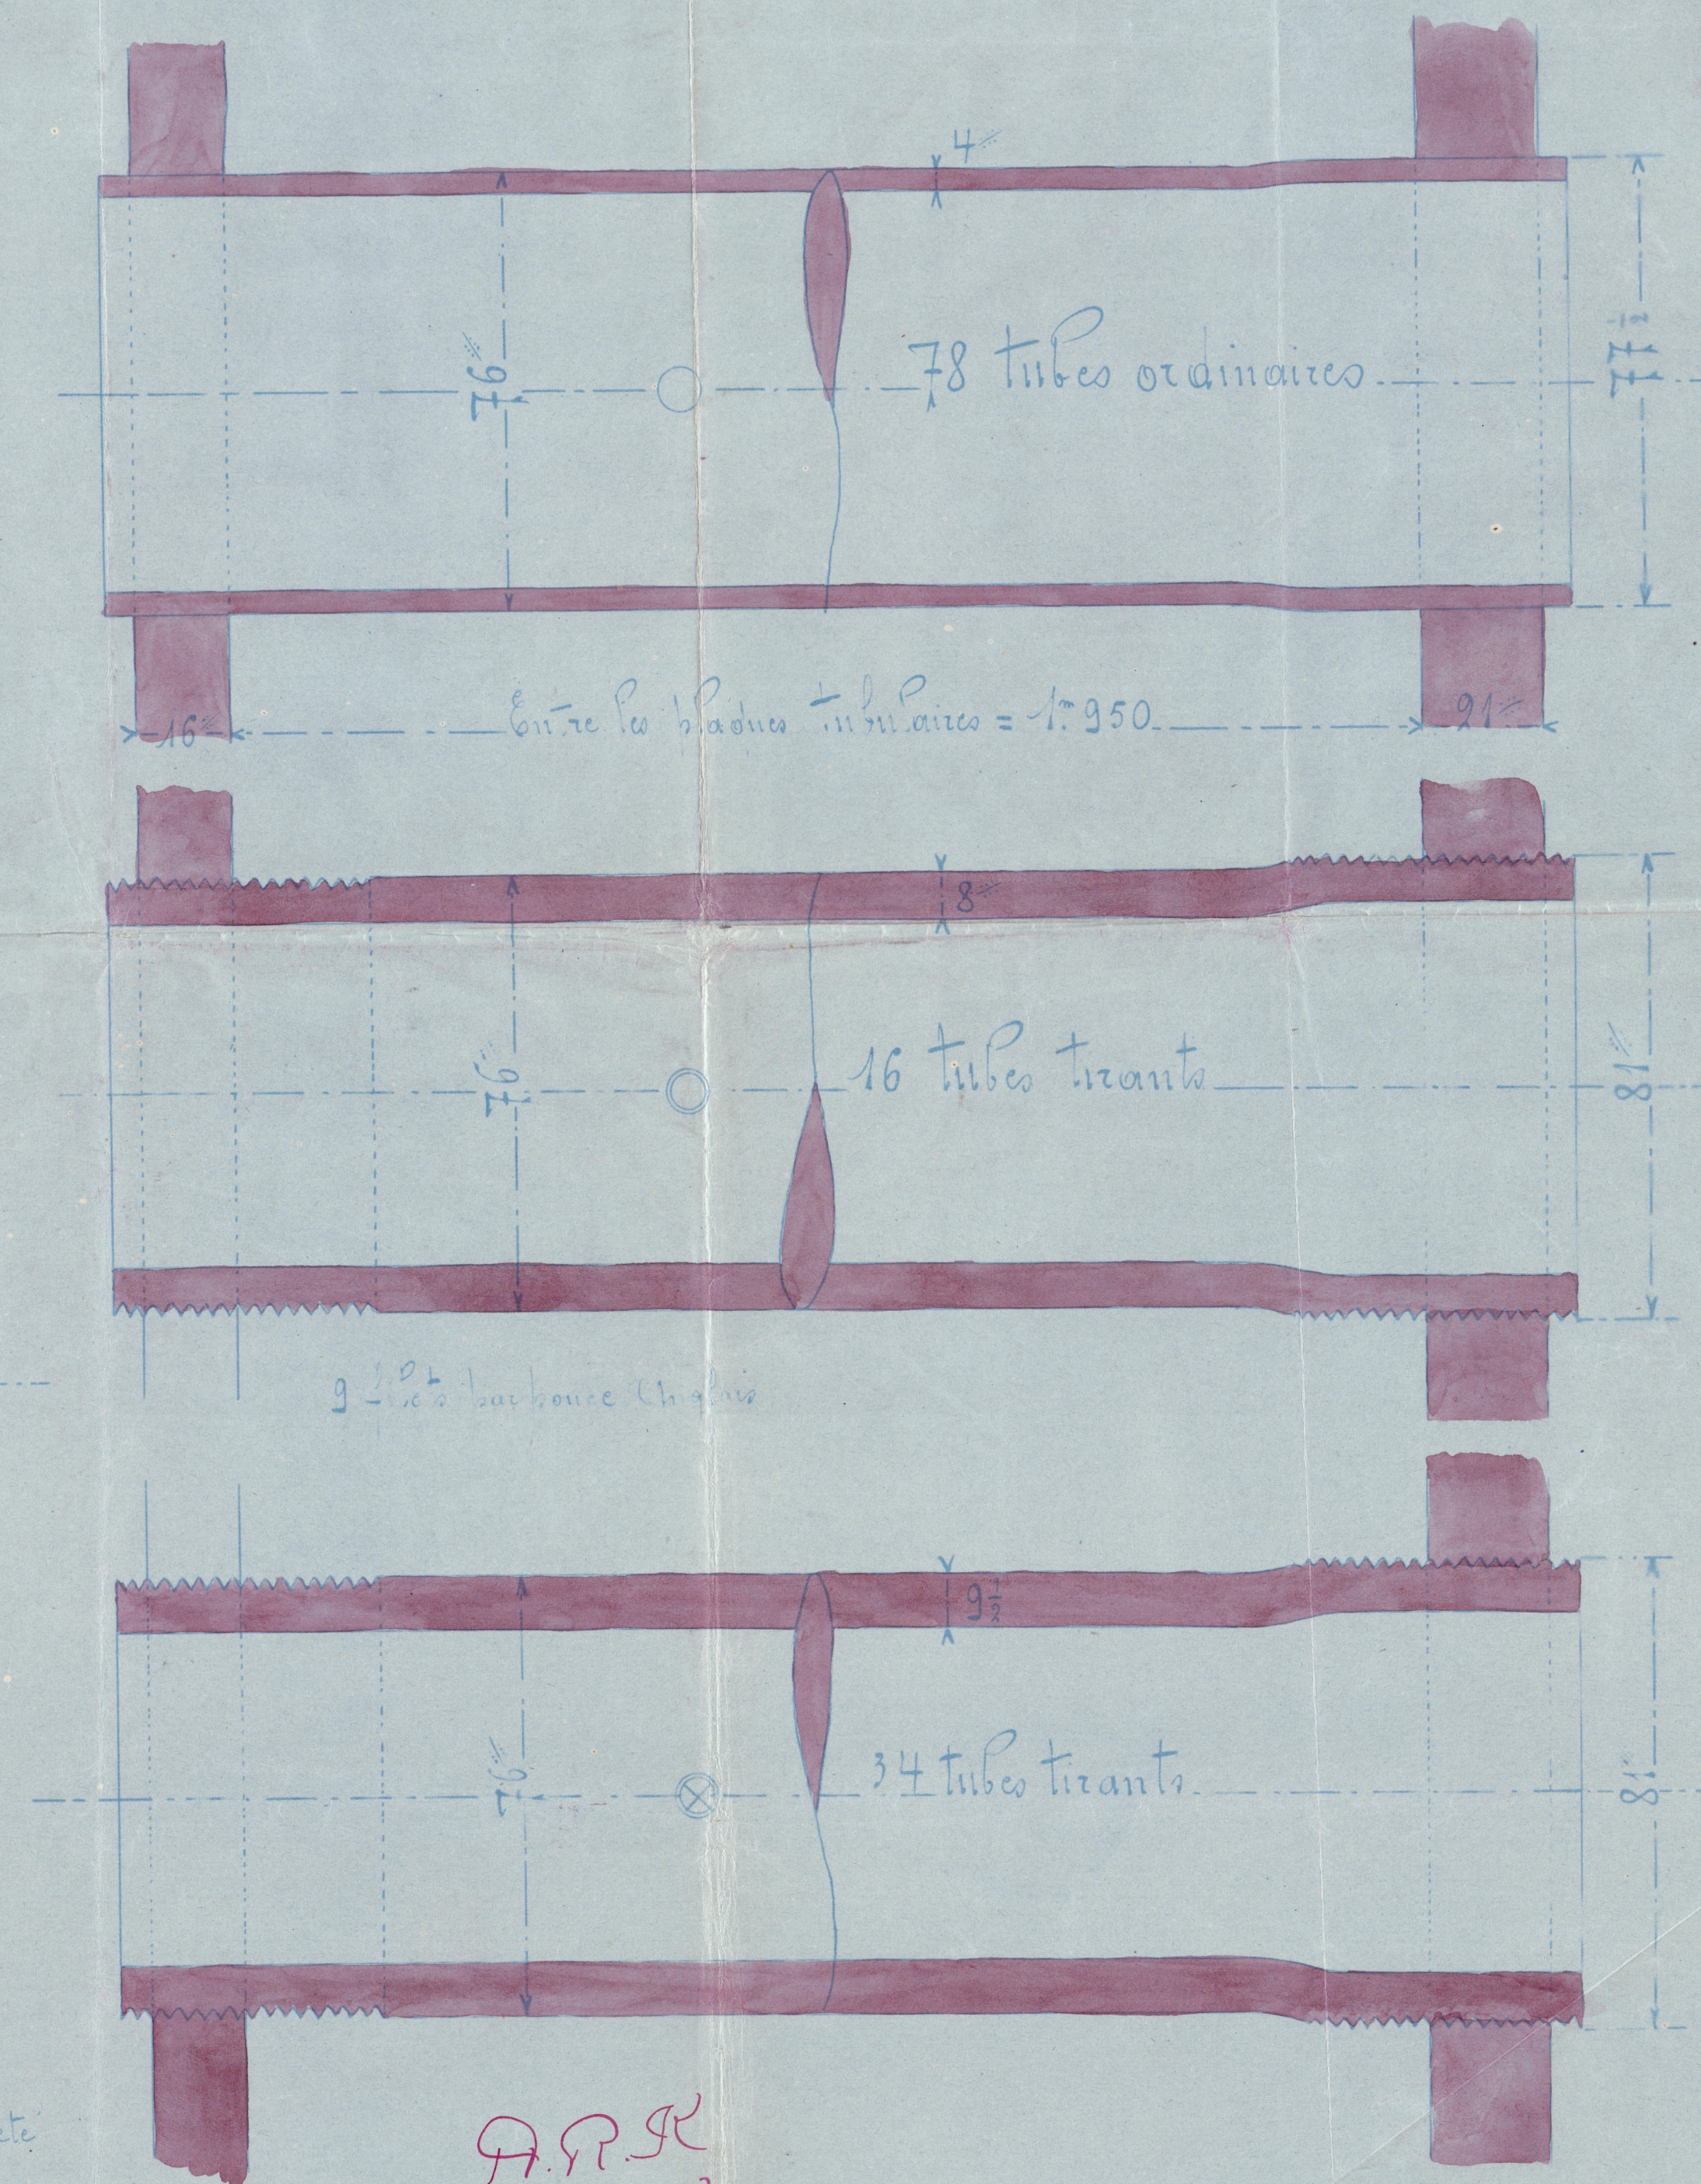
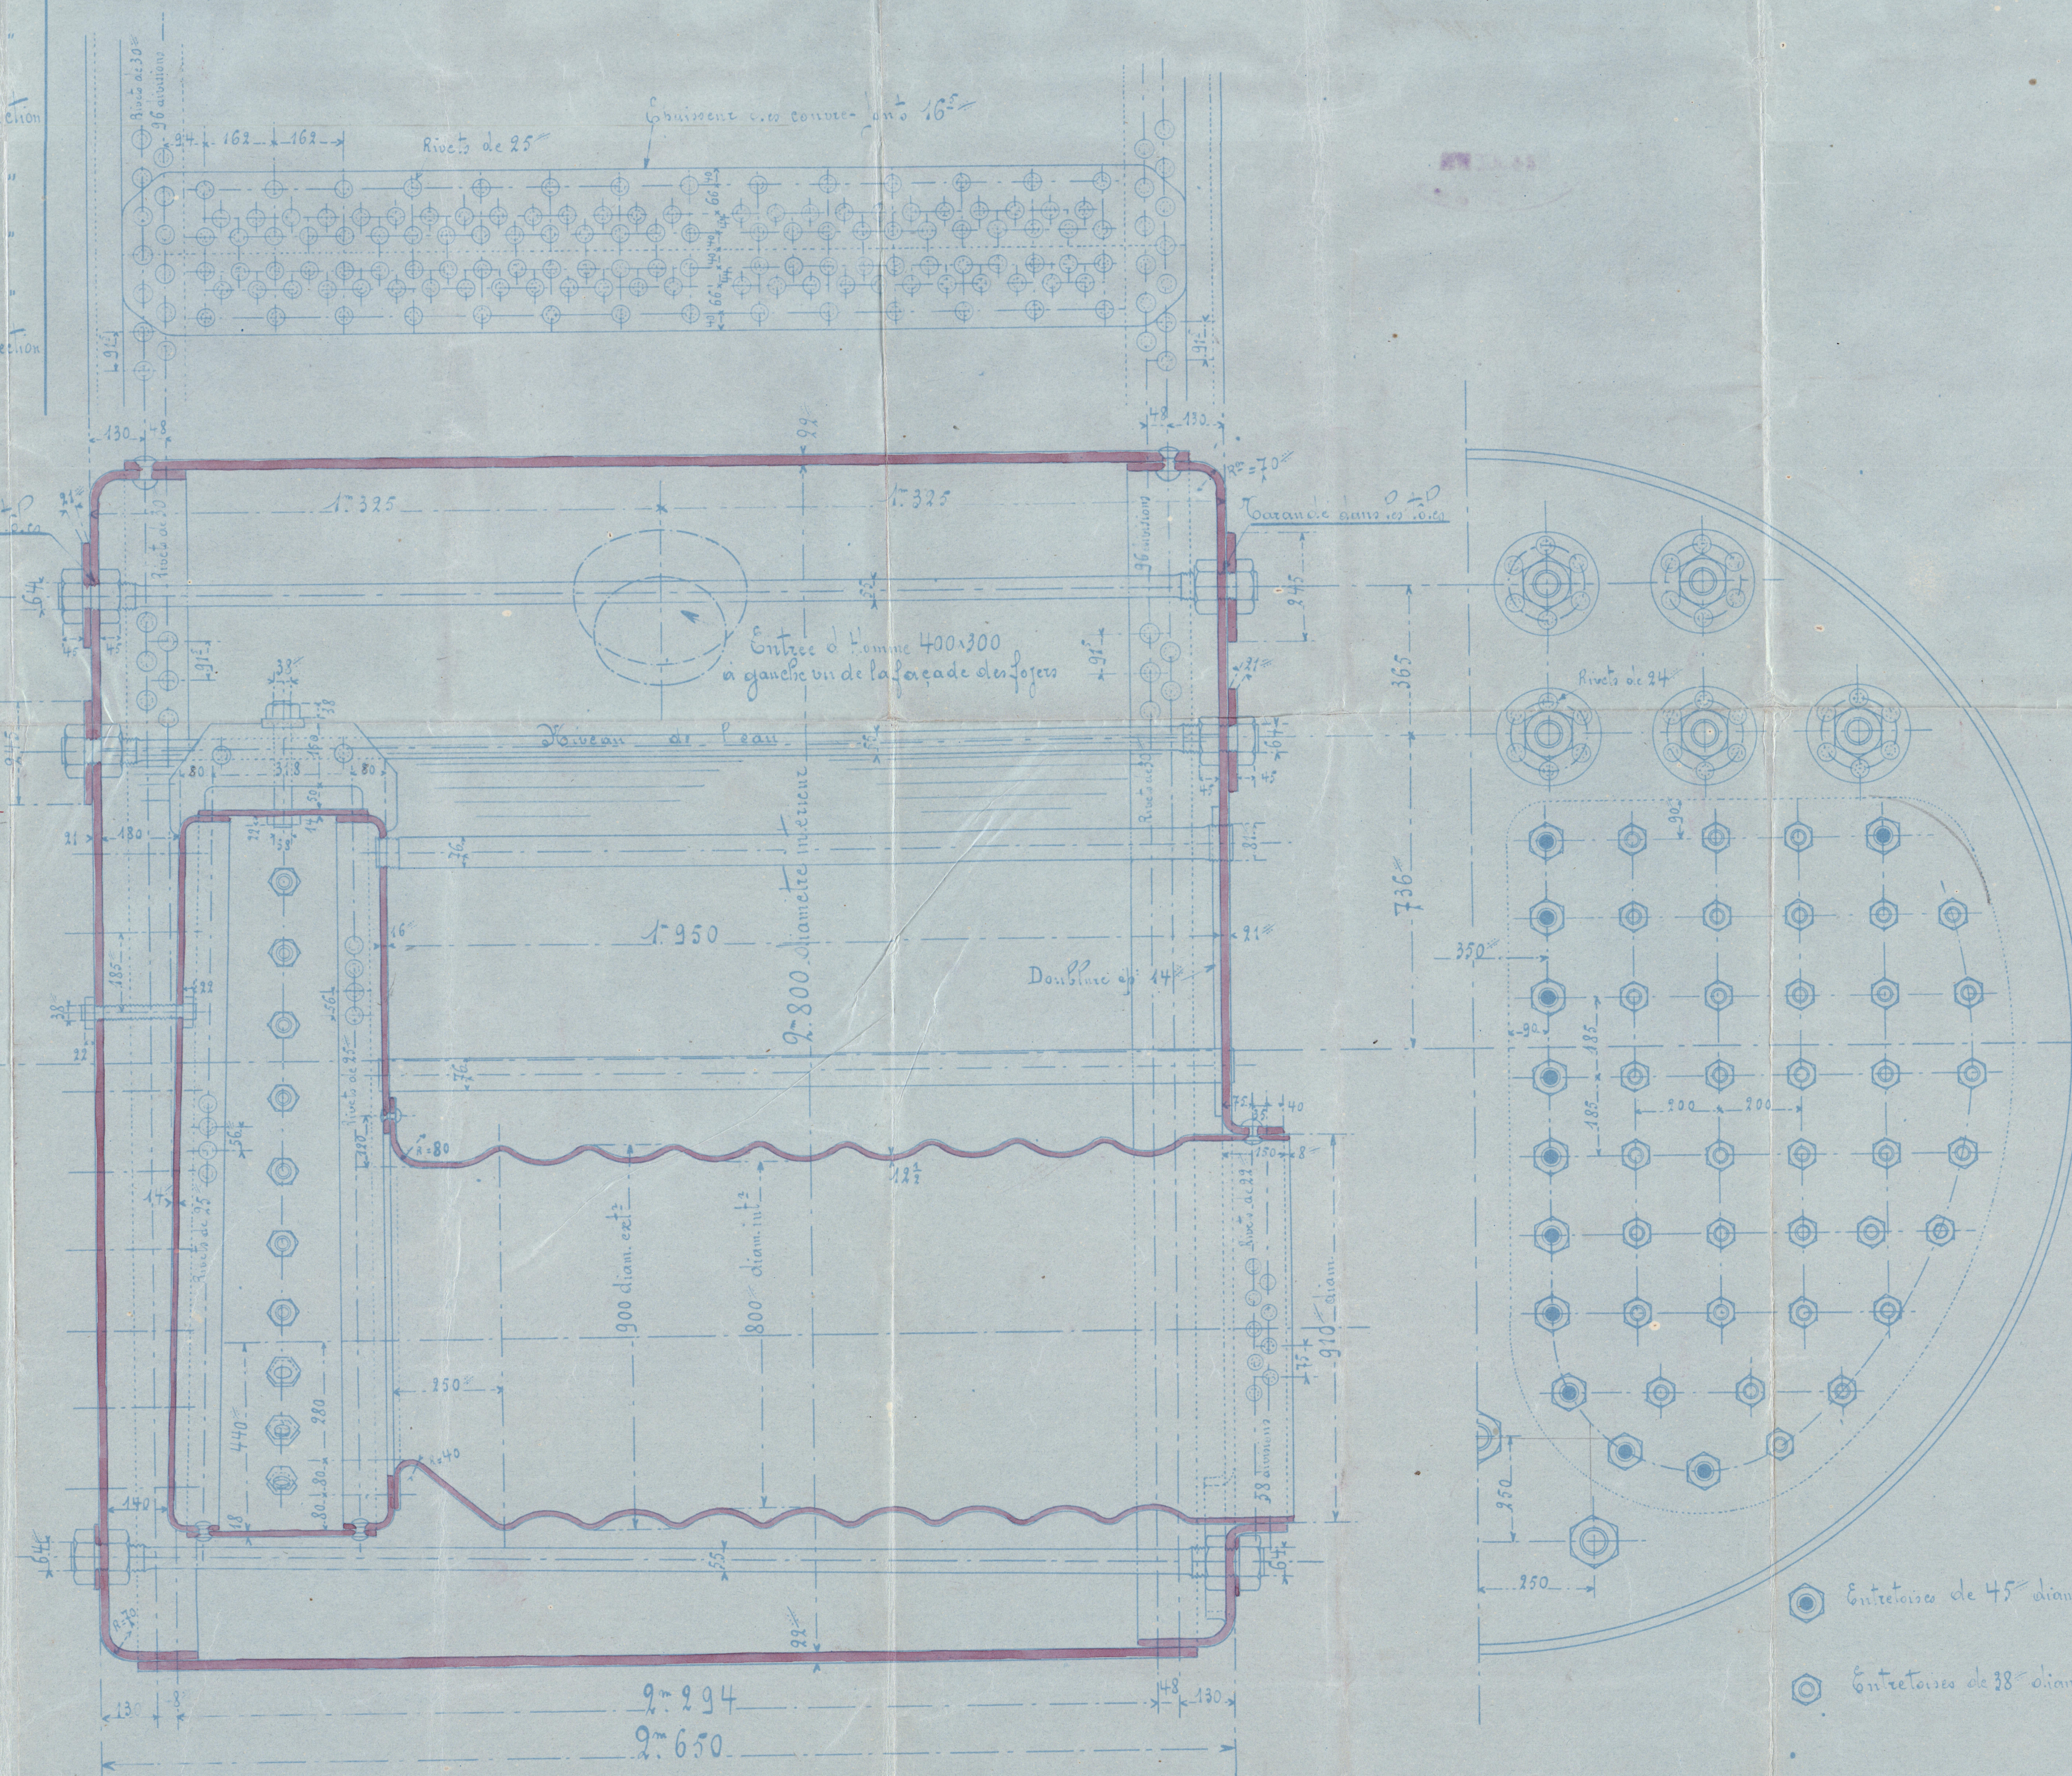


C^d 4097 Chand^{re} - 2 Chaudières auxiliaires, Chacune à 2 foyers ondulés, destinées à la Compagnie Russe de Navigation et de Commerce à Saint Pétersbourg
Surface de Chauffage 66 mètres carrés. Vitesse 12 K^m 658 ou 180 livres anglaises par pouce carré
Echelle 1/10^m

25/10/12

Désignation	Résistance à la rupture
Enveloppe cylindrique de la Chaudière	44 à 50 K ^m par $\frac{1}{2}$ de section
Couvre-joints d'idem	" " " " " "
Armatures des Chambres de combustion et tirants longitudinaux	" " " " " "
Parades de la Chaudière N et R	41 à 47 K ^m par $\frac{1}{2}$ de section
Chambres de combustion	" " " " " "
Entretoises d'idem	" " " " " "
Rivets	" " " " " "
Foyers ondulés Morrison	36 à 42 K ^m par $\frac{1}{2}$ de section

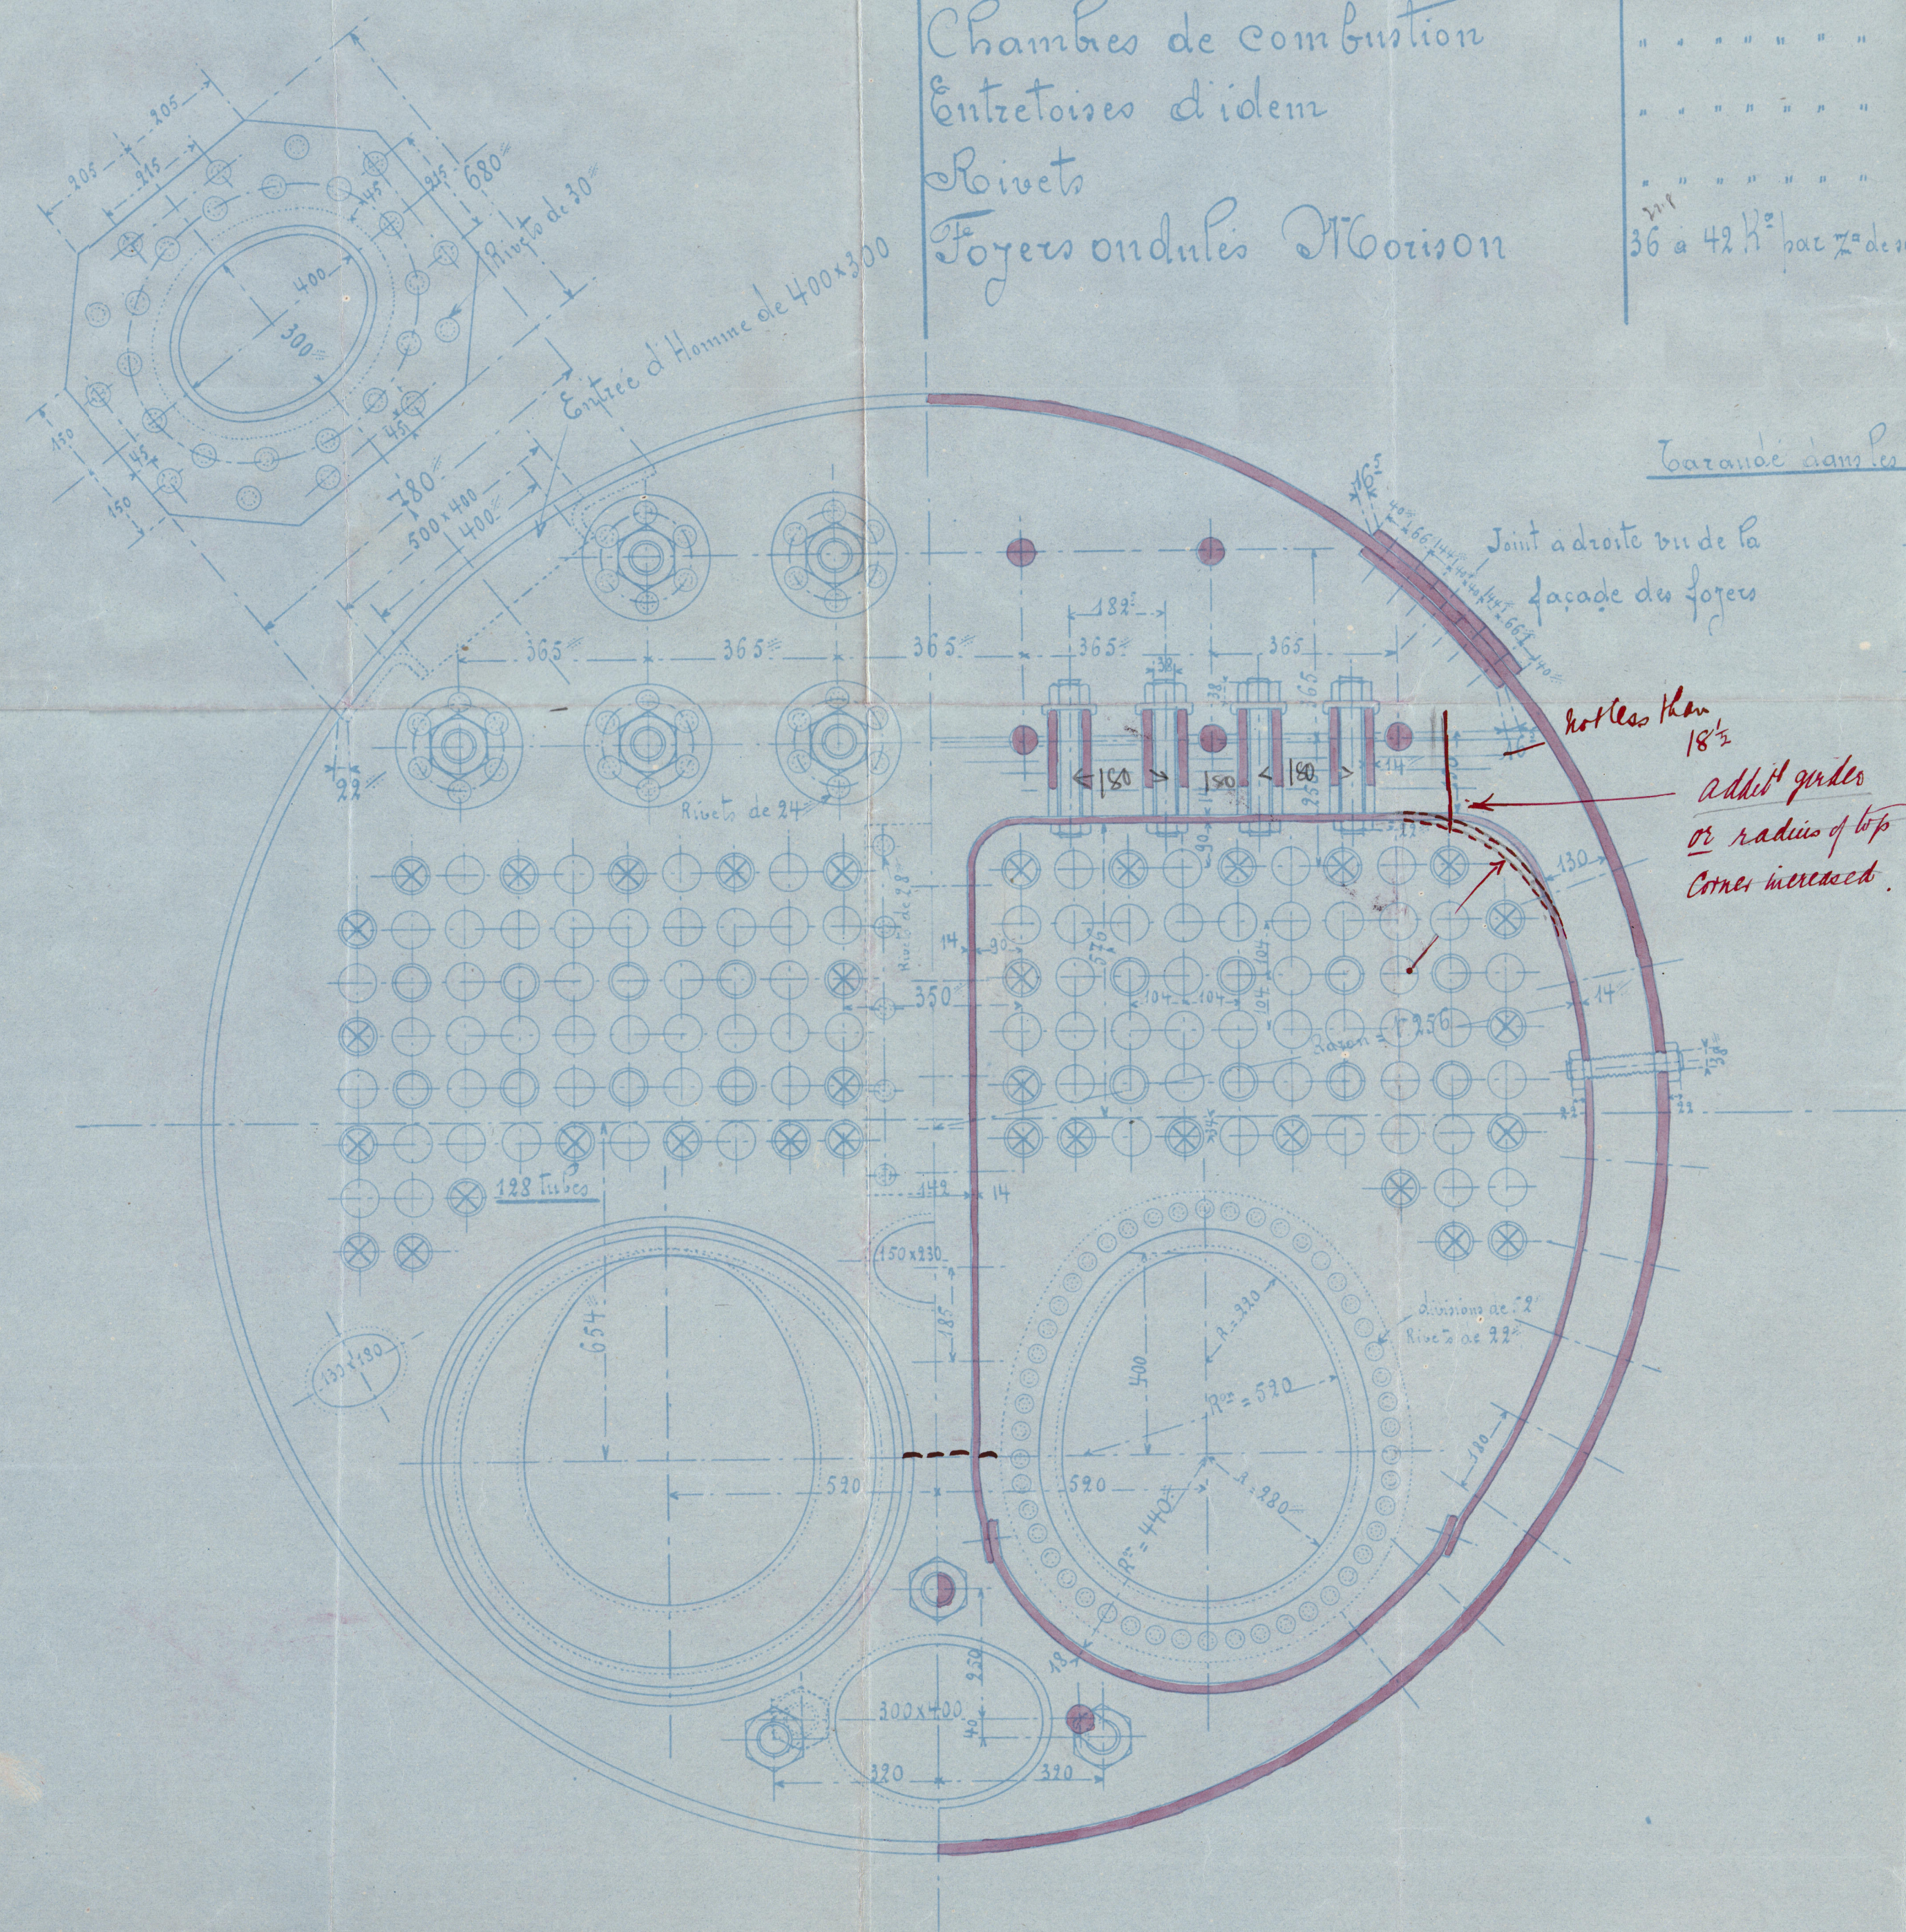


A.P.R.
25.10.12

29/10/12

13

RETAIN

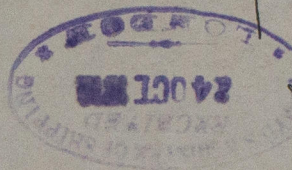

Richard 535-536.
Hendy Hendy plan.

"Izar Michael Theodorowitch"

Aut. 10603



Izsarawitch Alexes Nicolaeowitch

Aut. 10693

RETAIN



© 2019

Lloyd's Register
Foundation