


28.4.21

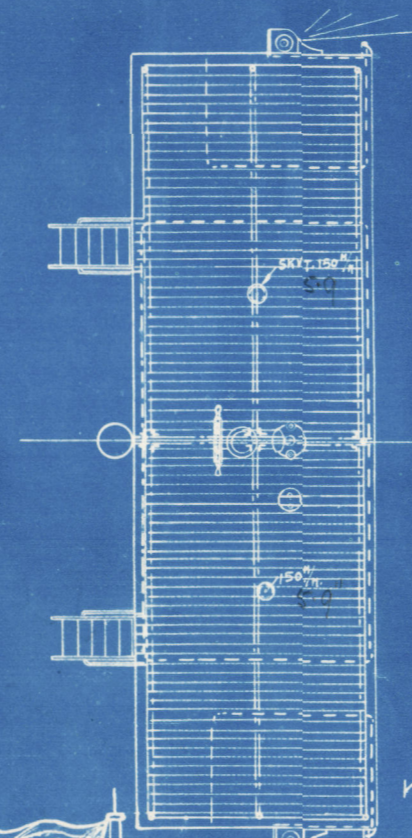

See
Amended
Profile

STYRMASKINRUM	7"	ATT ÖPPNA.
YTTERPORTAR TILL INREDNINGEN 7"	FAST GLAS	
MASKIN- OCH KÖKSKYLIGH	7"	--
SKÅPÅR	8"	ATT ÖPPNA MED STÖRMPORTAR.
SÄLON OCH NAVIGATIONSHUS	12"	--
ÖVRIG INREDNING	10"	--

ALLA UPPGIFTER UTAN FÖRBEHÅLL.			
LASTRUM UNDER HD. INCL. LASTLUCKOR		RUMMET UNDER BALKAR OCH Å GARNERING	RUMMET TILL DÄCK OCH BORDLAGGNING
		CRK. 61750 LBS FEET	CRK. 66650 LBS FEET
RUH MELLAN	DÄCK ---	--- 26250 ---	--- 29150 ---
TOTAL		--- 88000 ---	--- 95800 ---
KOL.			
KOLBOX 88225 UNDER HD. FRÅN ST 22-33		CRK. 41 TONS	
--- --- --- MELLAN DÄCK --- 11-33 & 15-33		--- 107 ---	
KOLSTÖRT.		--- 5 ---	
TOTAL.		--- 153 ---	
VATTENBALLAST.			
FÖRPIK - TANK		CRK. 265 TONS	
TANK N&1		60 ---	
--- N&2		83 ---	
--- N&3		104 ---	
TORRTANK		335 ---	
TANK N&4		36 ---	
MATARETANK		6 ---	
AKTER PIK - TANK		11 ---	
TOTAL		360 ---	



Currok

57

DIMENSIONER:

LÄNGD PÅ YTTERKANT STÄVAR	70.10 M.	(230'-0")
BREDD MALLAD	10.92 M.	(35'-6")
DJUP --- TILL ÖVRA DÄCK	4.83 M.	(15'-6")
HÖJD MELLAN DÄCK	2.13 M.	(7'-0")

LASTÅNGARE 420
 FÖR 1:100
 BALTISCHE REEDEREI
 420 12-6-17
 420-3

6121 2/6

"BAYCHIMO"

S S²⁴ "Angermannshafen"

Built 1914

CARDIFF Rpt. N° 42724

Profile & Dks.

RETAIN

W619-0136

N° 1919



© 2020

Lloyd's Register
Foundation



11

2^o 1919



© 2020

Lloyd's Register
Foundation

W619-0136

KOPIERAD HOS
HENRIK JOHNSON & Co.
17 KUNGSGATAN, GÖTEBORG.
RIKSTELEF. 7090.
LUDSKOPIERINGSANSTALT SAMT
SPECIALFAHR FÖR RITUTENSILIER.

Lloyd's Register
Foundation