




50081

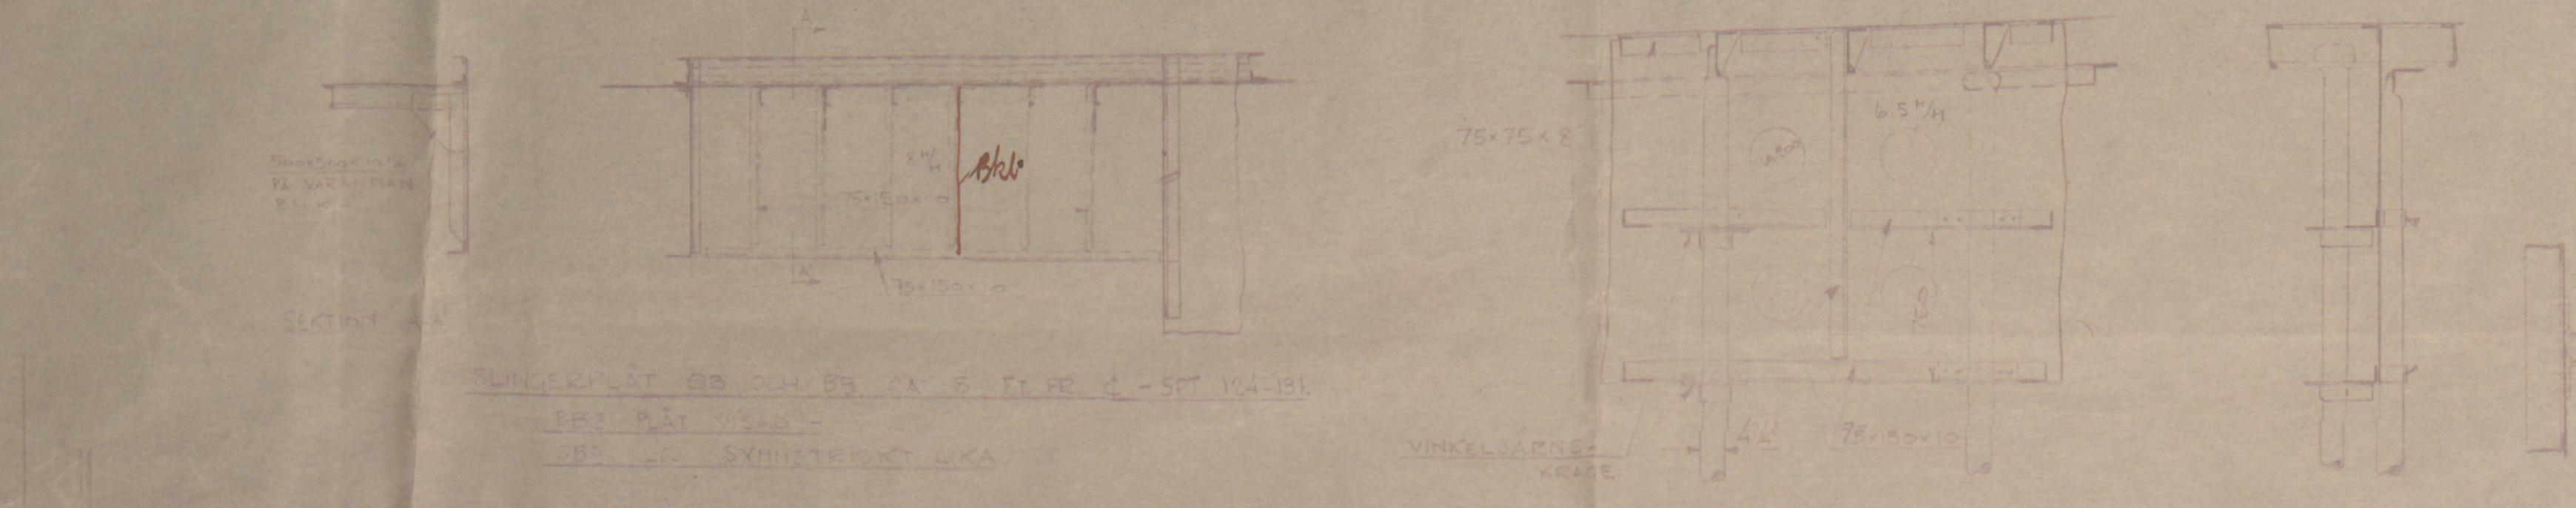


DETALJ AV SLINGERPLÅT  
SPT 135-144

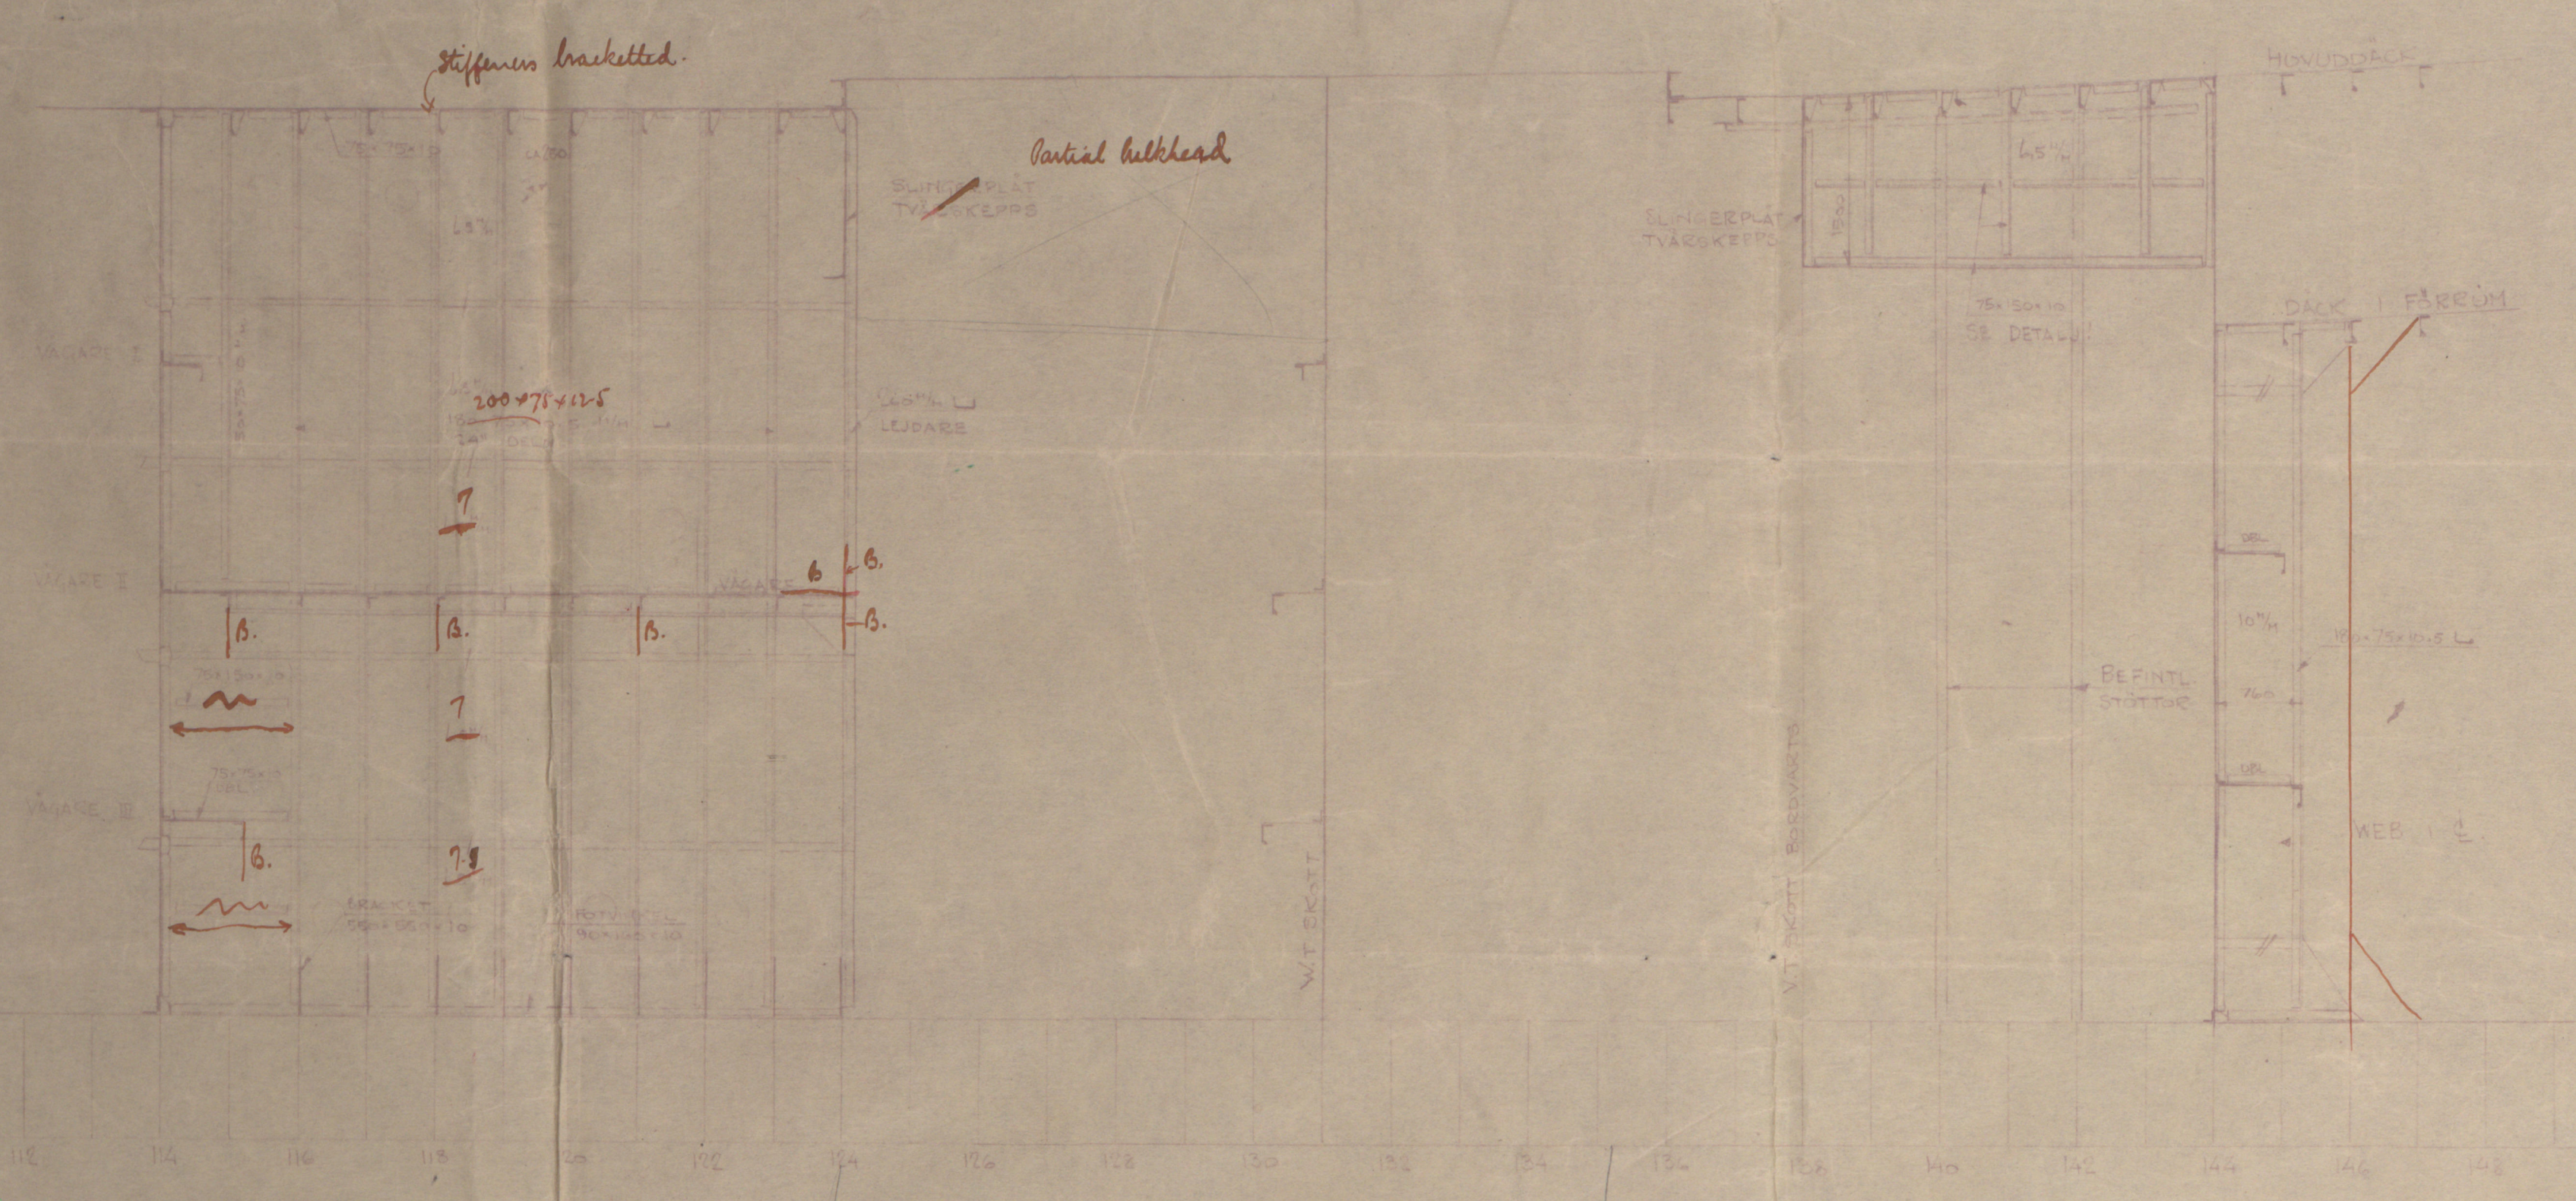

SLINGERPLÅT SPT 135

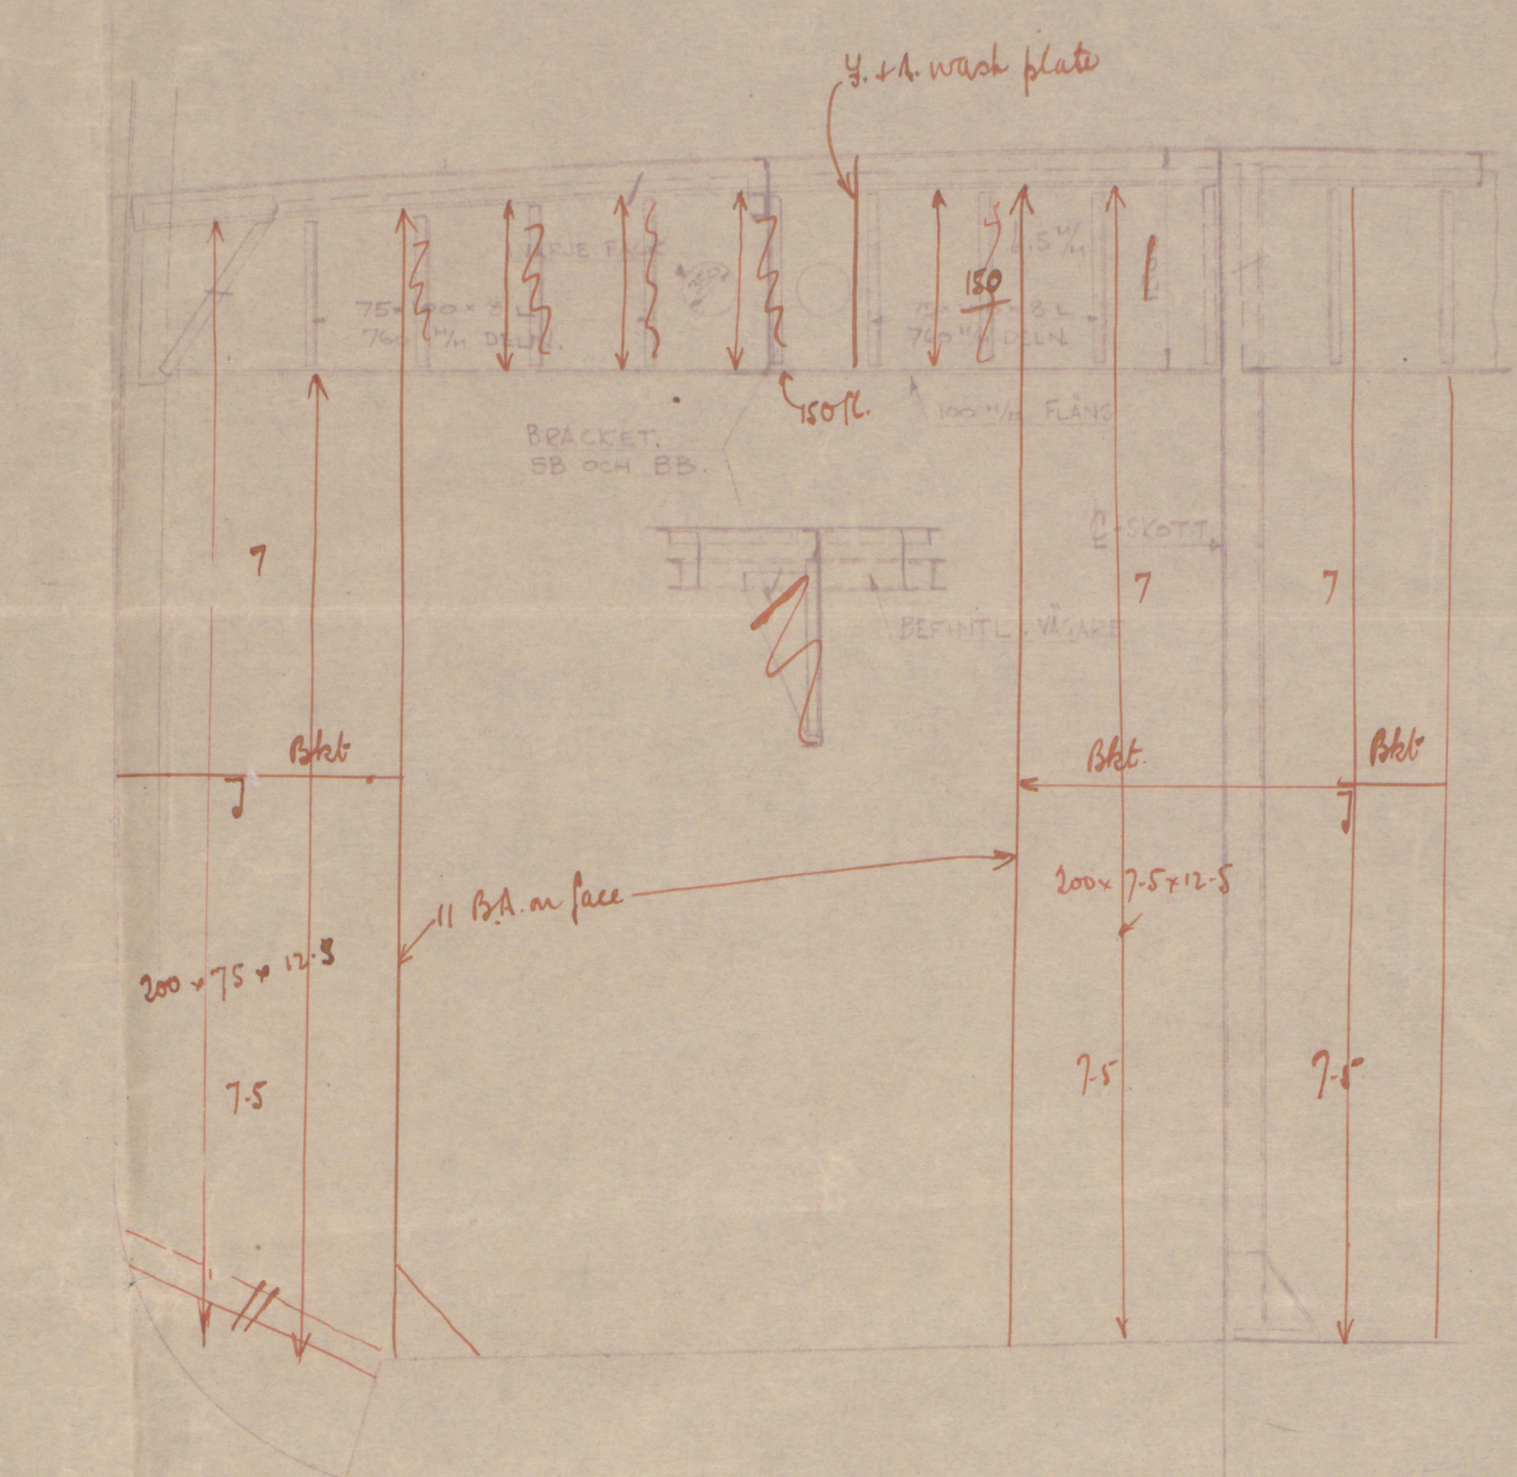

SLINGERPLÅT SPT 135

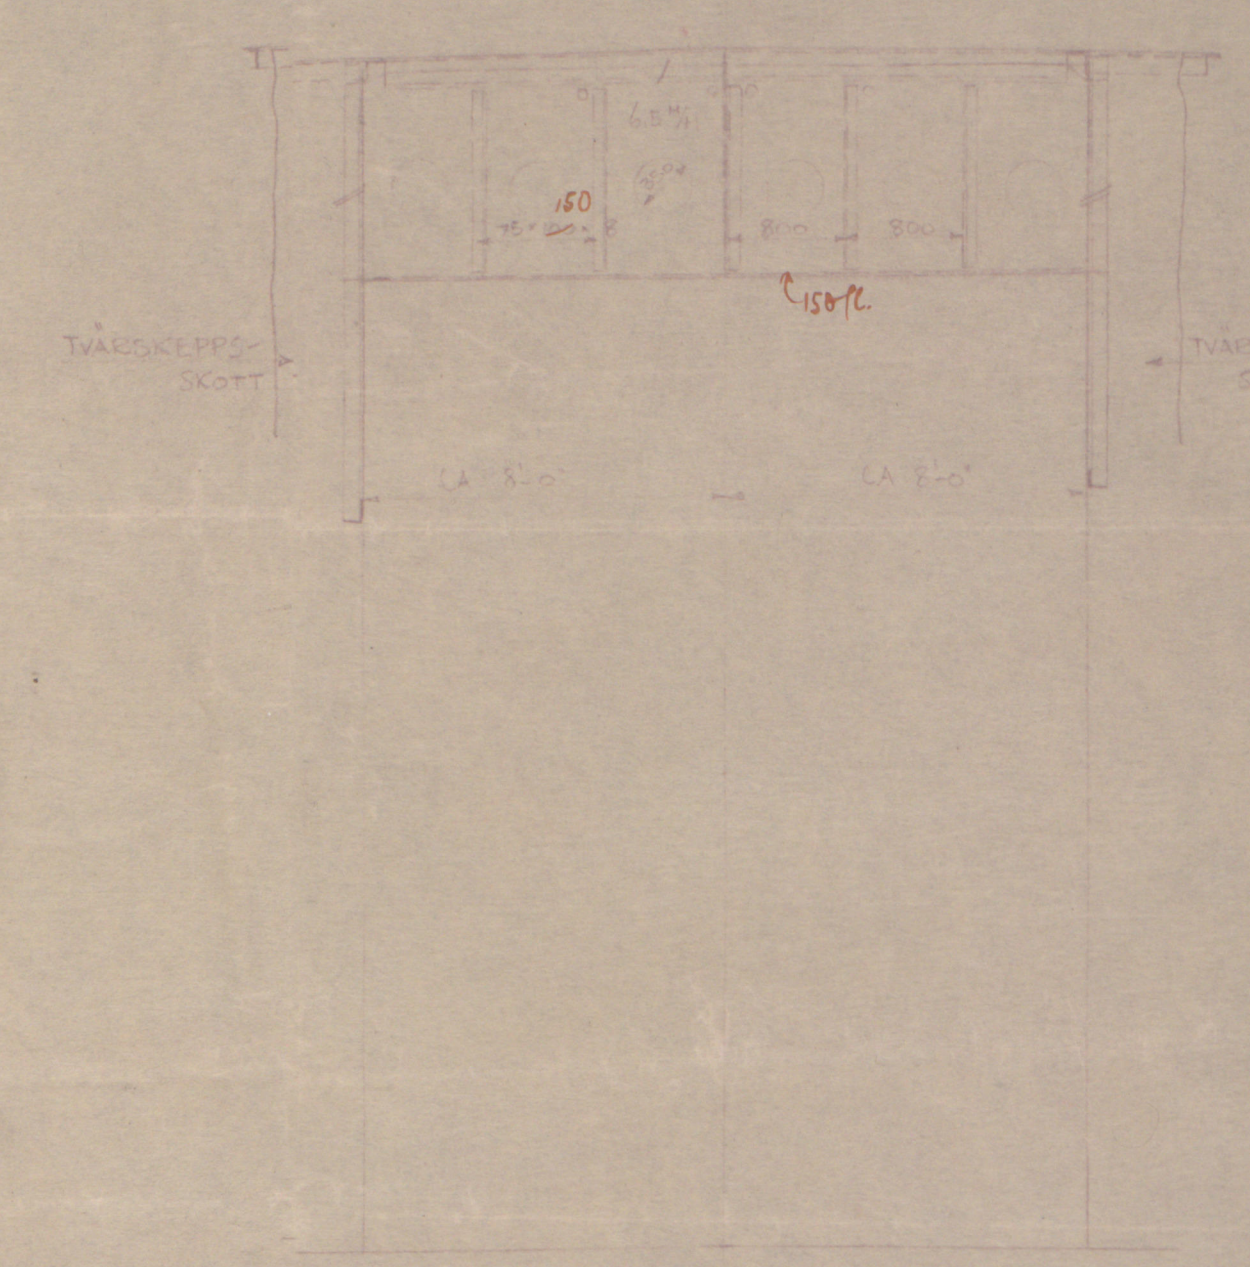

SLINGERPLÅT SPT 135

3% "AUSTRALIC"  
APPENDIX AV DIT  
TAKEN FOR TÄMMER  
NOVEMBER 1928

SLINGERKOTT  
SPT 135

3/9/28



S/S. *Australic*



© 2020

Lloyd's Register  
Foundation

OZALID  
HENRIK JOHNSON & CO