

Prfⁱ N° 96.97.98.99.

Corba maestra


23.5.19

Dimensioni: Lung. fra le perpend. 362; Largh. for corba 49'. Punt. fino cop. princ. 27'-11½"

Costruiti sotto la sorveglianza speciale del Feritas Adriatico, Lloyd Register
per la Classe 100 A1

Piroscavi ad elica con cop. di protezione con francobordo (tipo Shelter DK).

Scala 1/2" = 1'

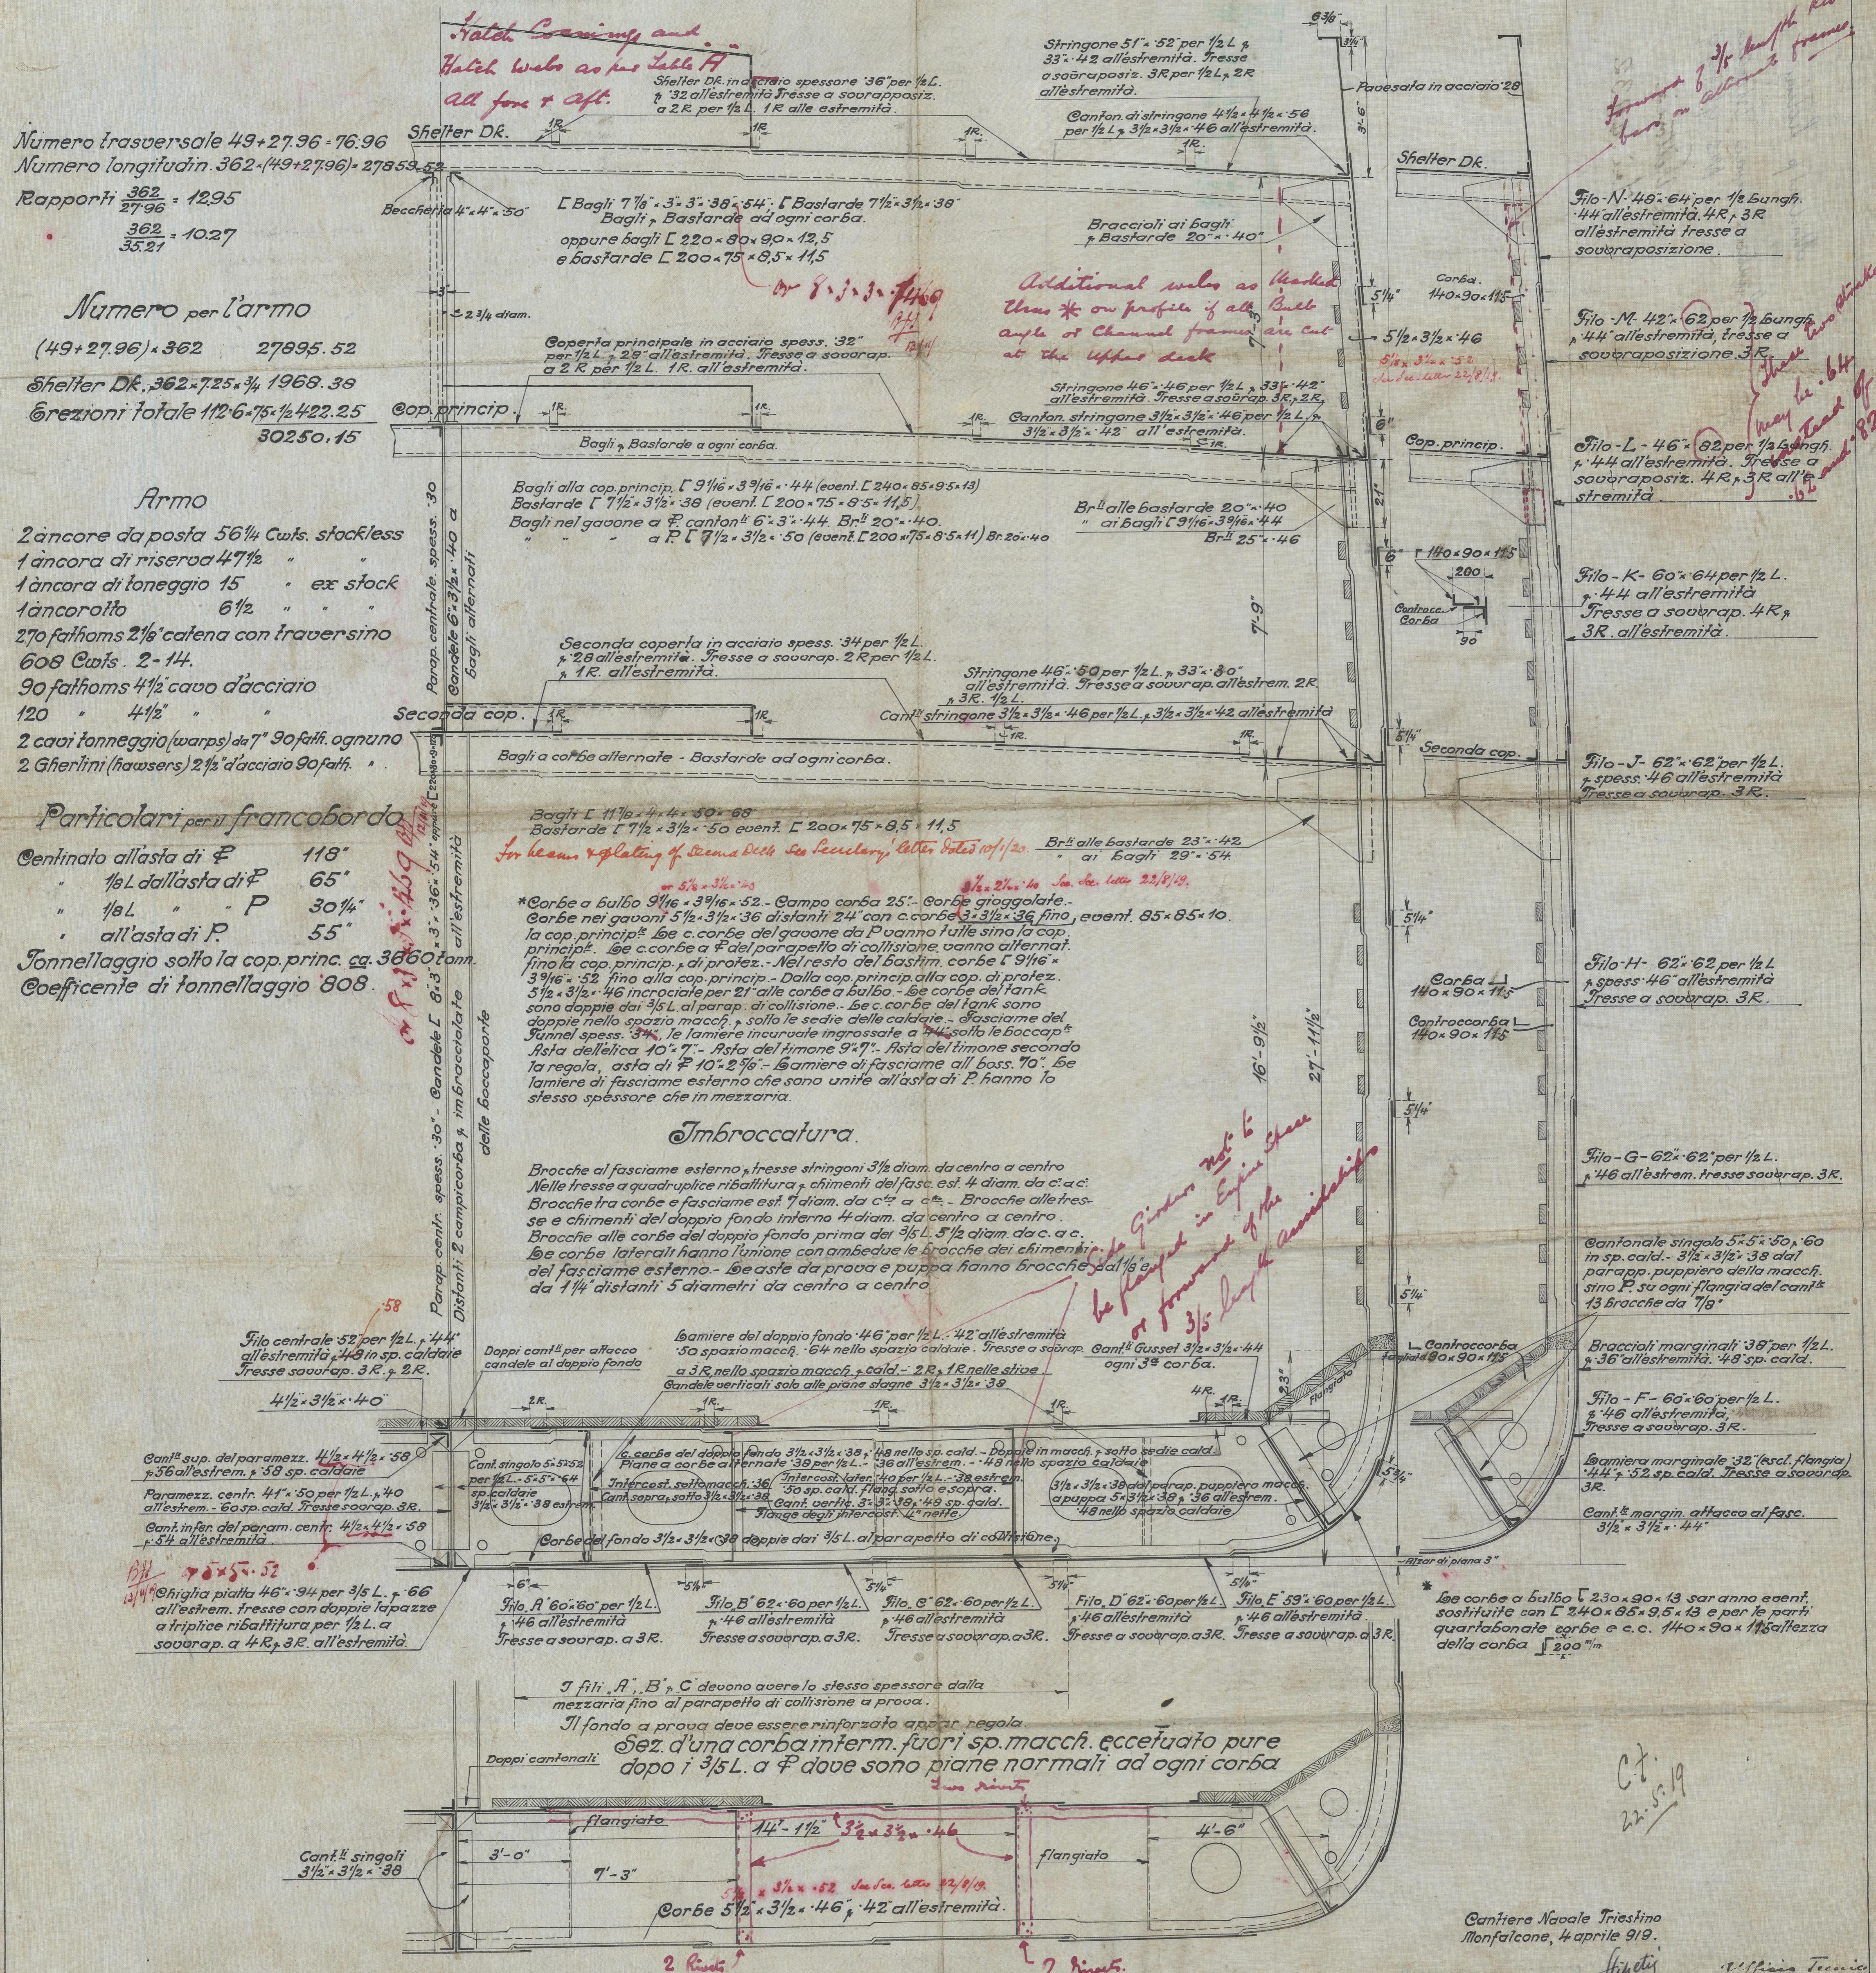

Cantiere Navale Triestino
Monfalcone, 4 aprile 919.

Stipeti

L'ufficio Tecnico
P. Ciglio
Lloyd's Register Foundation

Midship Section
Cantiere Navale Triestino
nos 96-99.

S. Vittoria
Tri. 4932.

W649-0190



© 2020
Lloyd's Register
Foundation