

————Steamer à hélice————  
 ————pour la C<sup>ie</sup> Russe d'assurance et de transport————  
 ————de la Mer Noire.————  
 ————2 Chaudières.————

les chaudières seront construites d'après les règles du Lloyd anglais

no 457 s/s. "Wing"

*Qualité des matériaux.*


\_\_\_\_\_ *Légende pour 1 chaudière.* \_\_\_\_\_

Surfaces de chauffe totale \_\_\_\_\_ 168 mètres<sup>2</sup>





Pression de la vapeur \_\_\_\_\_  $1^{\text{re}}$  0<sup>lb</sup> = 12 K<sup>g</sup> ou 18 atm.

Poids d'eau \_\_\_\_\_ 1,000 K<sup>g</sup>

Volume de vapeur \_\_\_\_\_ 8 mètres<sup>3</sup>



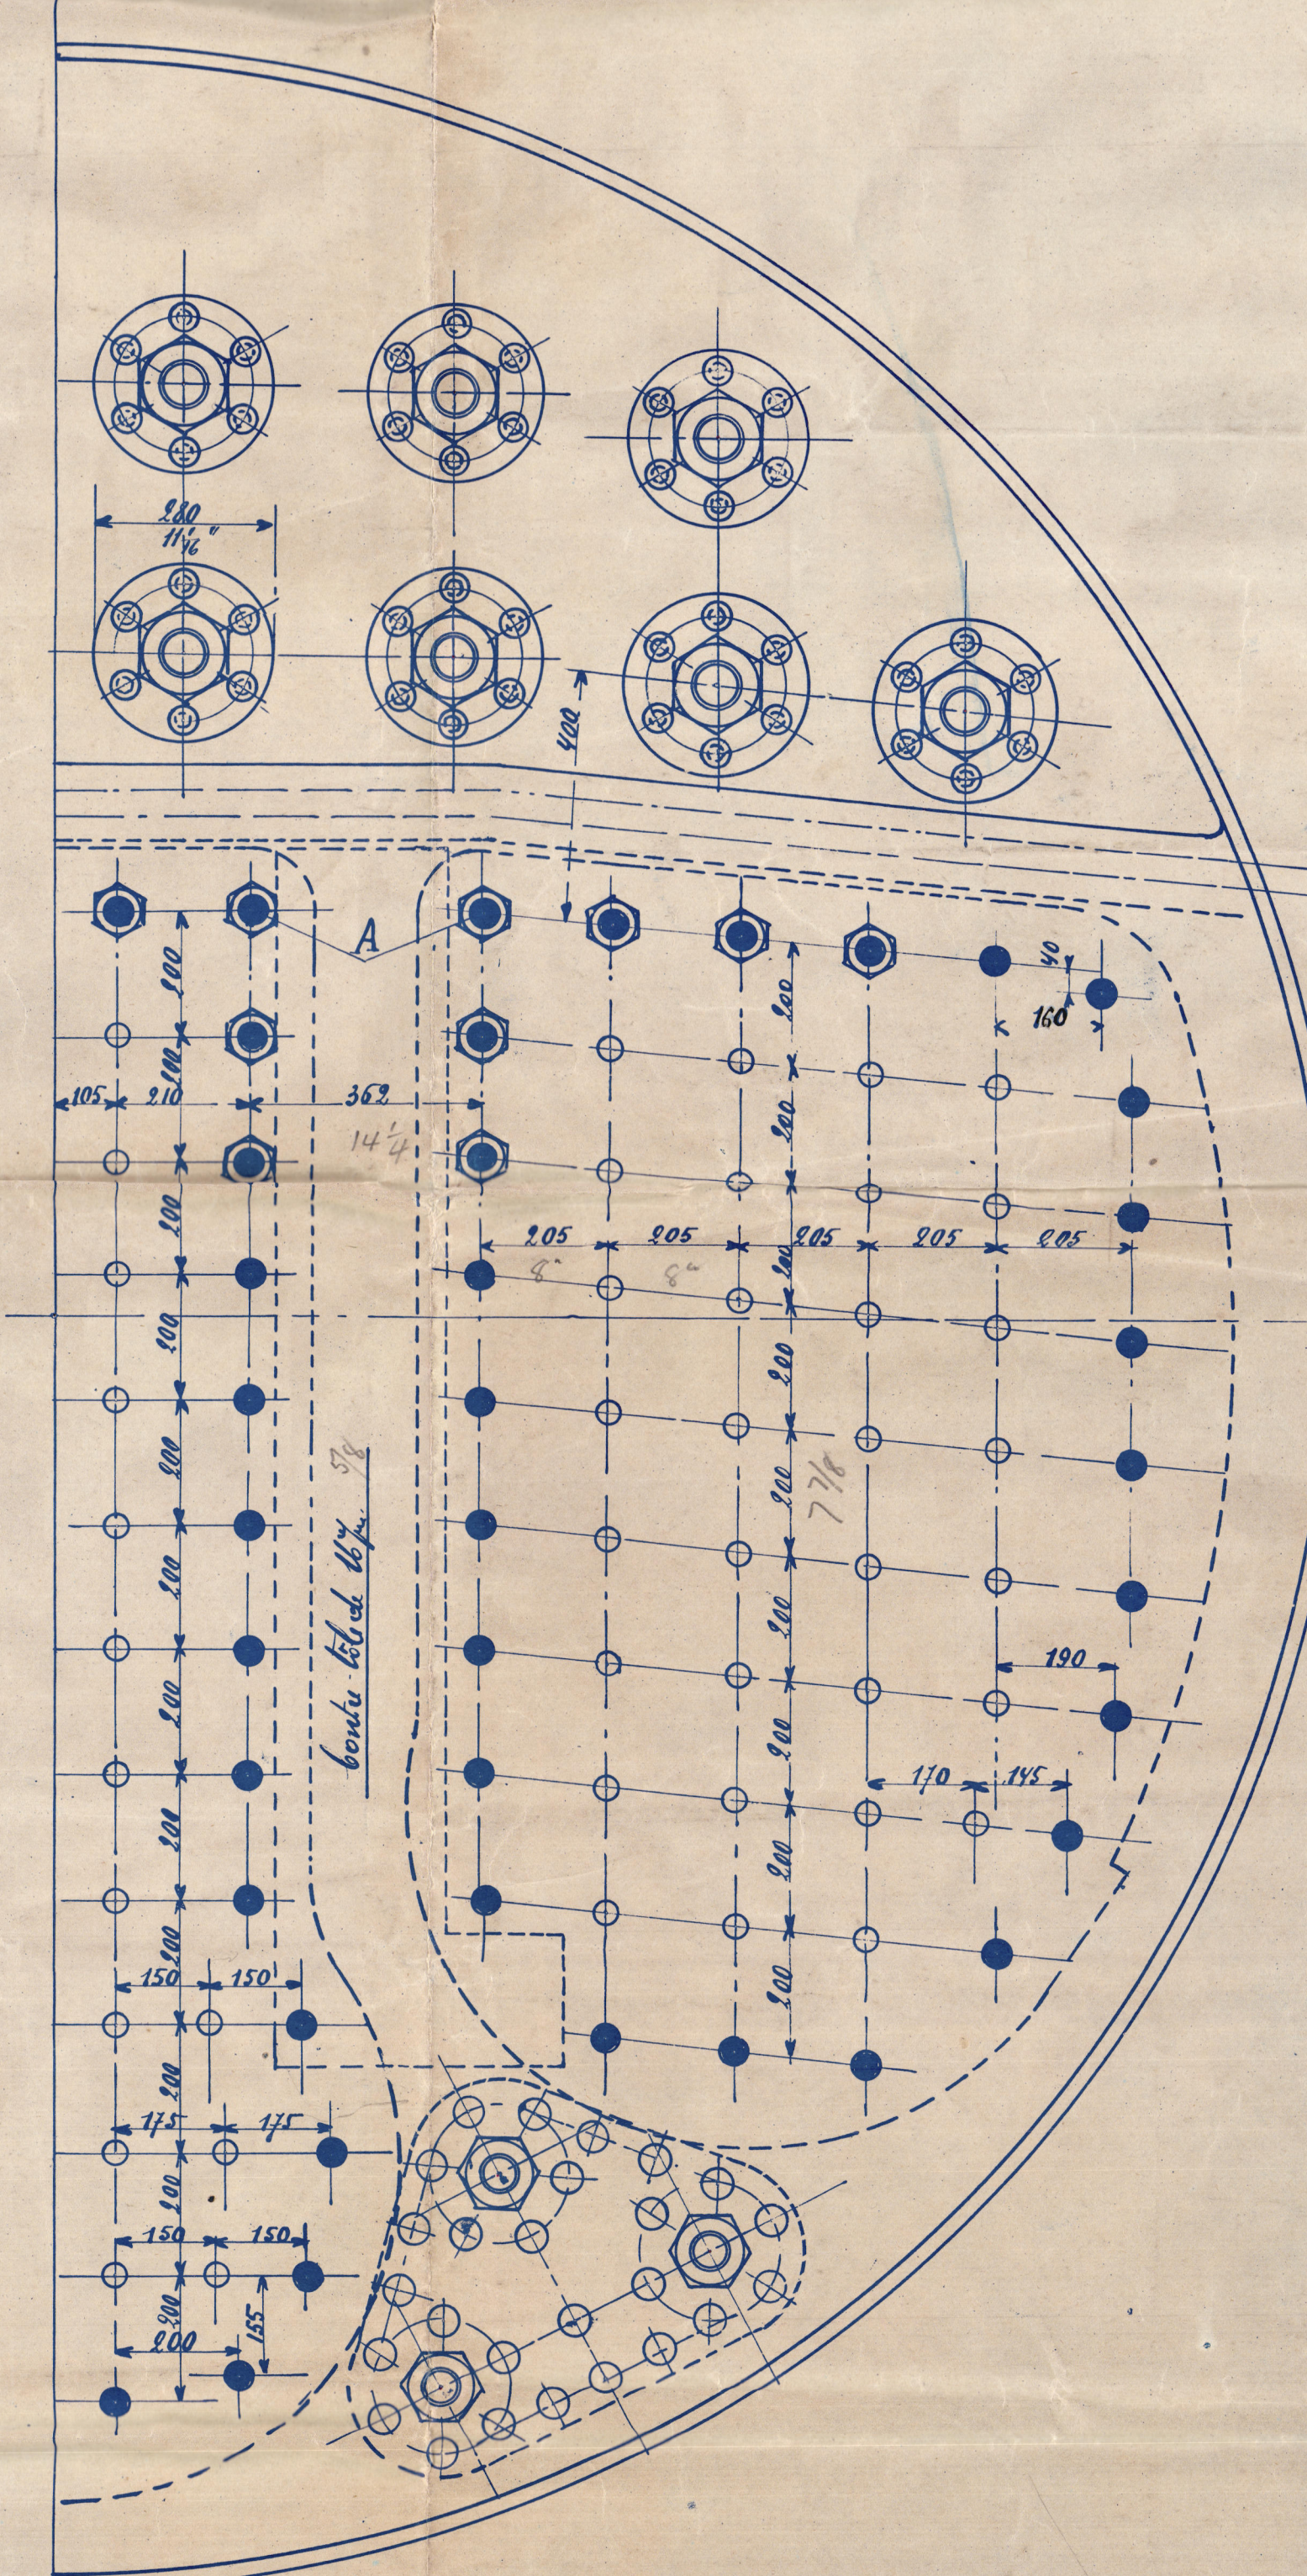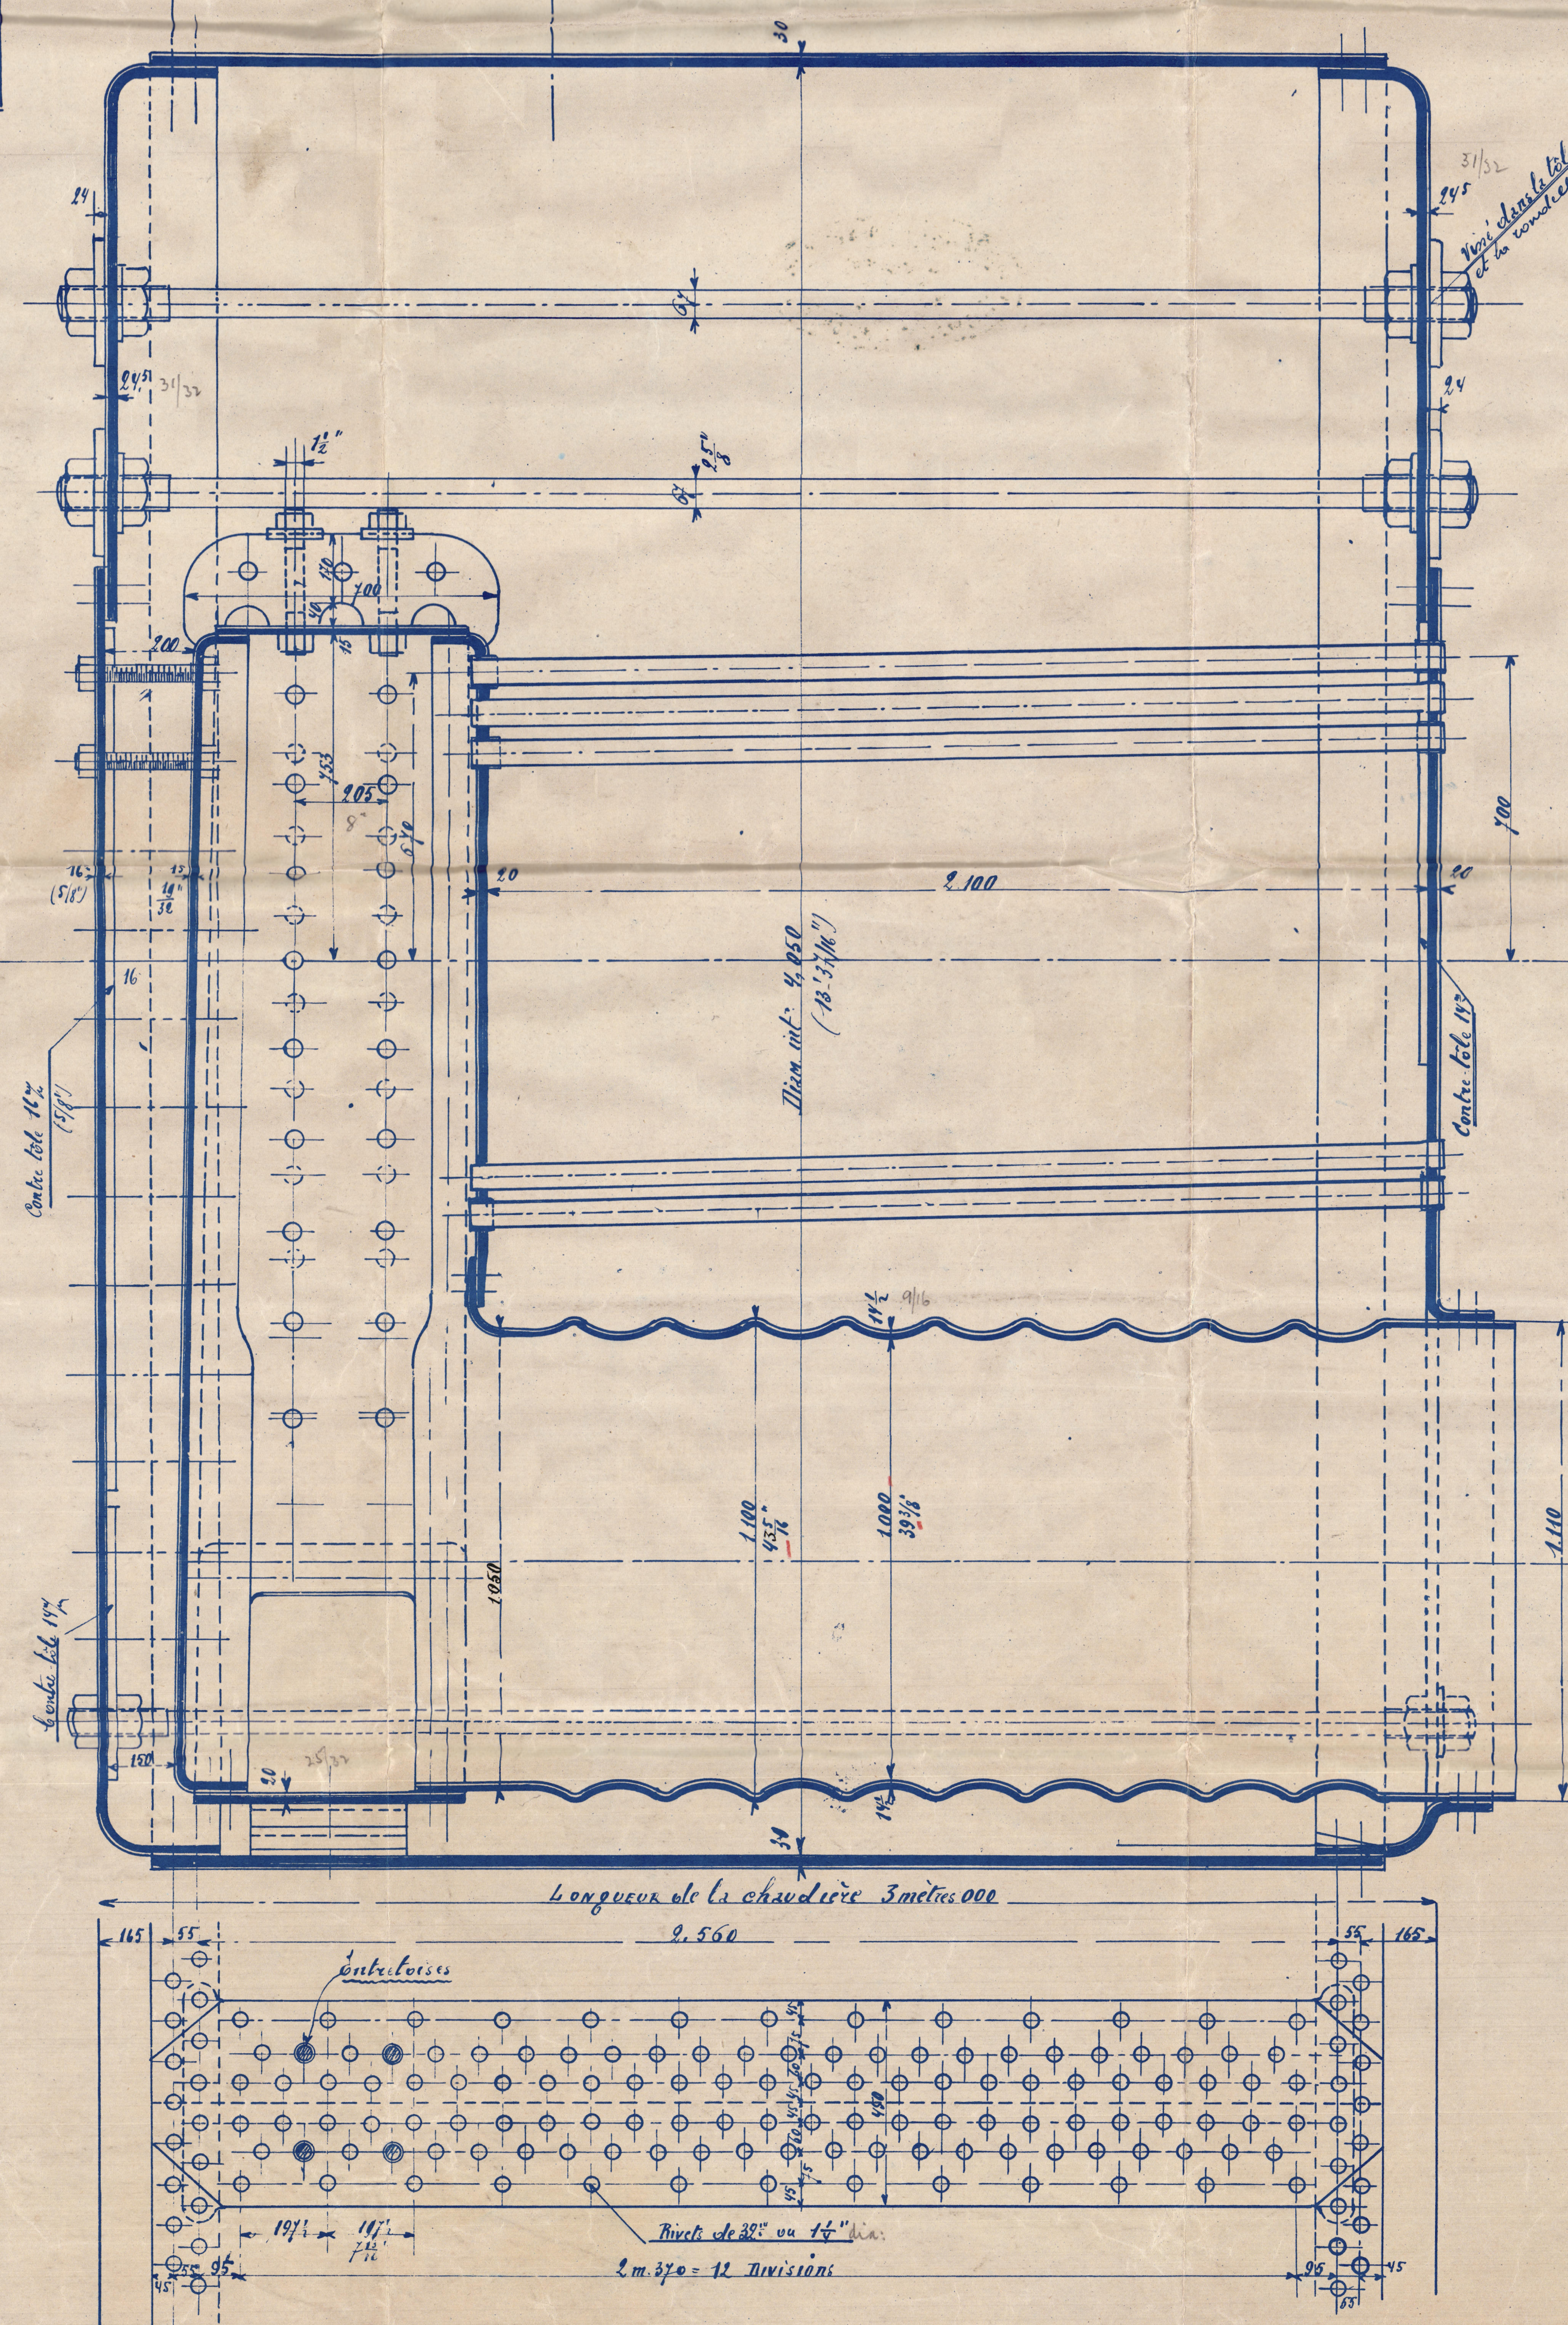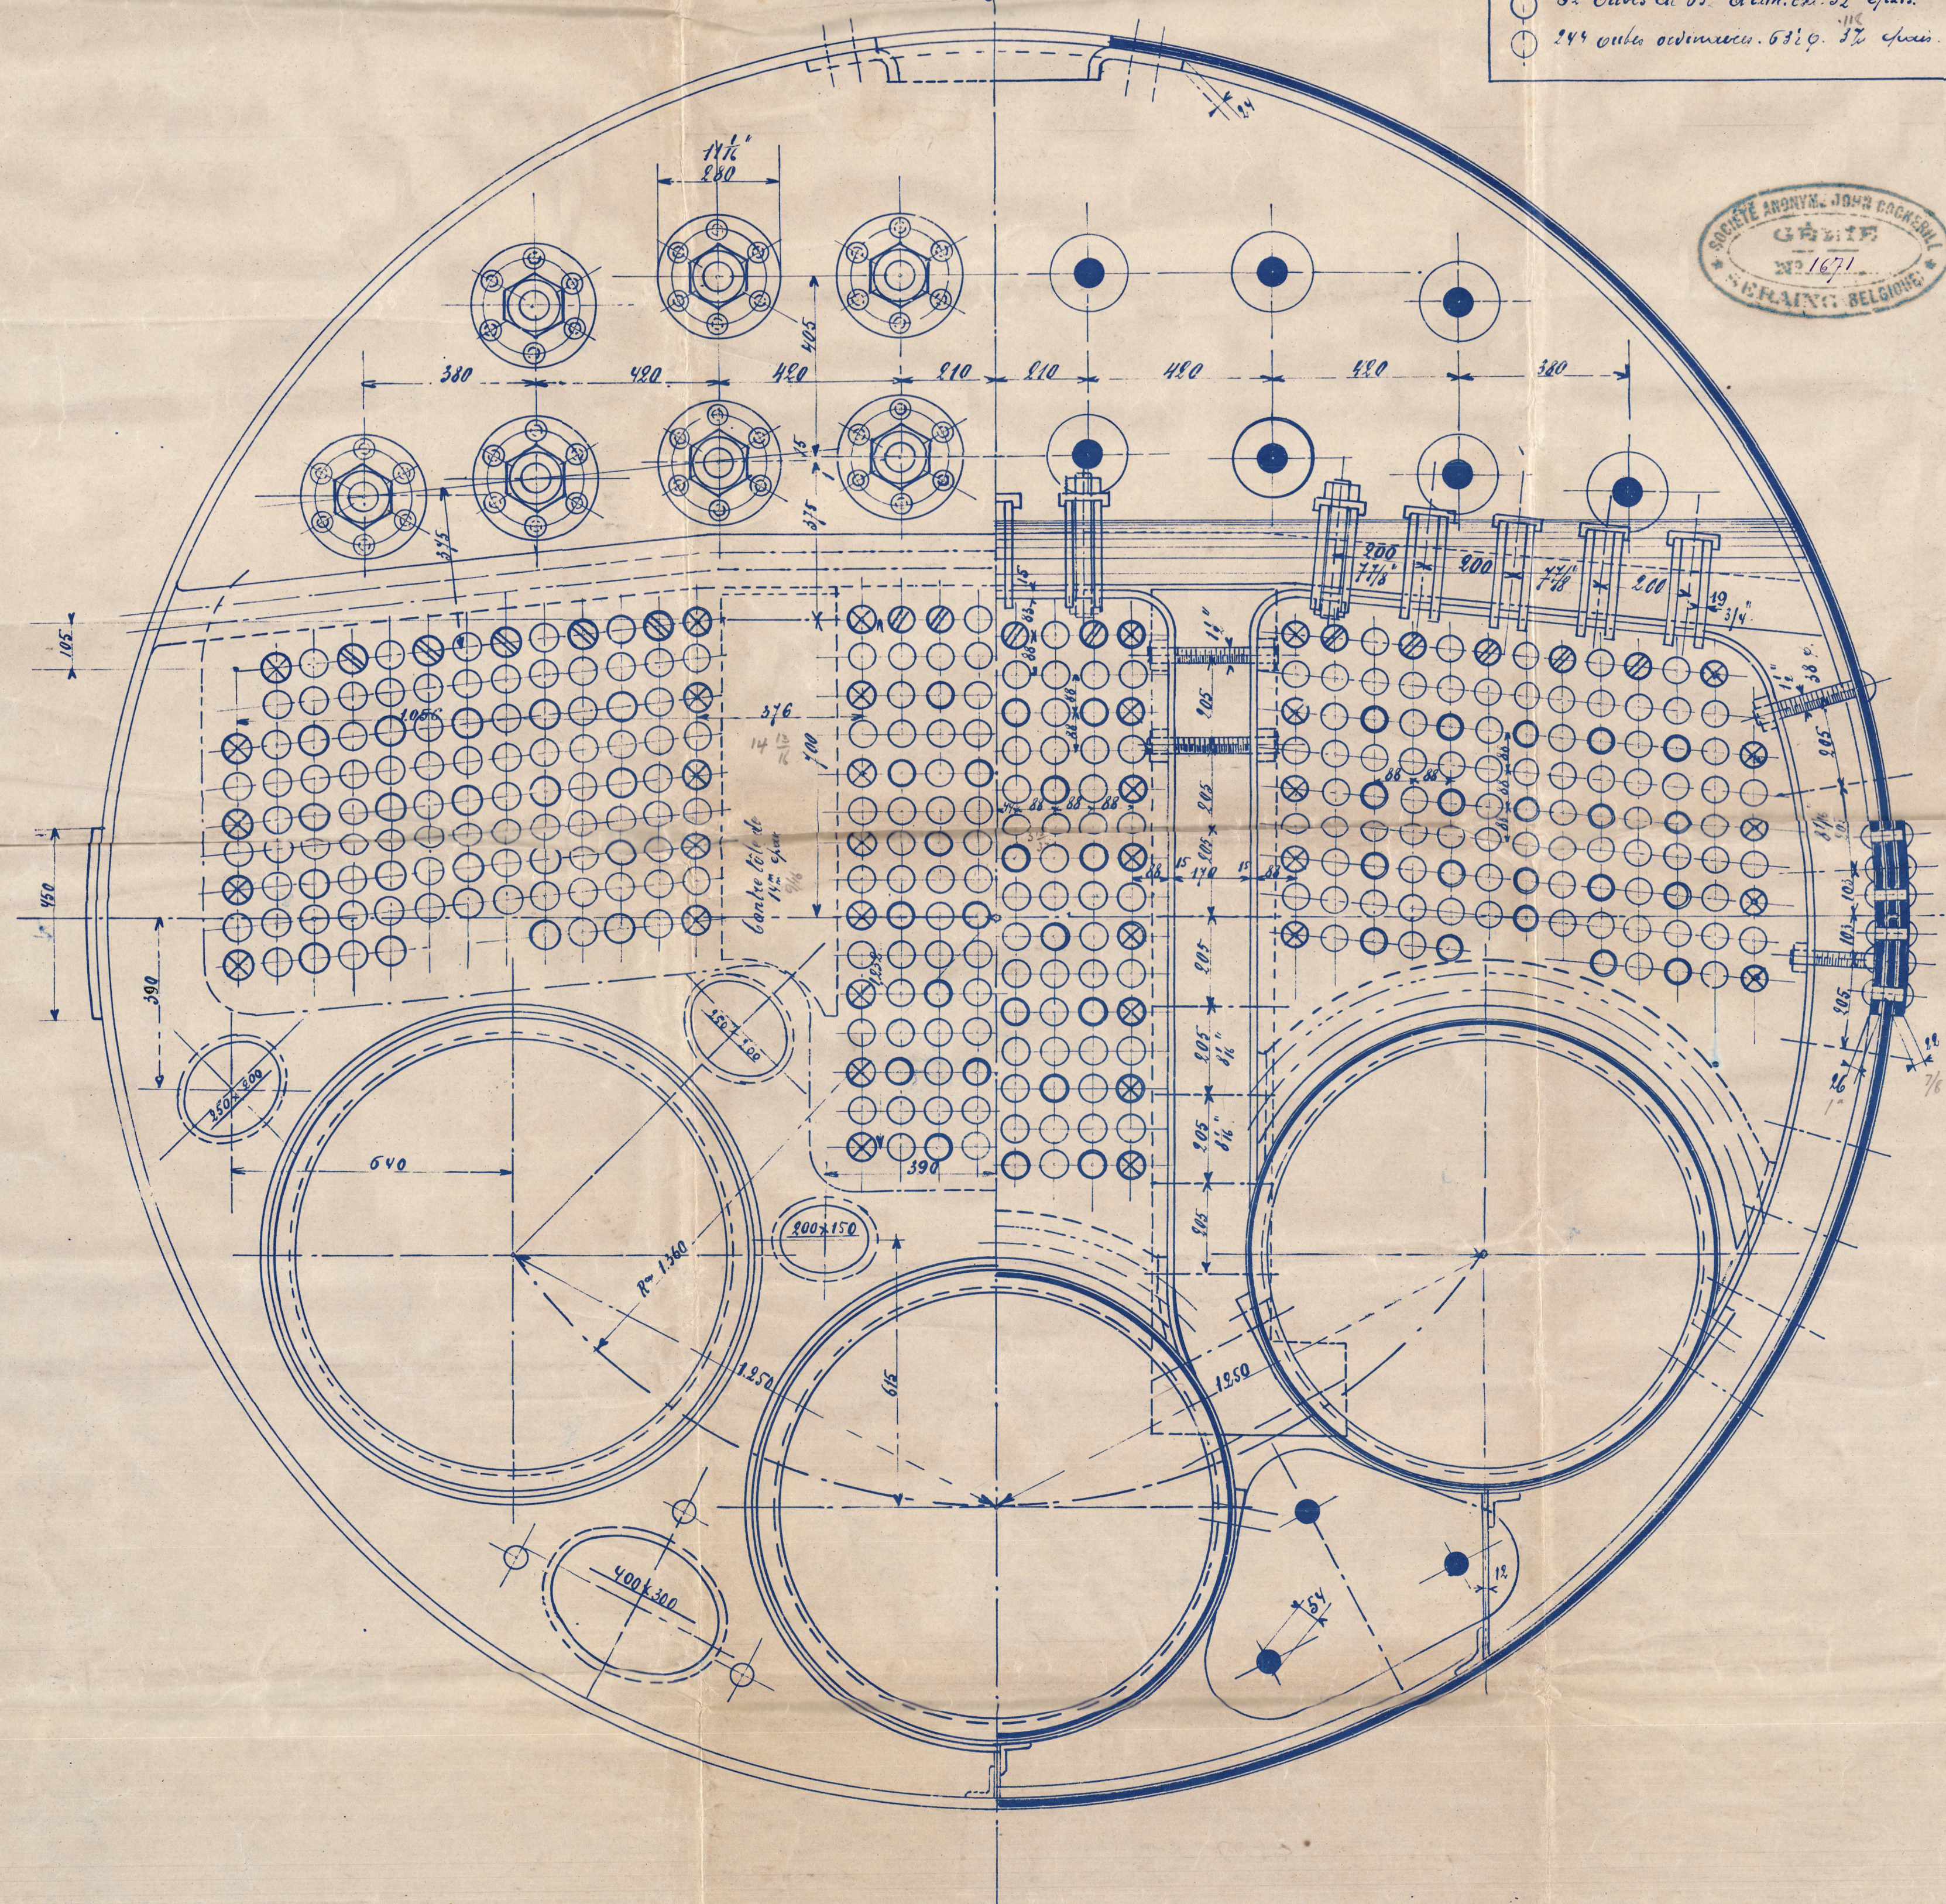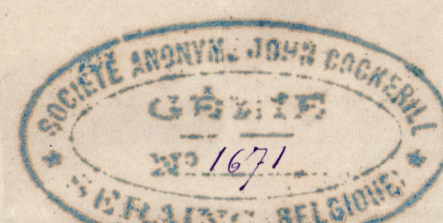



16.12.05

Paris, le 7 Décembre 1901  
Le Chef de Service,



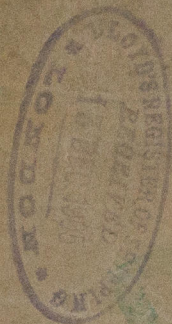


Main Boilers

$\frac{1}{2}$  "FAVORITA"

EX - "WITIAZ"

Societe John Cockerill  
plan of 2 steel

Boilers.

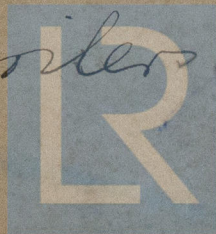

© 2021

Lloyd's Register  
Foundation

W660 - 0173