

Height of Dks

M.S. "PACIFIC PRESIDENT"
HAM RPT NO 17971.


M.S. "PACIFIC GROVE"



© 2019

Lloyd's Register
Foundation

W68-0076

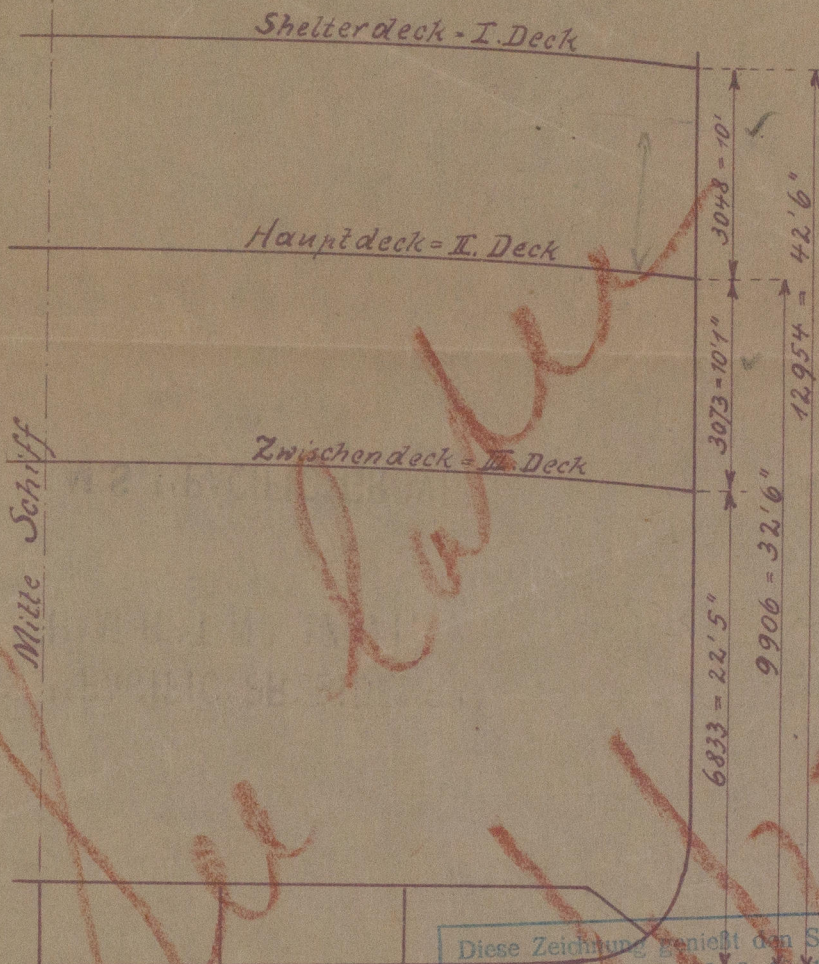

38.42
8.
40.42

40.5

Diese Zeichnung genießt den Schutz des § 1 des Reichsgesetzes vom 19. 6. 1901 (Urheberrecht), sie darf ohne unsere ausdrückliche Genehmigung weder den Konkurrenzfirmen noch dritten Personen zugänglich gemacht werden.

Deutsche Werke Kiel Aktiengesellschaft

[Signature]
H. 1. 27.

Deckblatt zu Zeichn. SK 1002

Deutsche Werke Kiel A.-G.	
Deckshöhen	
Kiel d. 30.12.26	1:100
212 u. 213	
SK 1016	

GEN. BOX NO 797

W68-0076



Lloyd's Register
Foundation