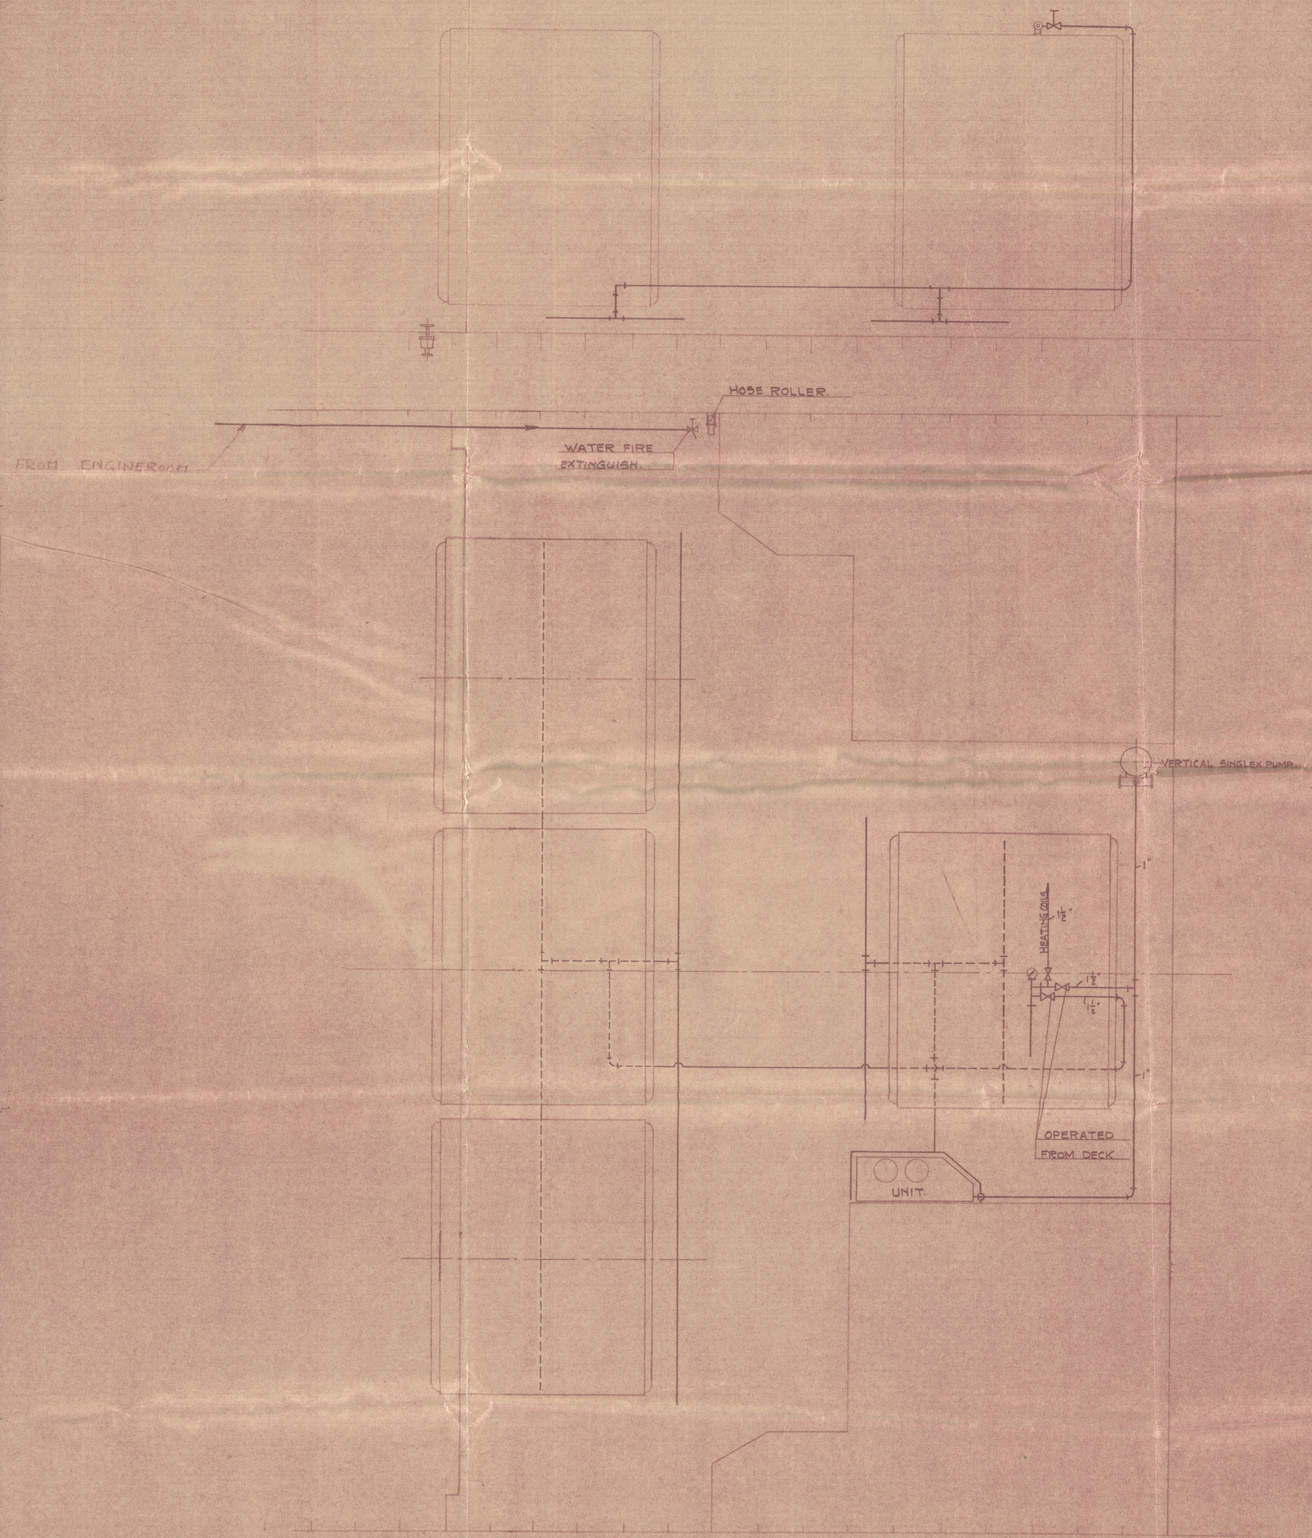

Plan of steam fire extinguishing fitted on the s/s. "PHÆAX."

Noted
J.R.B.
22/6/39

„WILTON-FIJENOORD." SCHIEDAM.
AUTEURSRECHT VOORBEHOUDEN VOLGENS DE WET.

AFDEELING: SCHEEPSMACHINES.

TOTAAL GEWICHT IN kg

SCHAAL: 1:50.

TOLERANTIES: $A_m \pm 0{,}1$ mm, $+A_m +0{,}1$ mm, $-A_m -0{,}1$ mm; $B_m \pm 0{,}3$ mm, $+B_m +0{,}3$ mm, $-B_m -0{,}3$ mm. OVERIGE VOLGENS I.S.A.

MAATAFWIJKINGEN BIJ BEWERKTE VLAKKEN ZONDER TOLERANTIE TEEKENS: TOT 99 mm MAX. 0,3 mm; VAN 100 TOT 299 MAX. 0,5 mm; VAN 300 TOT 1000 MAX. 1 mm

RUW MET DE HAND BEWERKEN, VULEN, BIJSLIJPEN, ENZ.
RUW MACHINAAL BEWERKEN
GLAD AFWERKEN
SLIJPEN, SCHRAPEN OF RUIMEN

GEHEEL BEWERKEN

MACH.: BOUW OF ORDER No.	GROEP	TEEK.: No.	AANTAL BLADEN	MAAL	MATERIAAL KRANEN-LIJSTNo.
132.		6			

STEAM TO UNIT, TRANSFERPUMP, HEATING COILS AND STEAM FIRE EXTINGUISHLINE UNDERNEATH BOILERS.

SS. „PHAEAX."

			WIJZIGINGEN	
GET:	G.B.	1/5.39.	A	E
GEC:			B	F
GEZ:			C	G
CALQUE GEREED			D	H
GOEDGEKEURD				

BLAD No.
REGISTER No. 315787

© 2020 Lloyd's Register Foundation

W69-0017