


# D. D. 231.

Länge zwischen den Berzpendikeln... 359' 0" = 109,421 m  
 Breite auf Spanten... 50' 10" = 15,494 m  
 Seitenhöhe bis Stellerdeck... 36' 0" = 10,973 m

Klasse: Verm. Lloyd 100 A Stellerdecksz. Mittelwert Treibord  
 23-25 = 26,457. [23,25] 2896,0 2,97.

1:25.

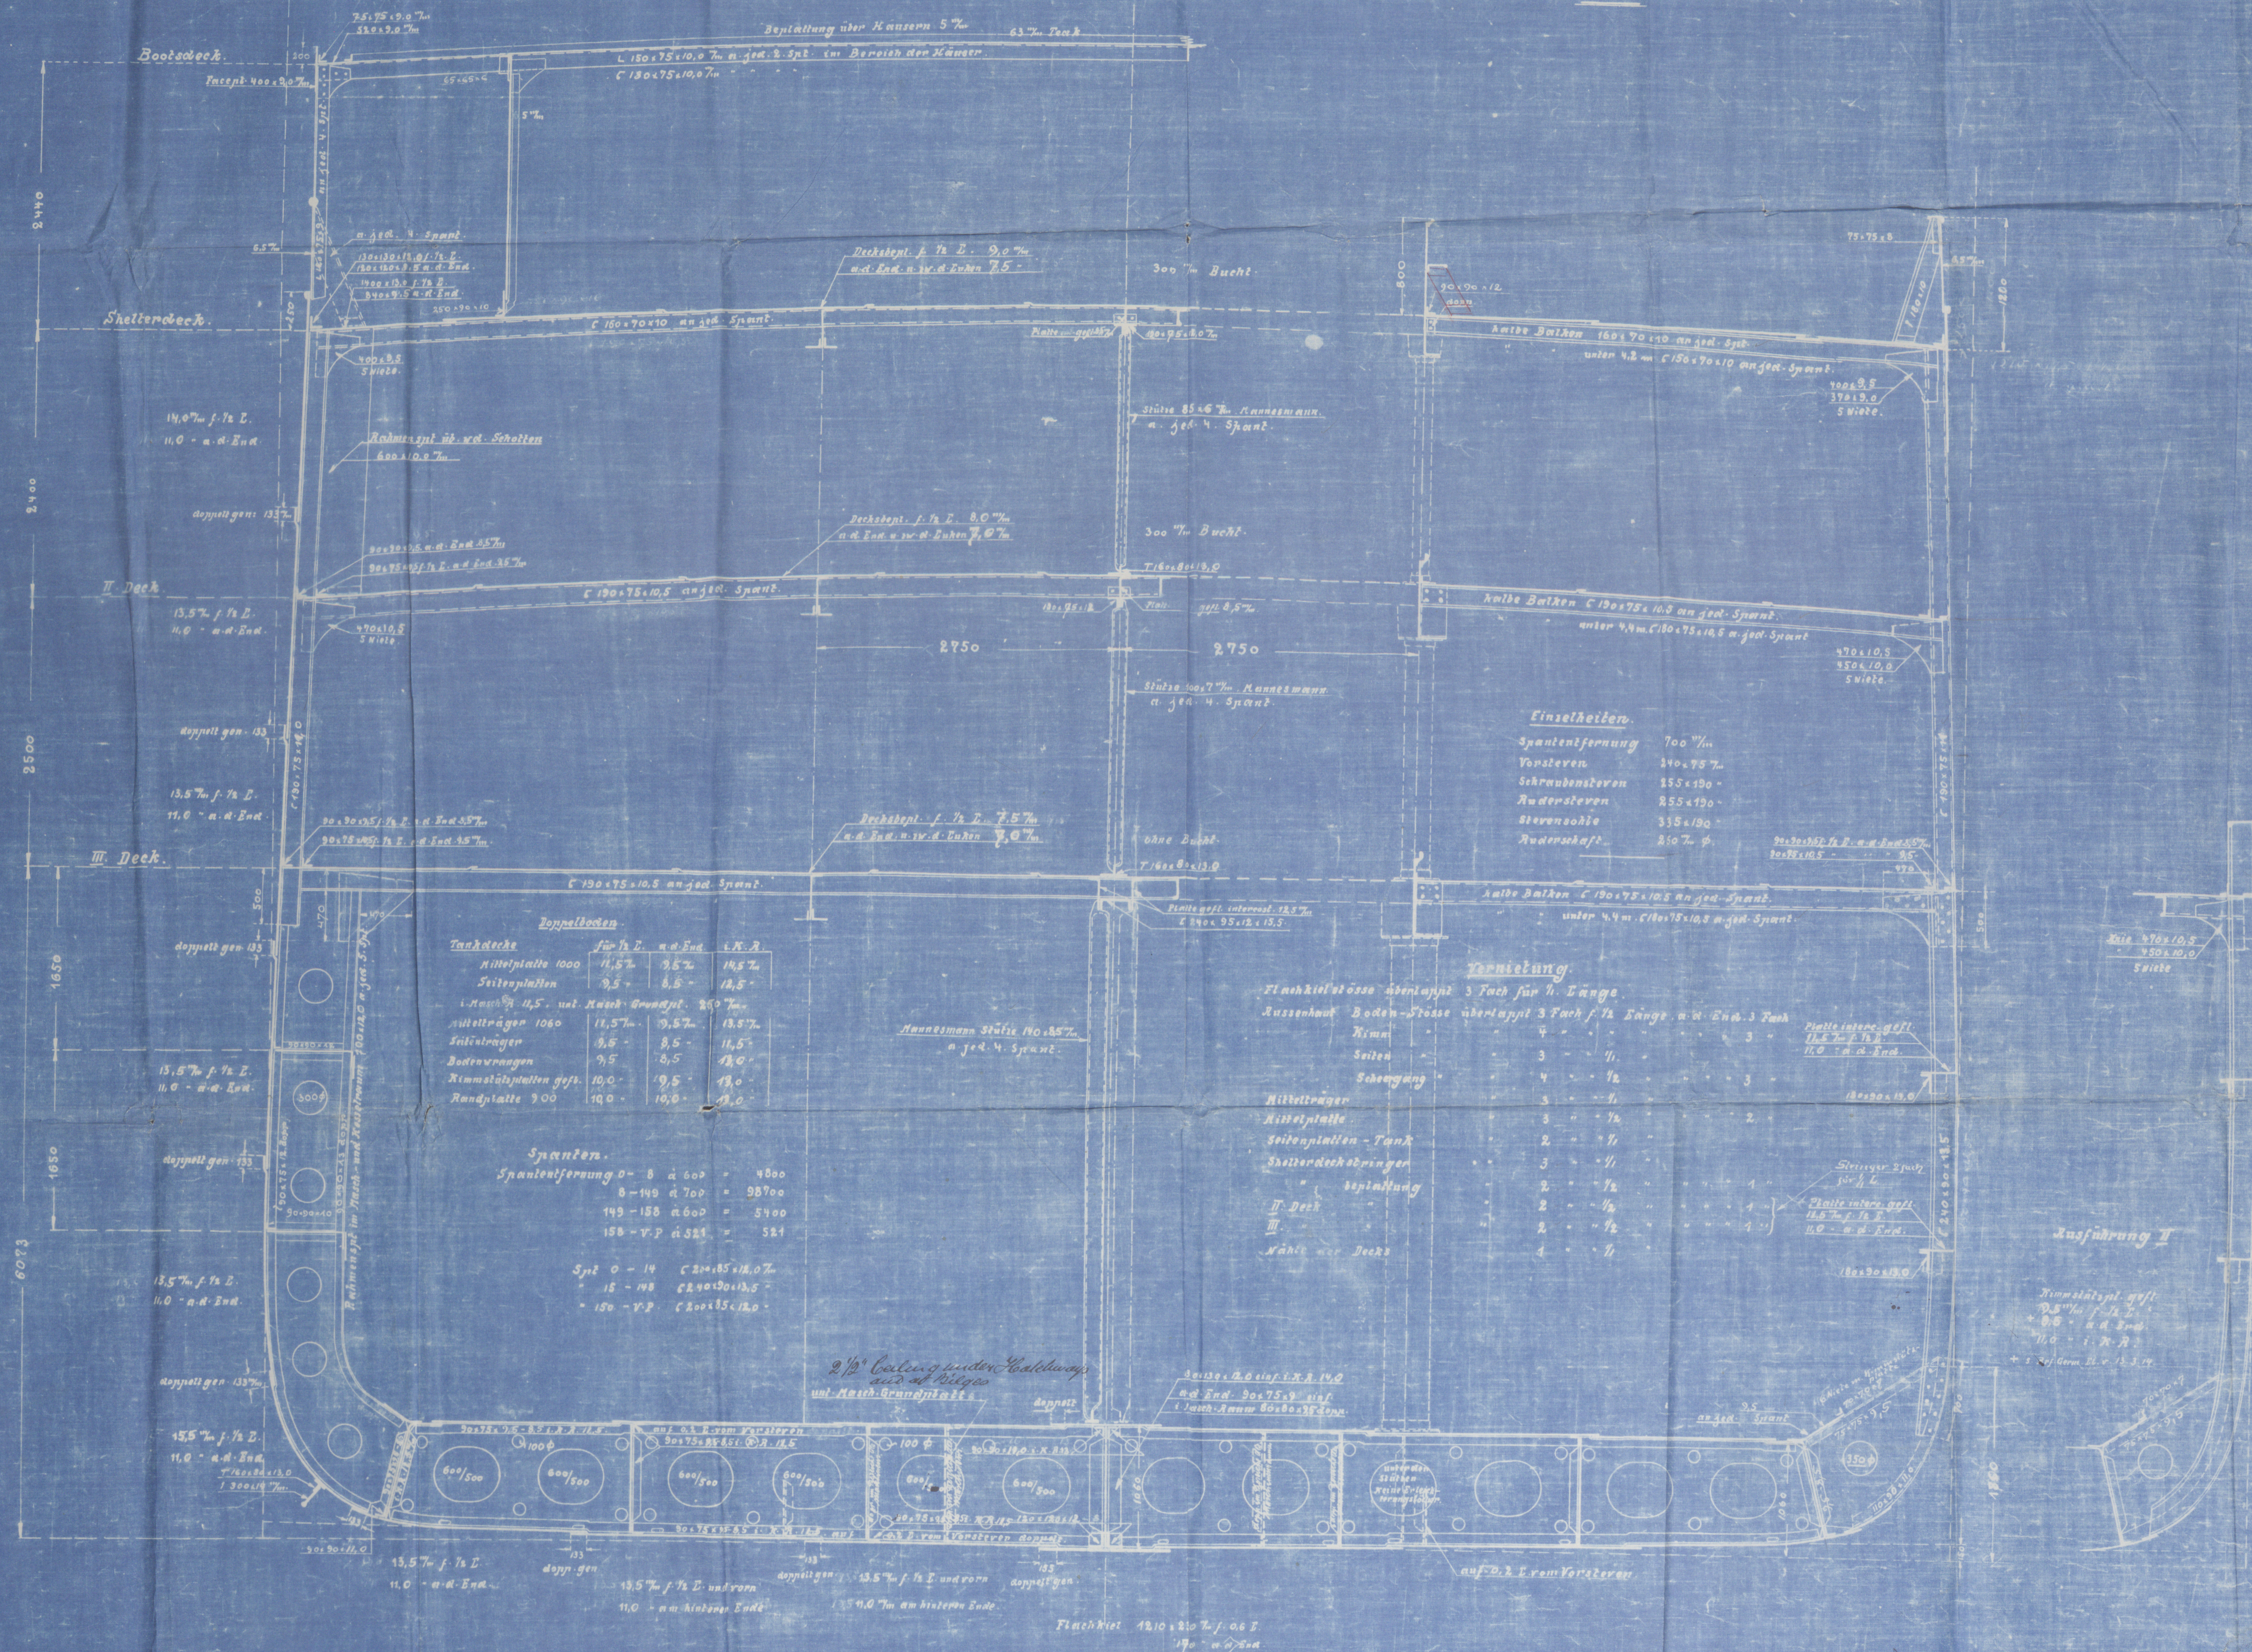

Hauptspand

S. 231



Y. Hausmann. Plan

S.S. Y. H. Skogland  
(ex January)

Ham Rept 14608

Ham Colln 22/7/21

RETAIN

W694 - 0158

© 2021



Lloyd's Register  
Foundation