

Sezione maestra per il fasciame esterno

Classe 100 A1+ del Lloyd's Register & Veritas A.U.

Shelterdeck con francobordo

~ Scala 1:25 ~

Dimensioni:

lunghezza	450' - 0"
larghezza	57' - 0"
Puntale fino al Shelterdeck	35' - 0"
" dalla parte superiore della chiglia fino ad 8 piedi al di sotto dello Shelterdeck	27' - 0"
" fino al ponte superiore	25' - 0"

Chiodatura delle traverse e dei chimenti:


Chimenti del fasciame esterno a ricoprimento, chiodatura doppia

Traverse delle lamiere della chiglia	"	"	quintupla per 1/2 lunghezza, quadrupla alle estremità
" dei cori A, B, C, D, E. (66" largh.)	"	"	quadrupla " 1/2 " tripla "
" " " F, G, H. (73" largh.)	"	"	quintupla " 1/2 " quadrupla fino a tripla alle estremità
" del corso di cinta dello Shelterdeck	"	"	" " 1/2 " tripla alle estremità, quadrupla al Bridgedeck
" dei cori sottostanti	"	"	quadrupla " 1/2 " " " , tripla " "
" del corso di cinta del Bridgedeck	"	"	quadrupla
" dei cori sottostanti	"	"	"

Il diametro dei chiodi dev'essere in corrispondenza al disposto della tabella 19

Numeri:

B + D =	84
L x (B + D) =	37800
L : D (Shelterdeck) =	1286
L : D (Bridgedeck) =	1046
D =	27' - 0"
C =	12' - 5"

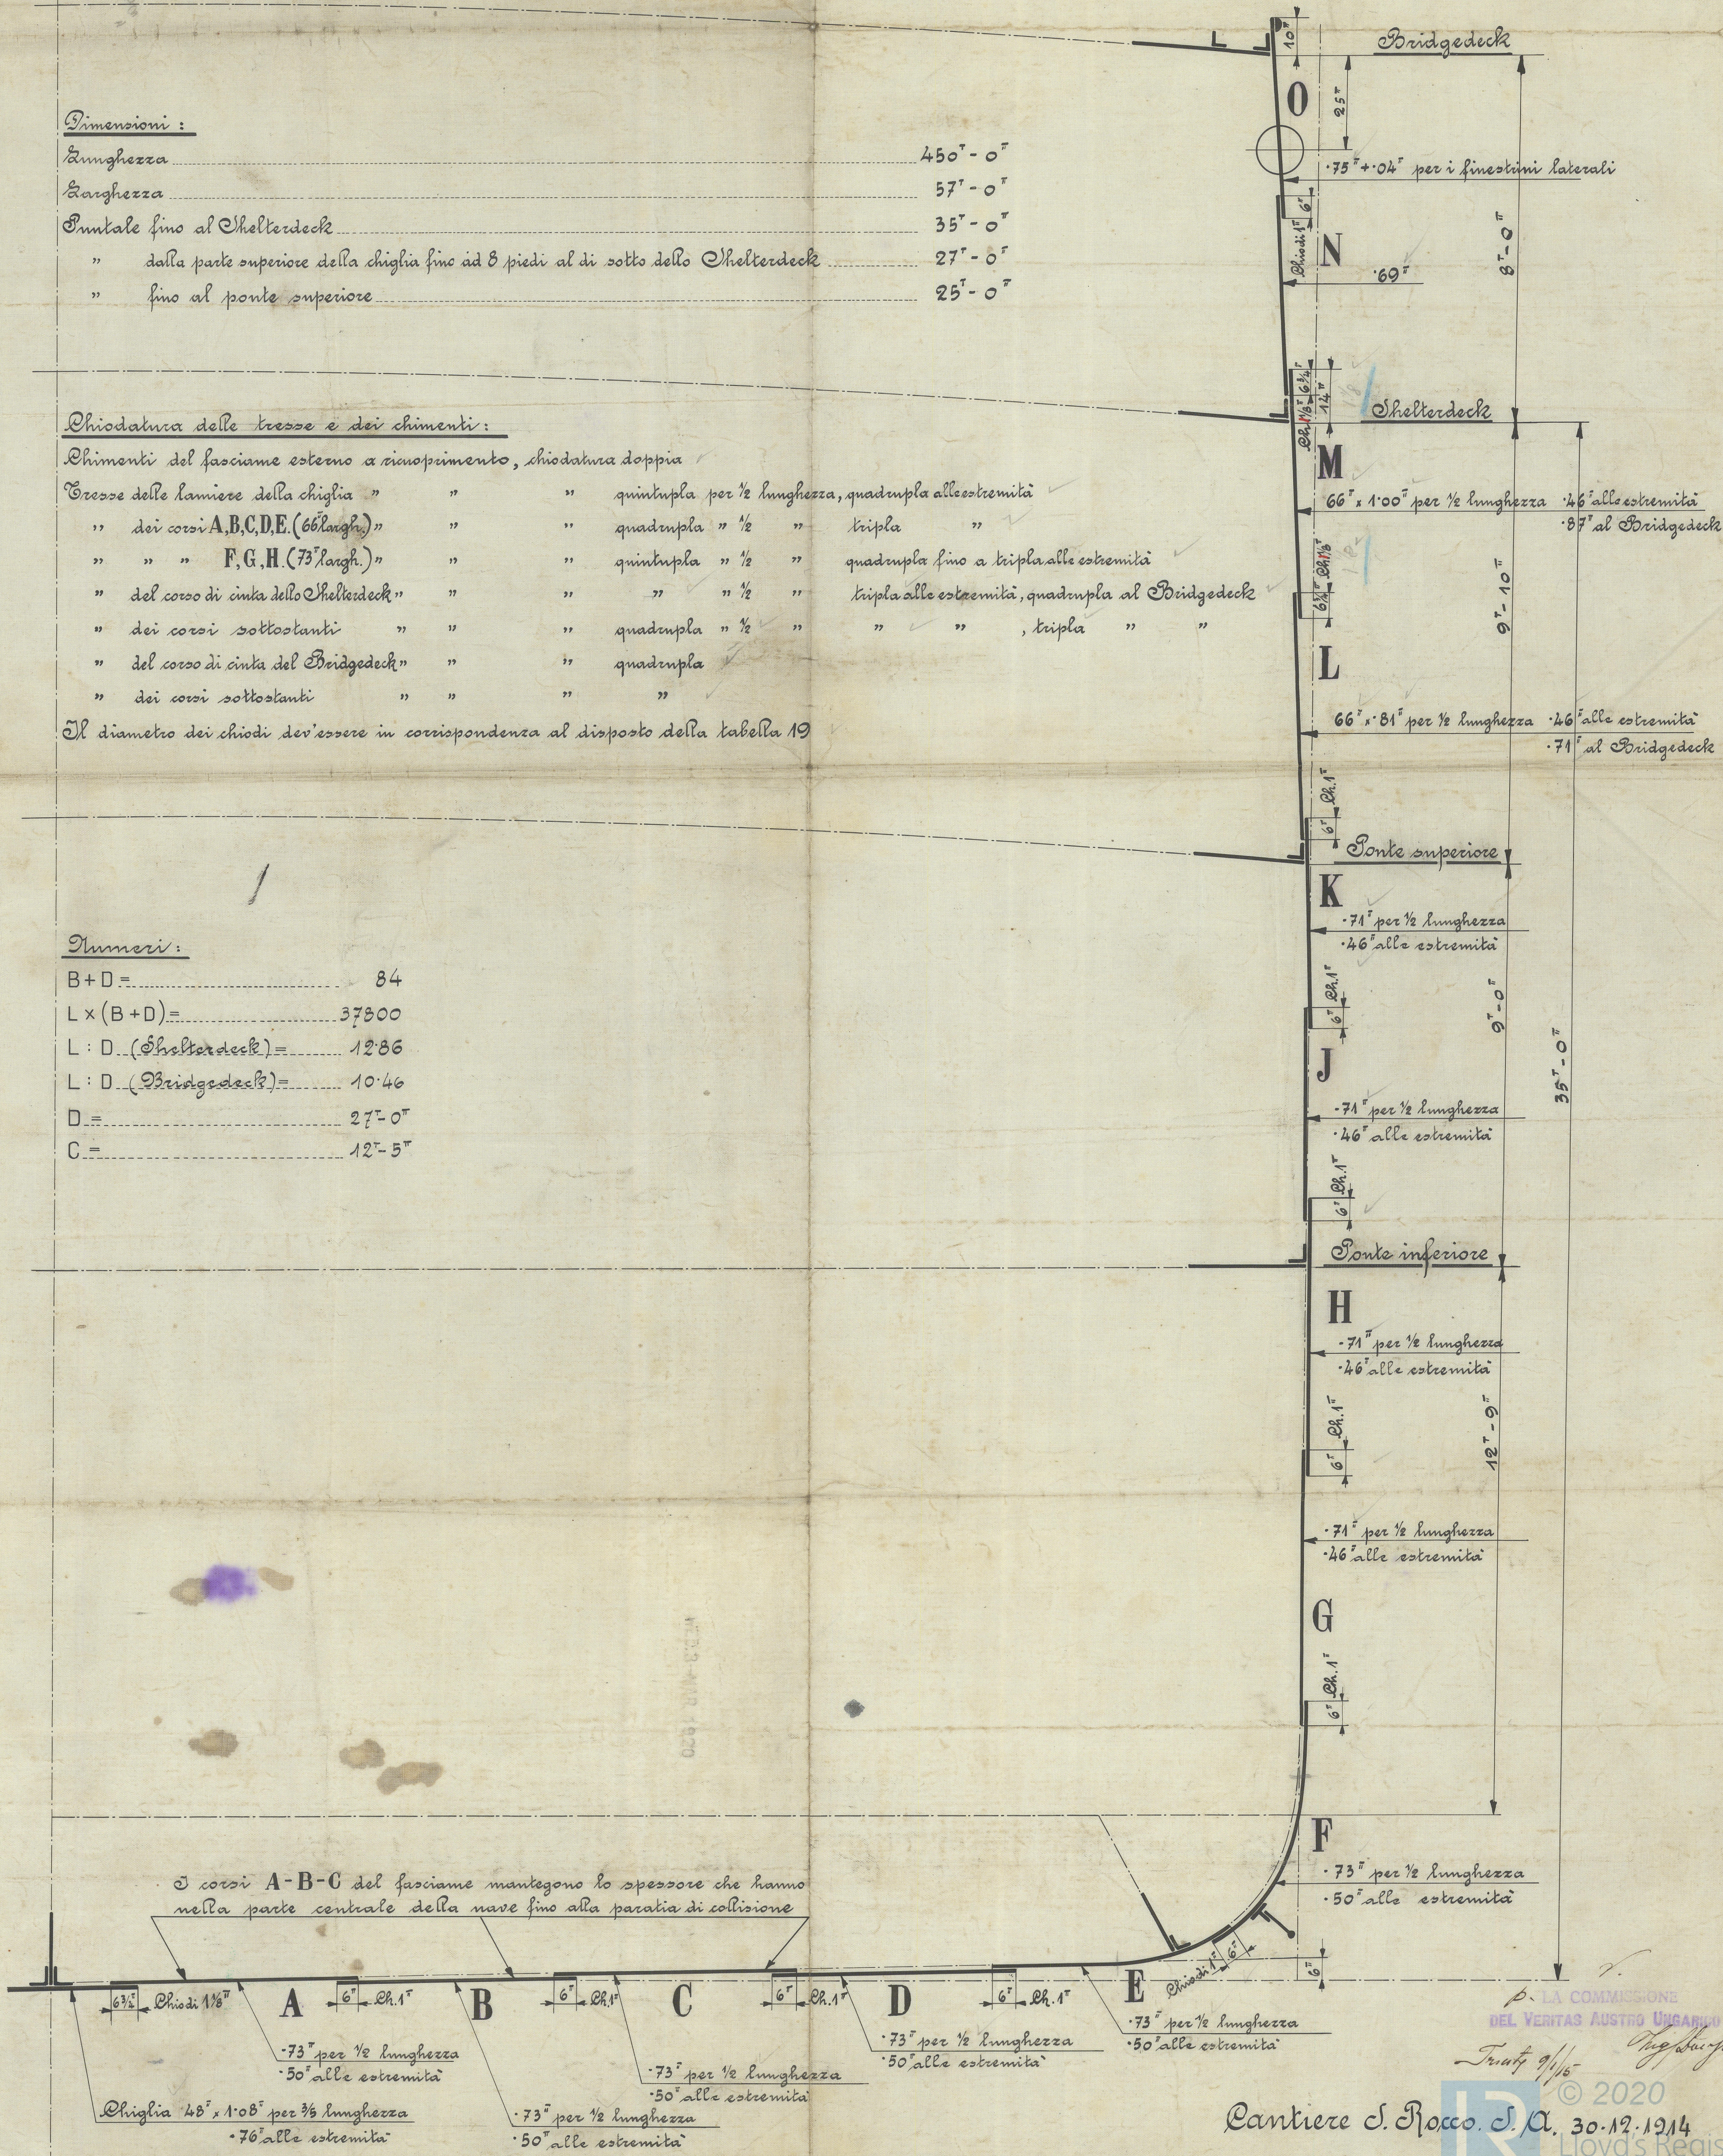

LA COMMISSIONE DEL VERITAS AUSTRO UNGARICO

Traty 9/1/16

© 2020

Lloyd's Register Foundation

Cantiere S. Rocco S. A. 30.12.1914

C. P. Rocco 35-37

Stab. Tecnico 565, 566

Midship sections for
cutis de plating

S.T.T. 565. "Monte Grappa"

Rep. No 4863.

Sp. Fine

Tri 5088

REMAIN



© 2020

Lloyd's Register
Foundation