

22. 7-10

CARGO-MIXTE

DE 6500 TONNEAUX

E 12

Installation des barrots, porques, serres et épontilles.

Echelle : $\frac{1}{100}$.

Coupe longitudinale


If it is intended to make the Centre gutter watertight in way of Oil Fuel Tankers it is suggested that the Centre through plate should be extended to the bottom of keel & side bars fitted

Pont supérieur

Nota: l'écartement des membrures est de 0.695.
le Pont supérieur et le 2^e Pont sont bordés
en toles conformément à la Coupe au Maître.

2^e Pont

Cale (coupe à la 8^e ligne d'eau)

Bordeaux, le 4 juillet 1910

LE DIRECTEUR de l'Exploitation
des Chantiers et Ateliers de La Gironde

Z. Ludwig

ch.
92.7.10

C.B.
10.2.12

C. 7
22/7/11


E 12¹

No 21

CARGO-MIXTE

Installation des Barrots, Torques, Serres et Epontilles

Proposé:

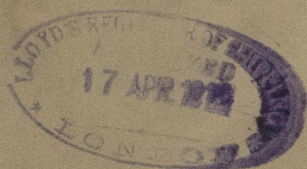

*Conforme au plan approuvé par le Lloyd le 22 juillet 1910
et réexpédié le 3 Août 1910*

Lloyd's Register
Foundation

W11-01610