


Alleen in de gaten 7
rechte bonten

Aanzicht in de richting
van pijl 2?



Voor Q.D. 14029 (Sebastian) maken
in □ volgen

alleen in de gaten 7 rechte bonten

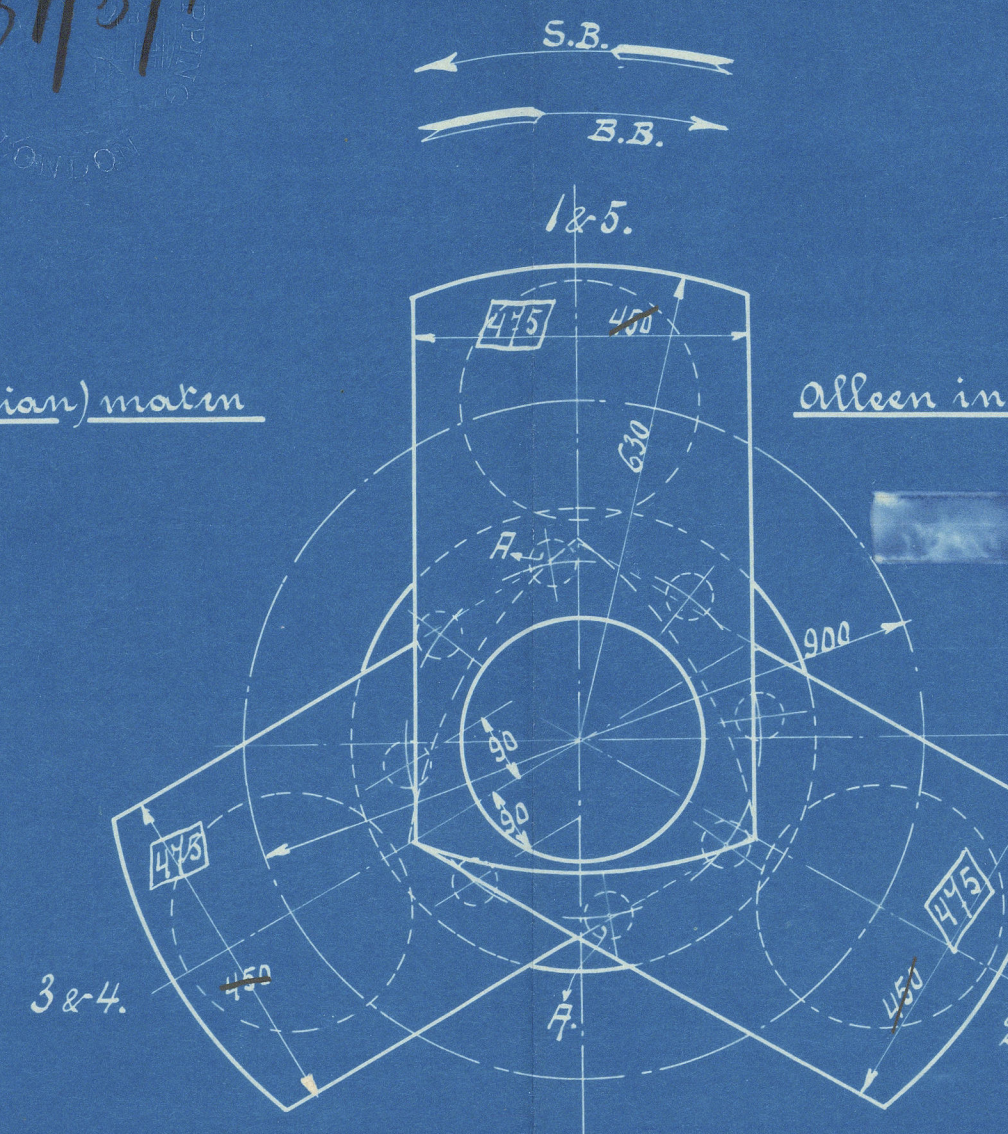

aanzicht in de richting
van pijl 2v.

11870
Franko

1:10, 1:1

Mr. S., "Sebastian"

$$\begin{array}{r} \text{D.M. } 6 \times 520 \\ 5 \quad 900 \end{array}$$

900

Lloyd's Register
Foundation

12079/12, 12156/12, 14029/12

Wicksport S.S. Whistler
Crankshaft.

RETAIN



© 2020
W777-0055

Lloyd's Register
Foundation