

1:8:02

Boilers
S.S. "Dorothea"
STOOMKETELS N° 343-344. TYPE S.S. "KATWYK"




all
ALLES SIEMENS MARTIN ZACHT STAAL
Constructie Recursen to
GECONSTRUEERD VOLGENS LLOYD'S RULES
Working Pressure
STOOMDRUK = 160 LBS PER SQ INCH = 11.25 KG PER CM²


Seel
SCHAAL 1 1/2

Glinck
MATERIAAL TREKSTERKTE
Shell
Romp-Strippen en Frontplaten 27 of 30 ons
Vlamkist platen 26 of 30
Combustion chamber plates

DE SCHIEDERMAATSCHAP
"DESCHDELDE"
28 JUL 02
VLISSEN

Heating surface
VERW. OPPERVLAK.
Gruis esterneel
PYLEN UITW. 1440
Comb. chamber
VAMKASTEN 222
Furnace
VUREN 108
Gruis surface 1770
ROOSTER OPP. 54
Area through tubes 4.4
DOORTOCHT PYLEN 12.3

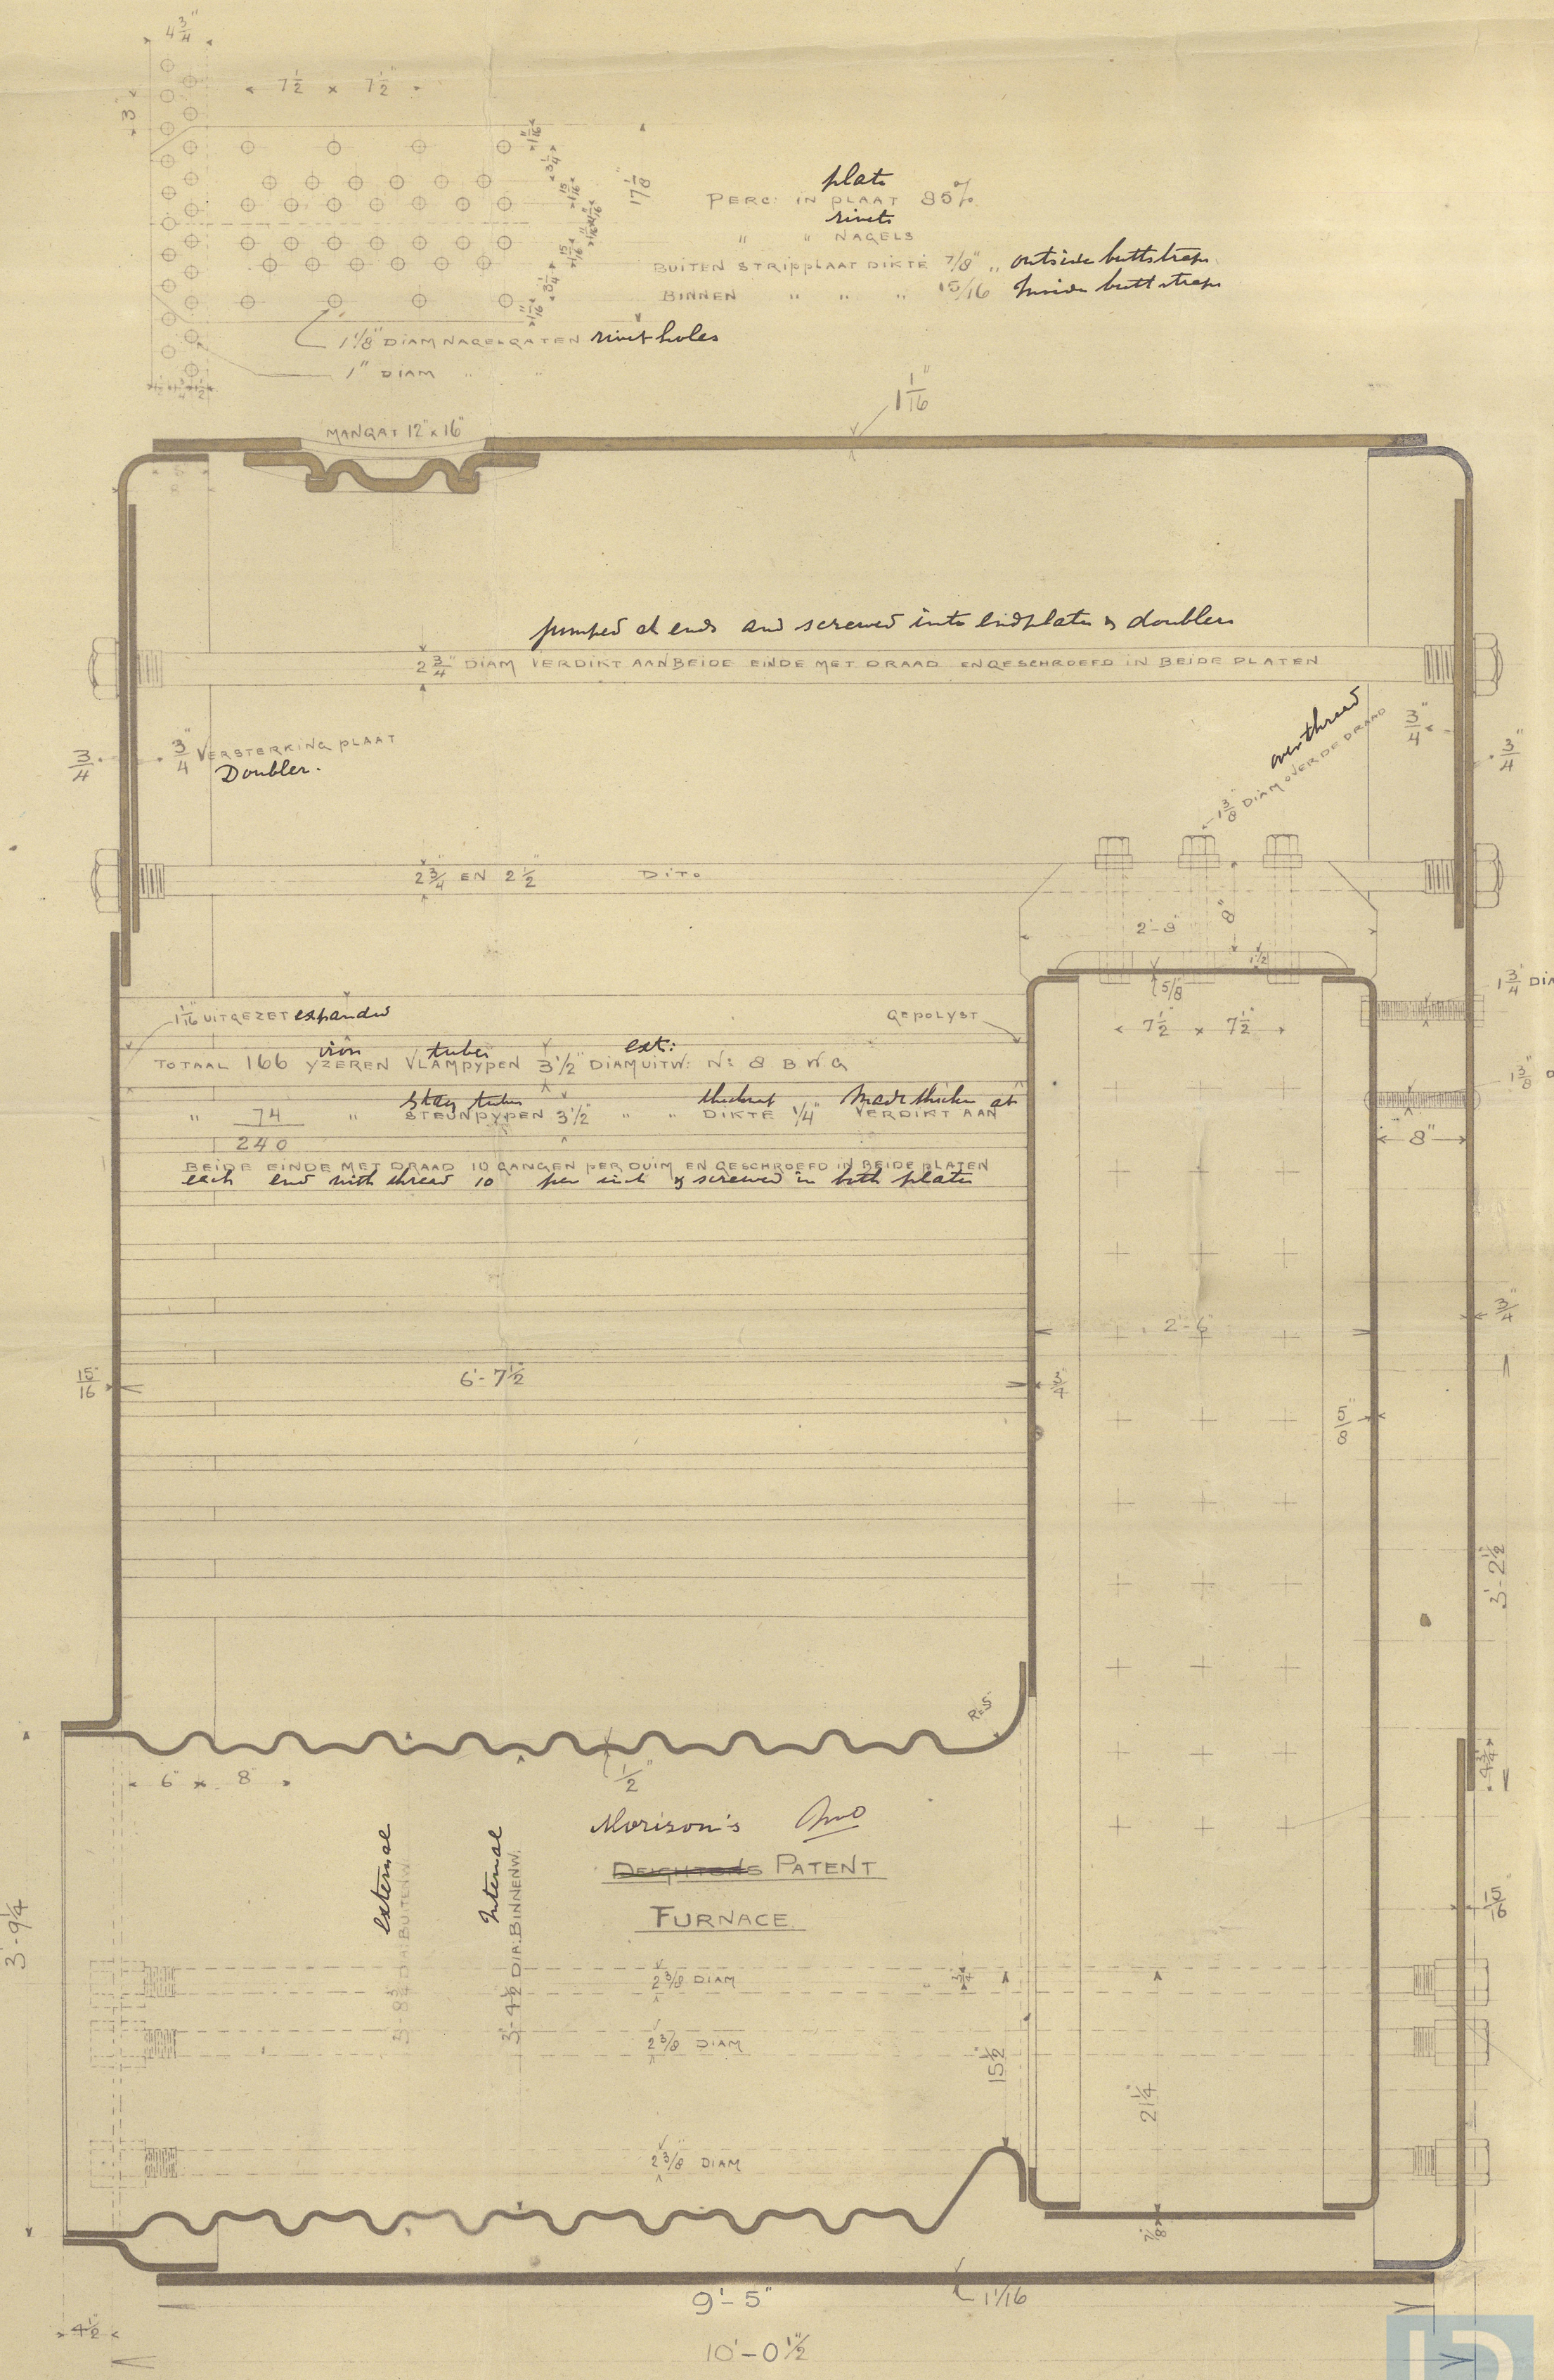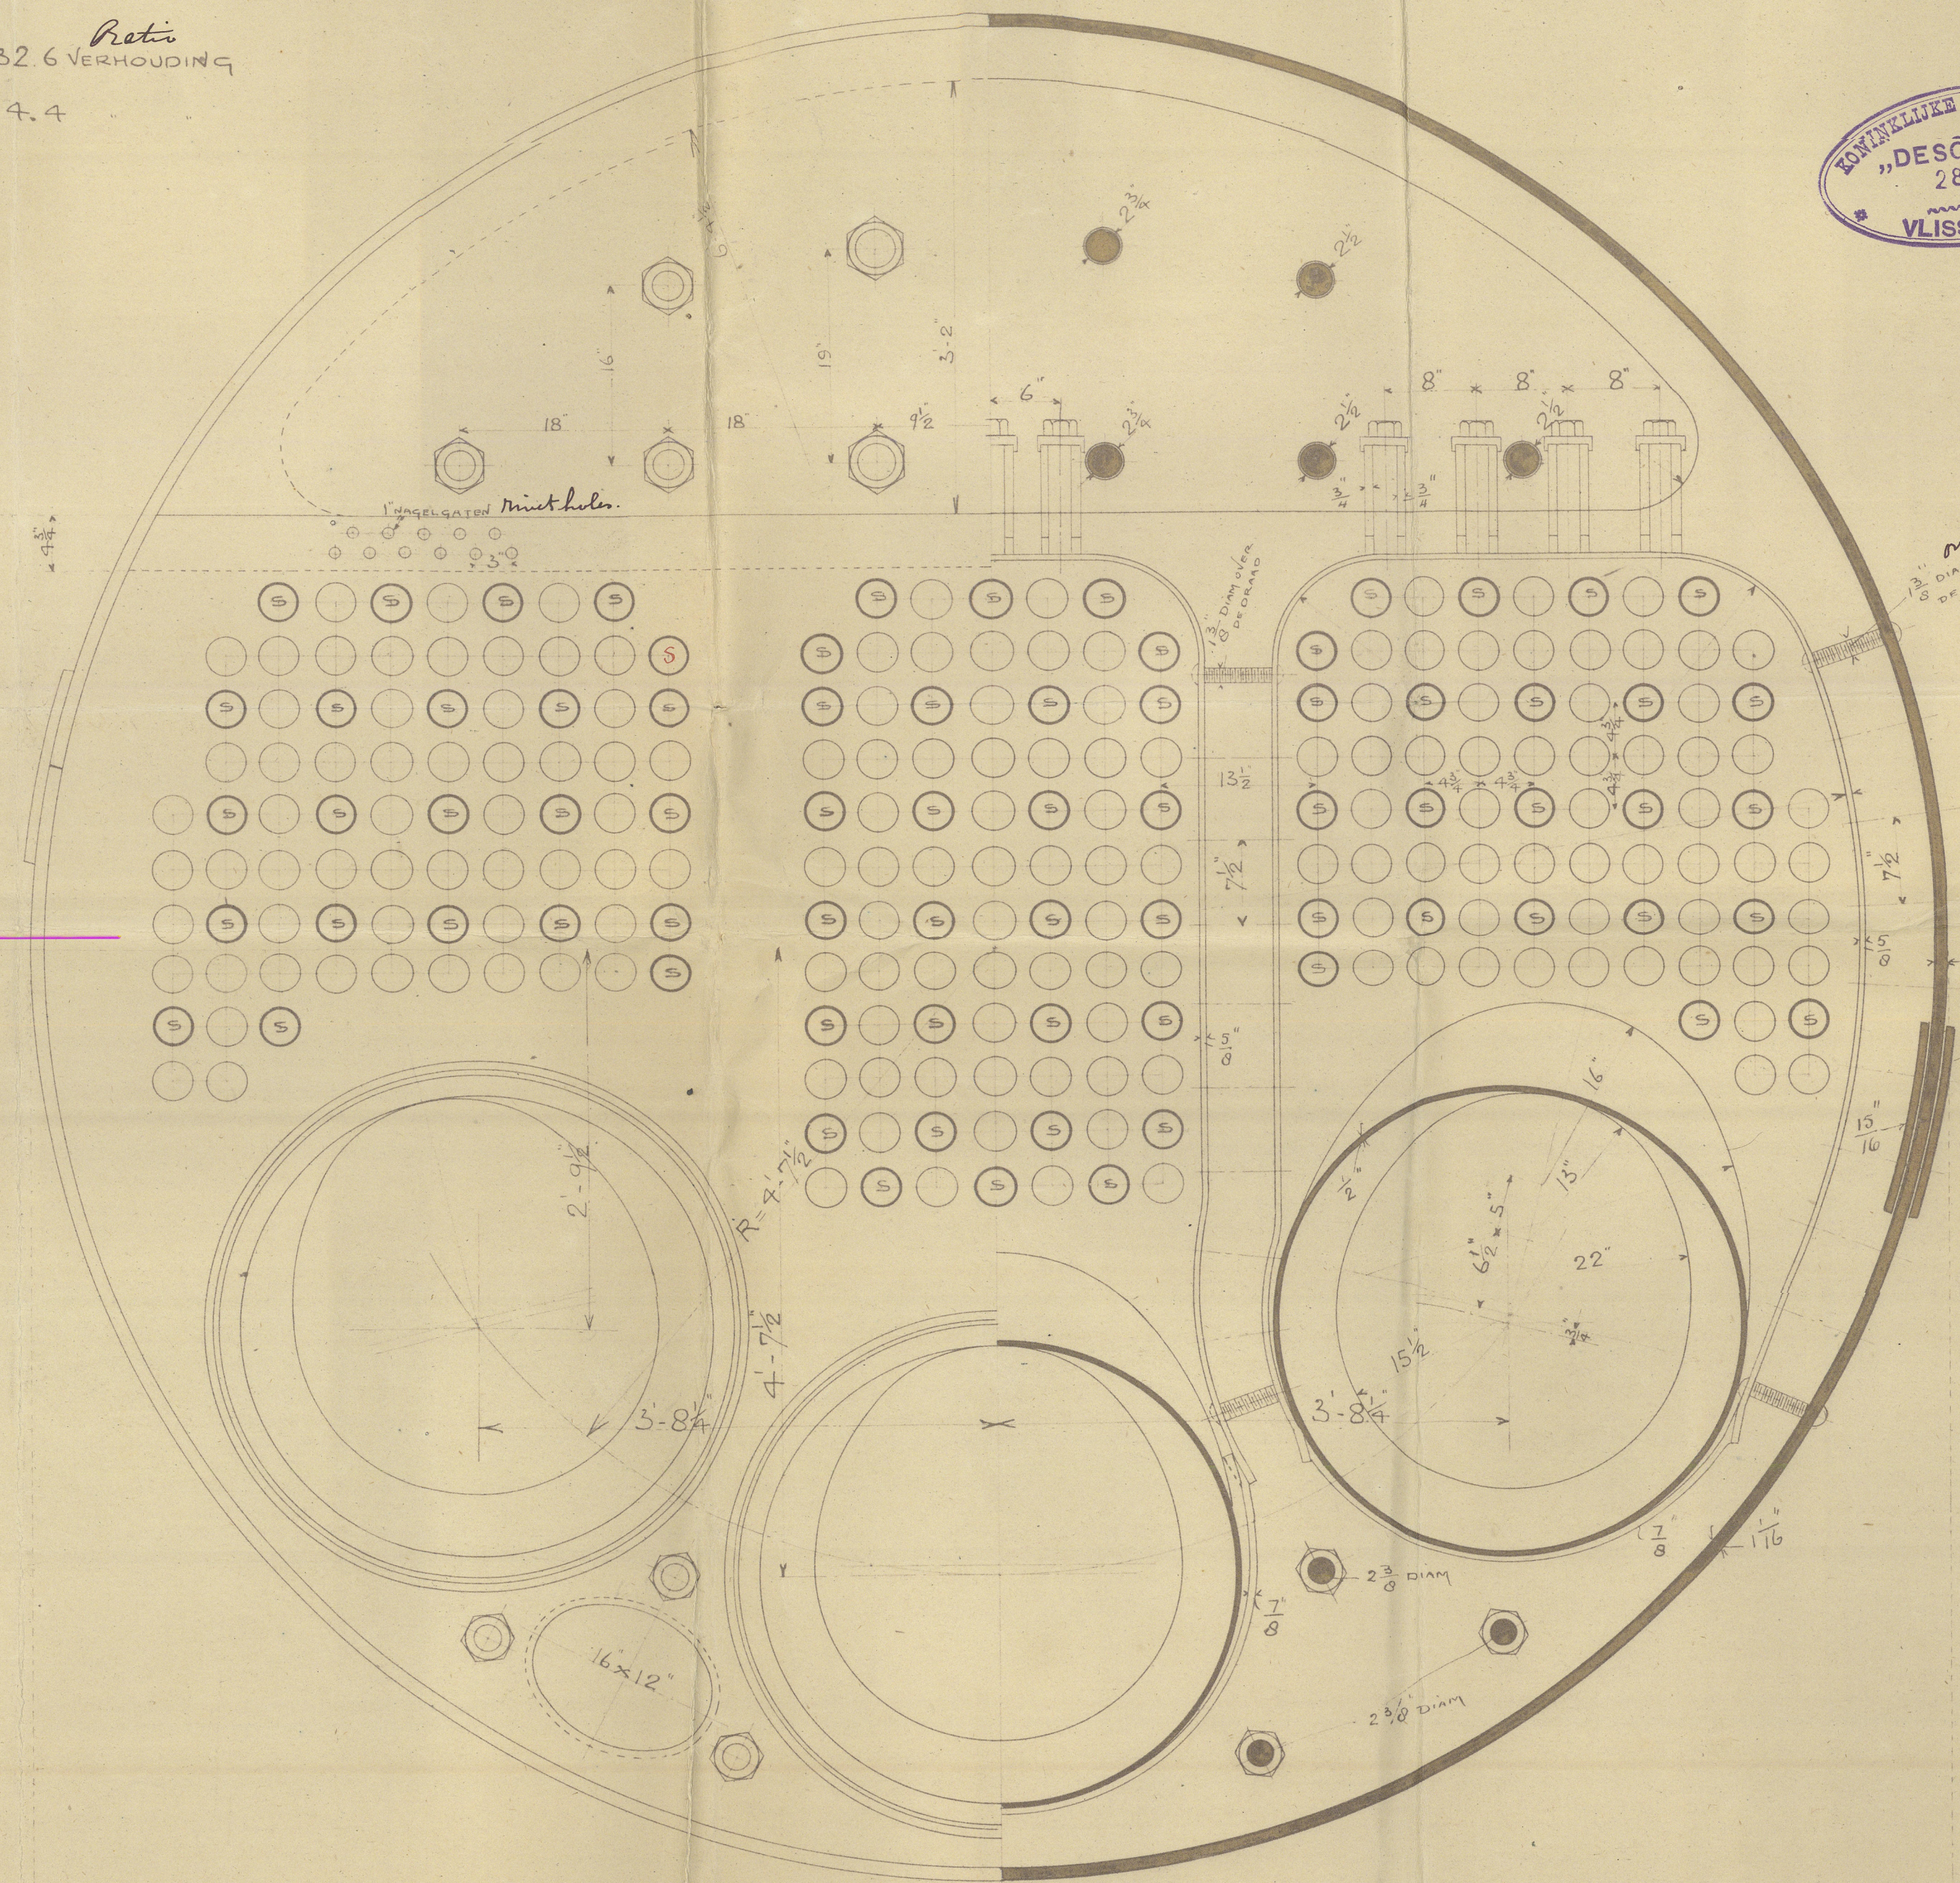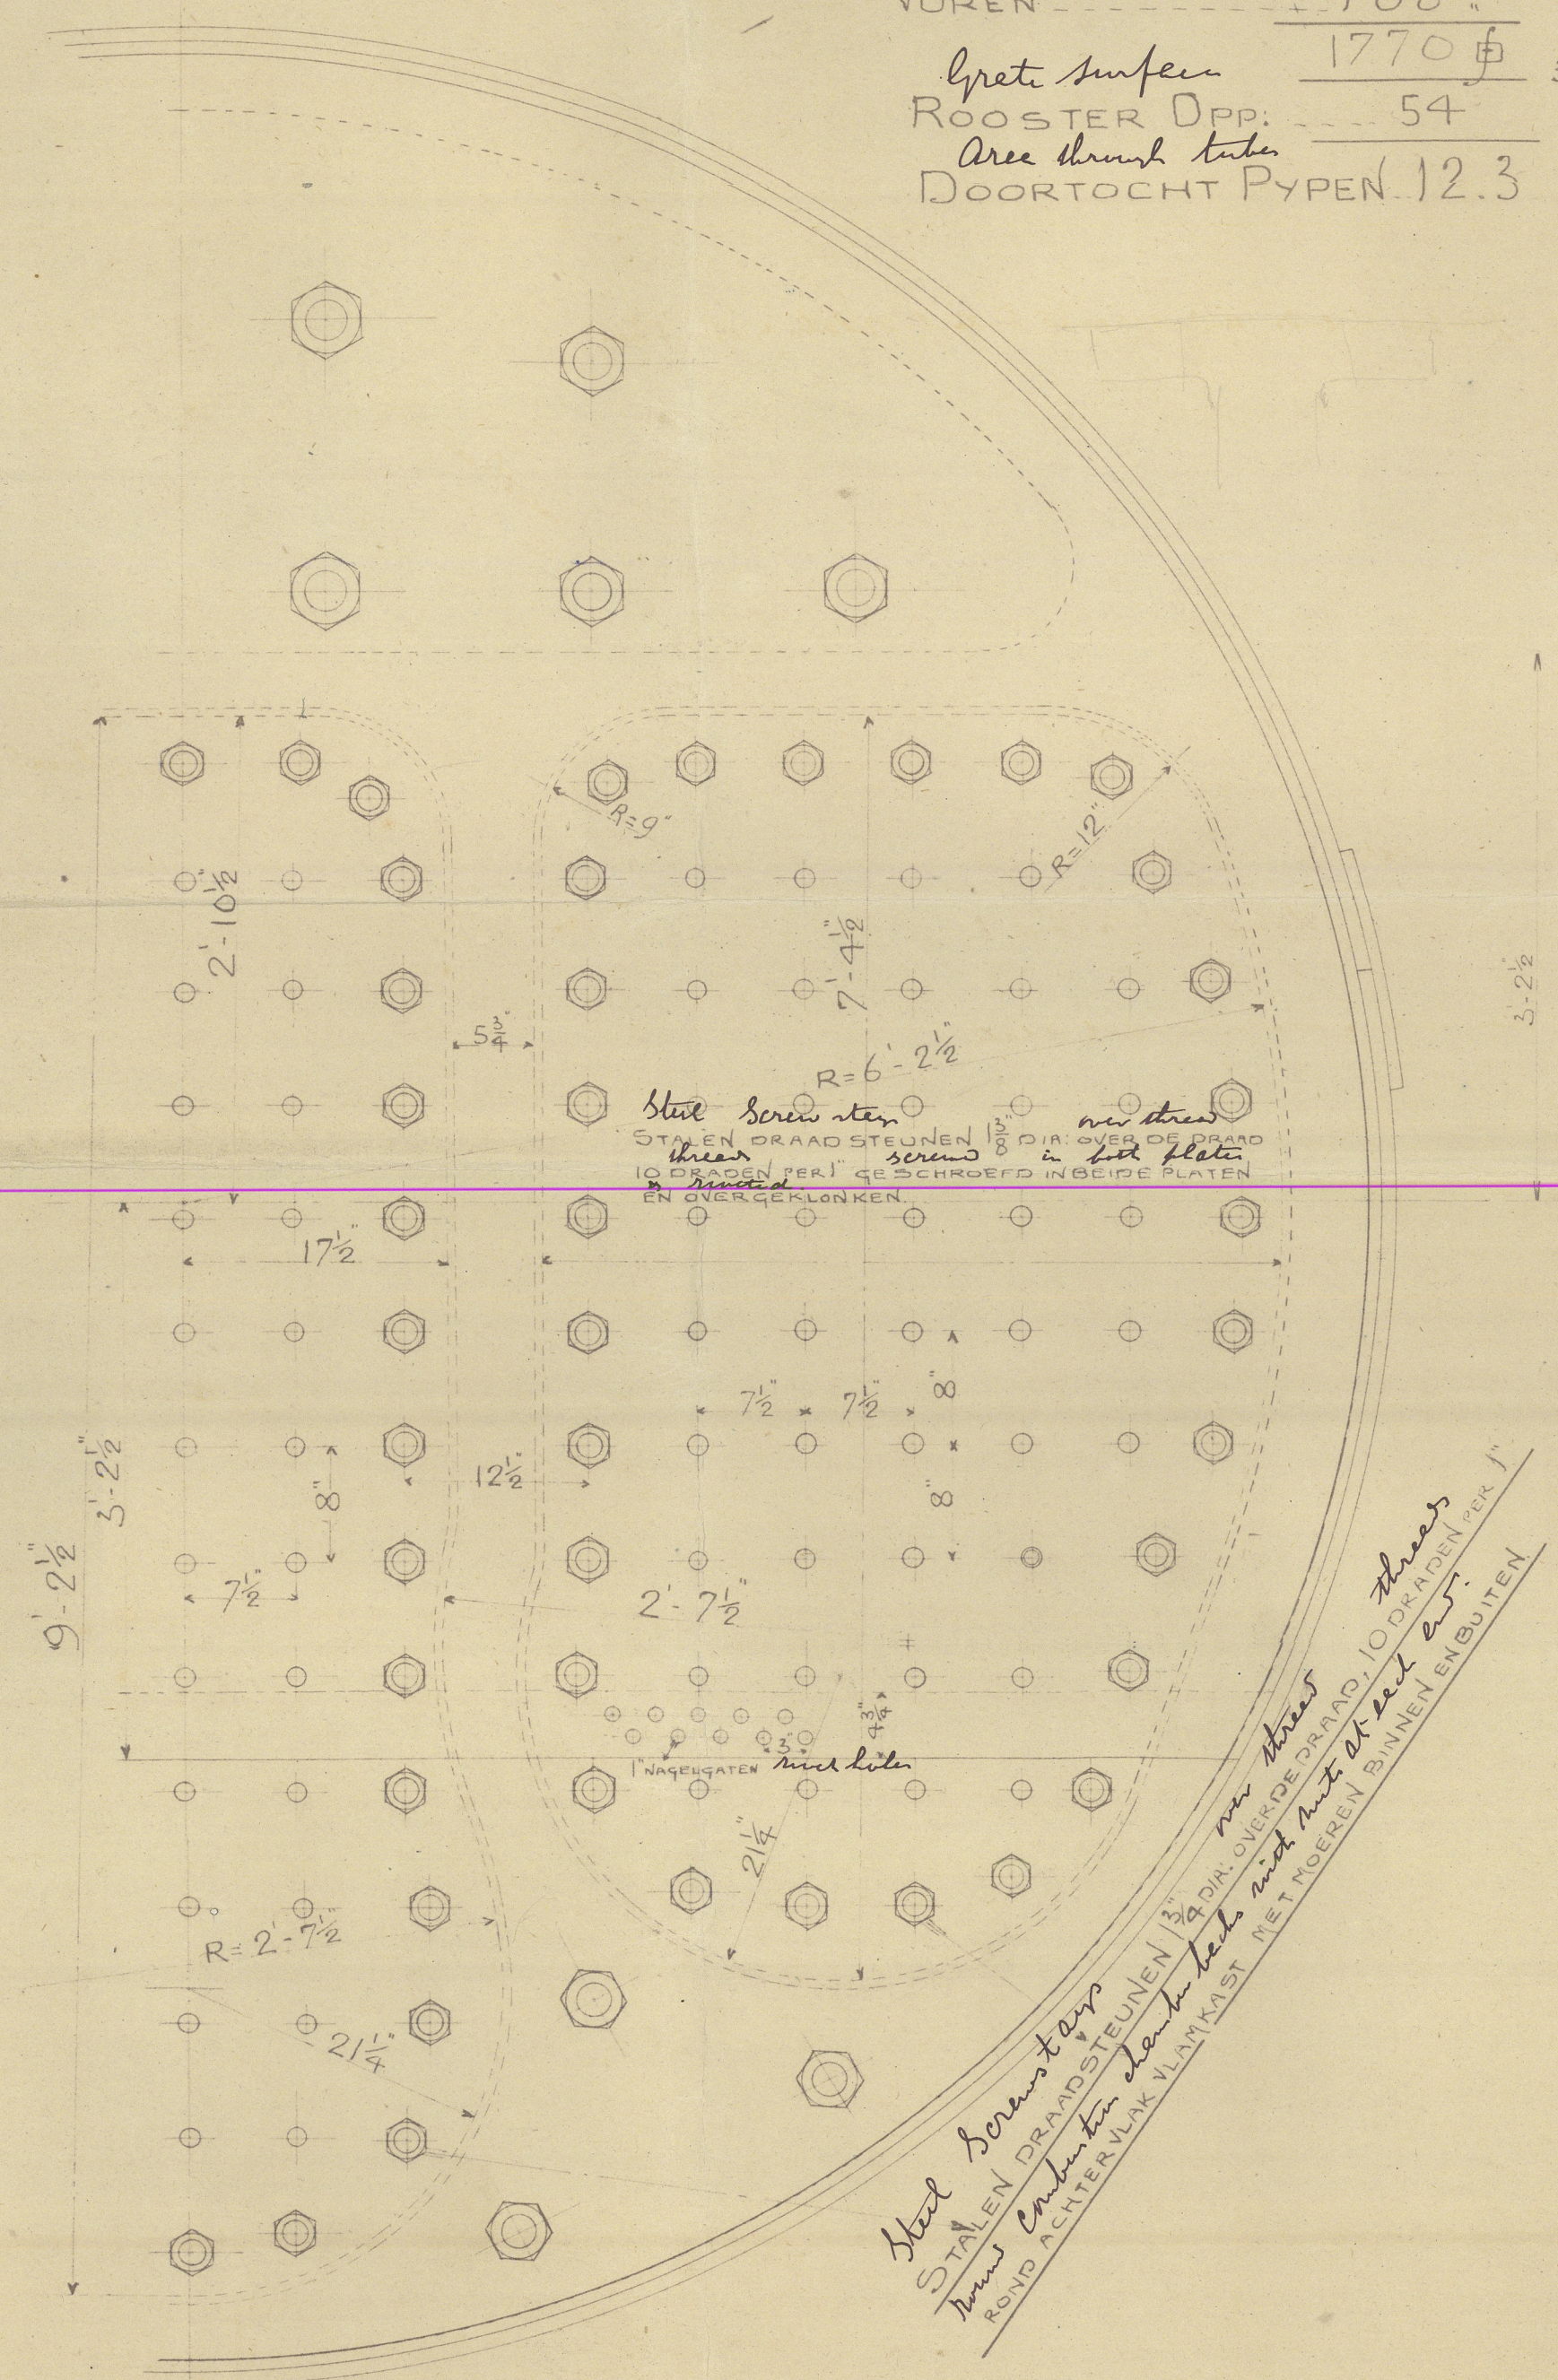

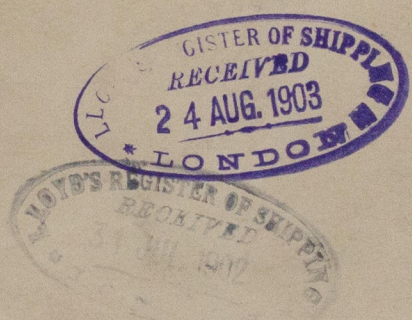

S.S. "Dorothea"
Main boilers.
Port of Rotterdam
Report N^o 3713.

RETAIN

W872-0040

