


2 SEP 1935

I # 3203
Deutsche Schiff- und Maschinenbau
Aktiengesellschaft
Werk: Act. Ges. „Weser“
24. 8. 35

Anordnung der Kessel im Walschiff S. 914.

M.: 1:50.

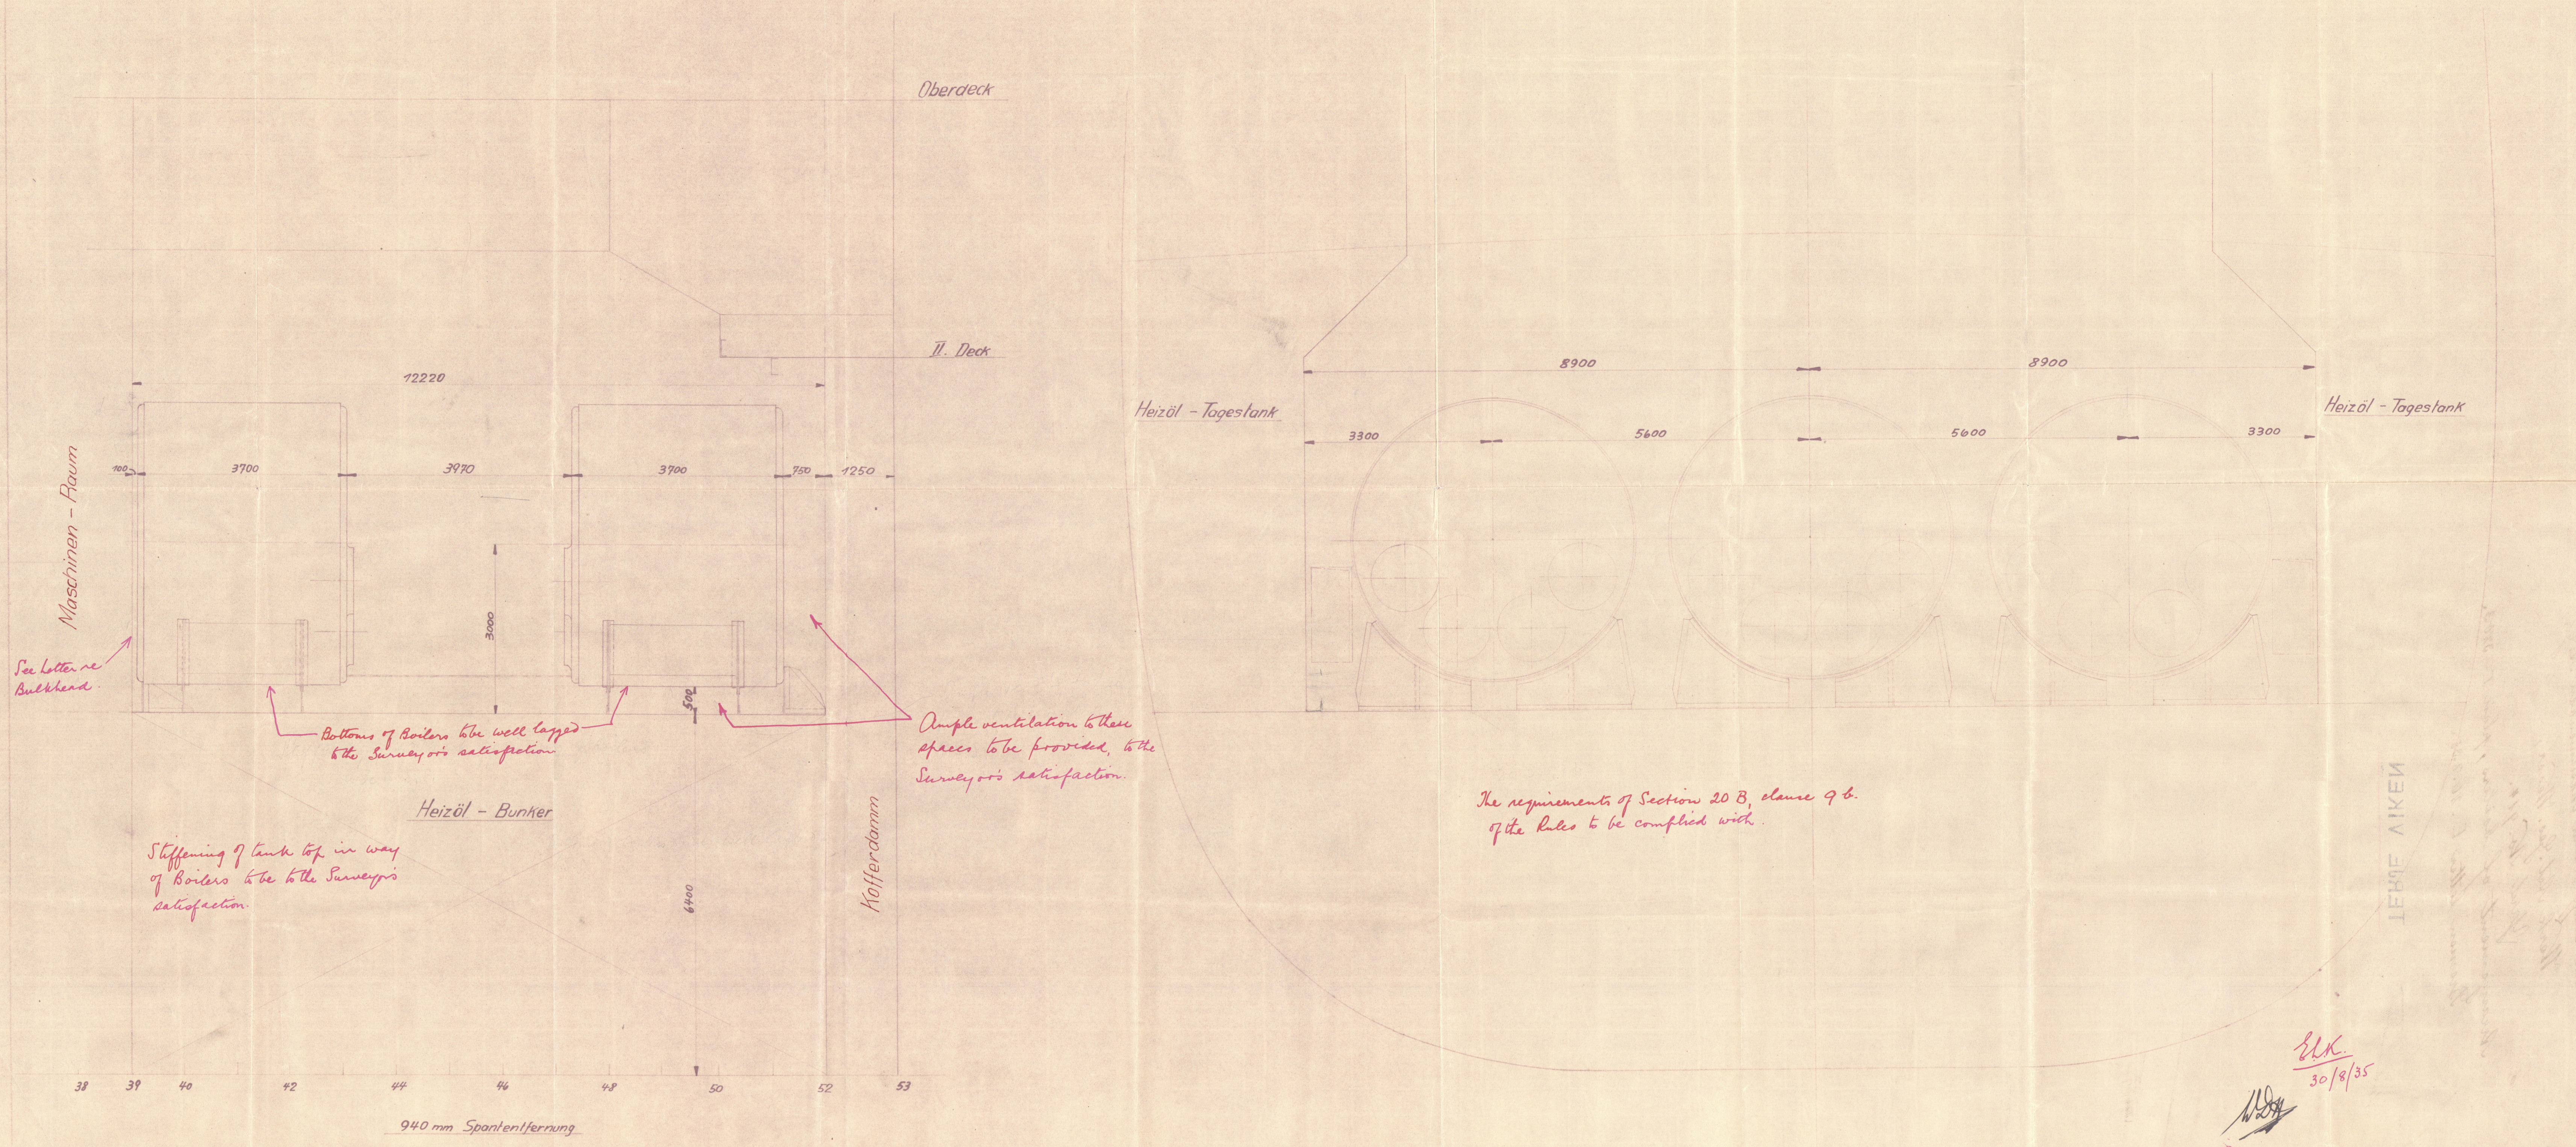

W91-0147

Messrs. Deutsche Schiff- und Maschinenbau A.G.,
Werke Act. Ges. Weser,
Yard No. 914.
Arrangement of boilers, plan I-3403.
Bremen letter E. 26.8.35.

TERJE VIKEN

W91-0147



© 2020

Lloyd's Register
Foundation