


### Longitudinal plan and Lower decks.

1:100

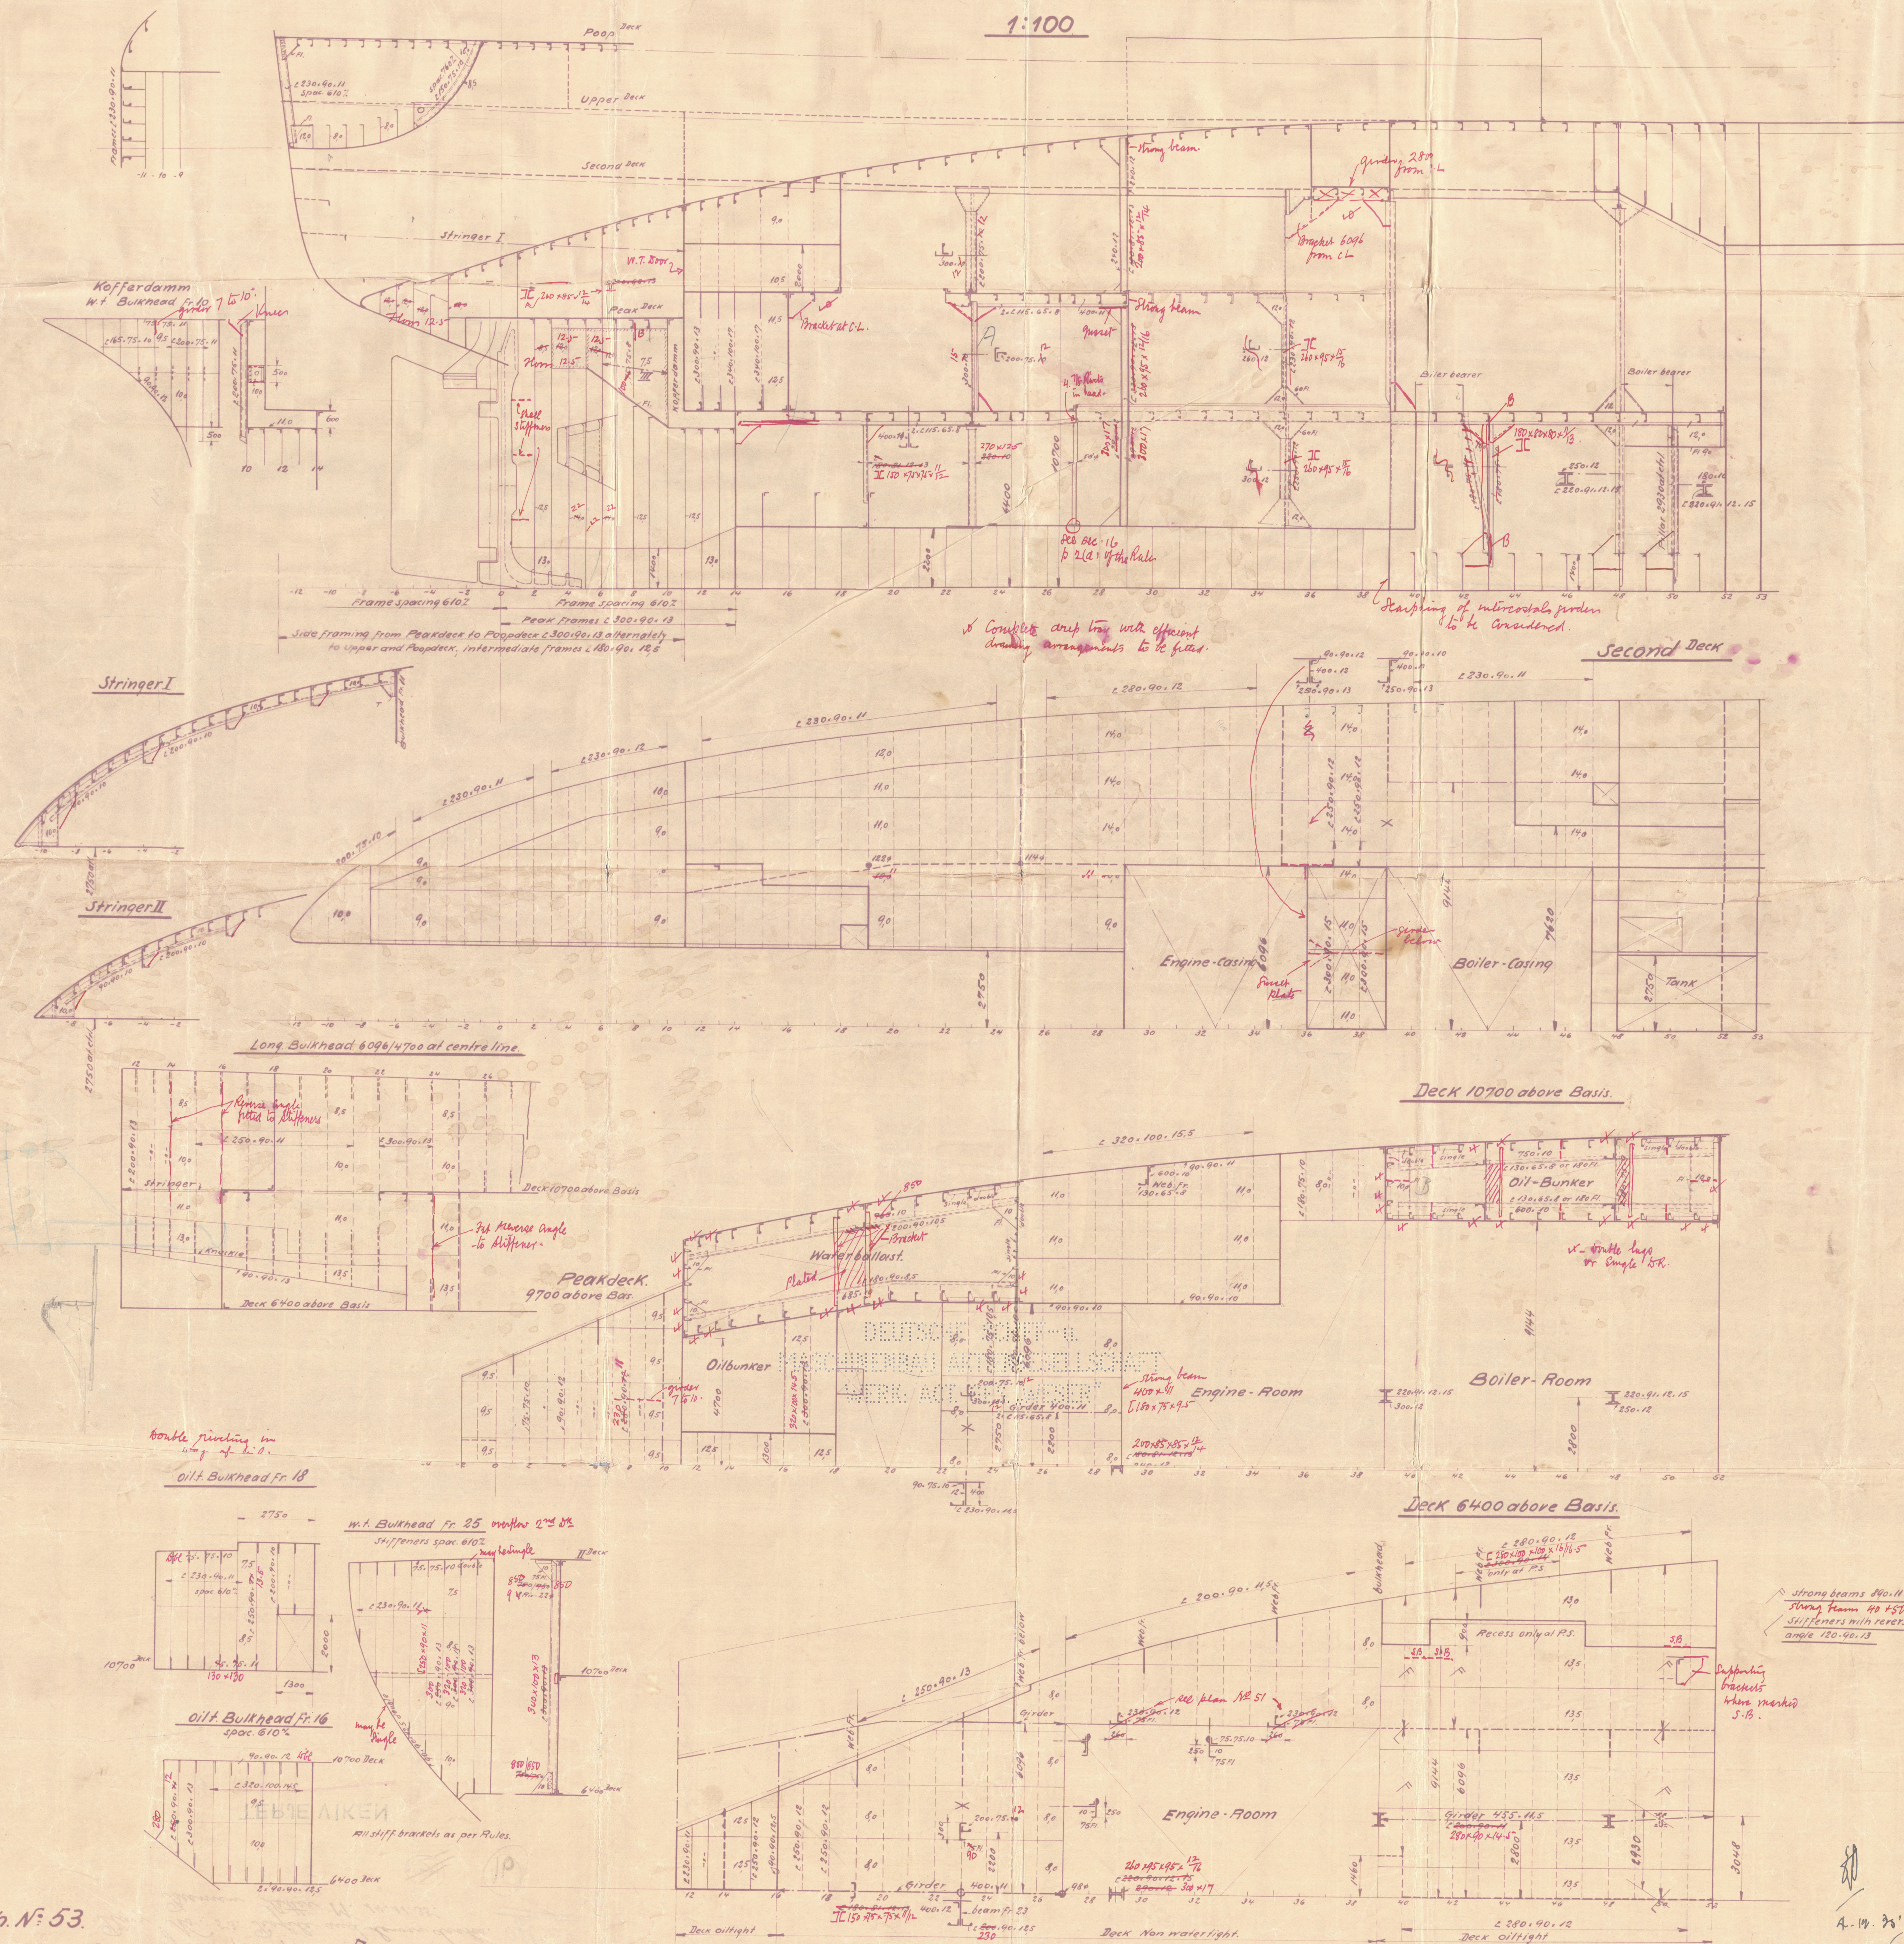

Zeich. N<sup>o</sup> 53.

Deschimag Werk "A. G. Weser" Bremen 13. 11. 35. *Wb*

Deutsche Schiff- und  
Maschinenbau Aktiengesellschaft  
Werk: Act. Ges. „Weser“  
BREMEN  
13. NOV. 1935 ©  
Konstruktionsbüro  
für Handelsschiffe

© 2020

© Lloyd's Register Foundation




Deschinag, Werk A. G. Weser,  
Yard No. 914.

No. 53. Profile and lower decks. aft end  
Bremen Letter M. 14.11.35.



16

TERJE VIKEN

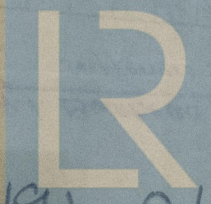

© 2020

Lloyd's Register  
Foundation

W91-01870