

échelle de 0.05 pas mètre

per Sec. 12a

W932-0128

FORGES ET CHANTIERS
de la Méditerranée
HAVRE





M/s Colbert.

Steamer 377 feet
Cargo boat 7200 tons dead weight
for Mr Grosod.

Cargo boat de 7.200 t⁺ de port en lourd

Midship section

Coupe au Maître

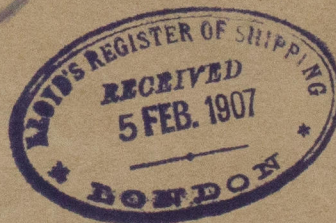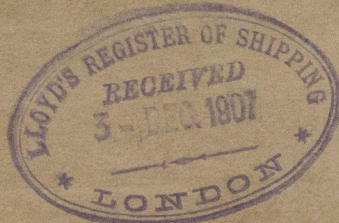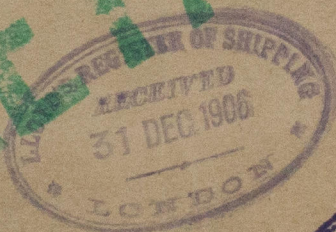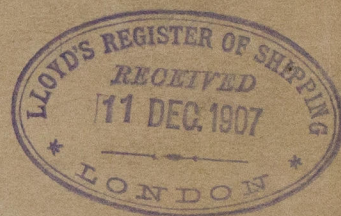

© 2021


Lloyd's Register
Foundation

W932-0128



Board 16
Gallied 203
at A. & A. R.
3 1/2 et 3 rangs de rivets

need to call bulkhead
milieu maintenu jusqu'à la
toles are reduced of 1/20 in thickness
Épaisseur de ces toles a été réduite

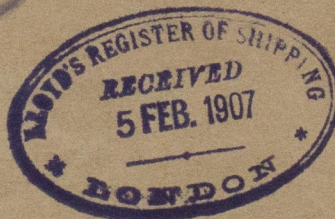

© 2021

Lloyd's Register
Foundation