

# KETELS №457-458

GECONSTRUEERD VOLGENS DE REGELS VAN BRITISH LLOYD.

ALLES SIEMENS MARTIN ZACHT STAAL

STOOMDRUK 180 L.B.S. = 12,7 KG. PER CM<sup>2</sup>

VERW. OPPERVLAK PER KETEL

PYPEN UITW. 1200 VOET<sup>2</sup>



VLAMKASTEN. 138 ..

VOURGANGEN. 88 ..

TOTAAL 1446 VOET<sup>2</sup> = 134 M<sup>2</sup>

## MATERIAAL TREKSTERKTE

ROMP EN STRIPPEN.	28 - 32 TON = 44,1 - 50,4 KG. PER CM <sup>2</sup>
FRONTEN.	26 - 30 " = 41 - 47,3 " "
VLAMKASTEN.	26 - 30 " = 41 - 47,3 " "
VOURGANGEN.	26 - 30 " = 41 - 47,3 " "
ANKERBOUTEN.	28 - 32 " = 44,1 - 50,4 " "
STEEL BOUTEN.	26 - 30 " = 41 - 47,3 " "
KLINKNAGELS.	24 " = 37,8 " "

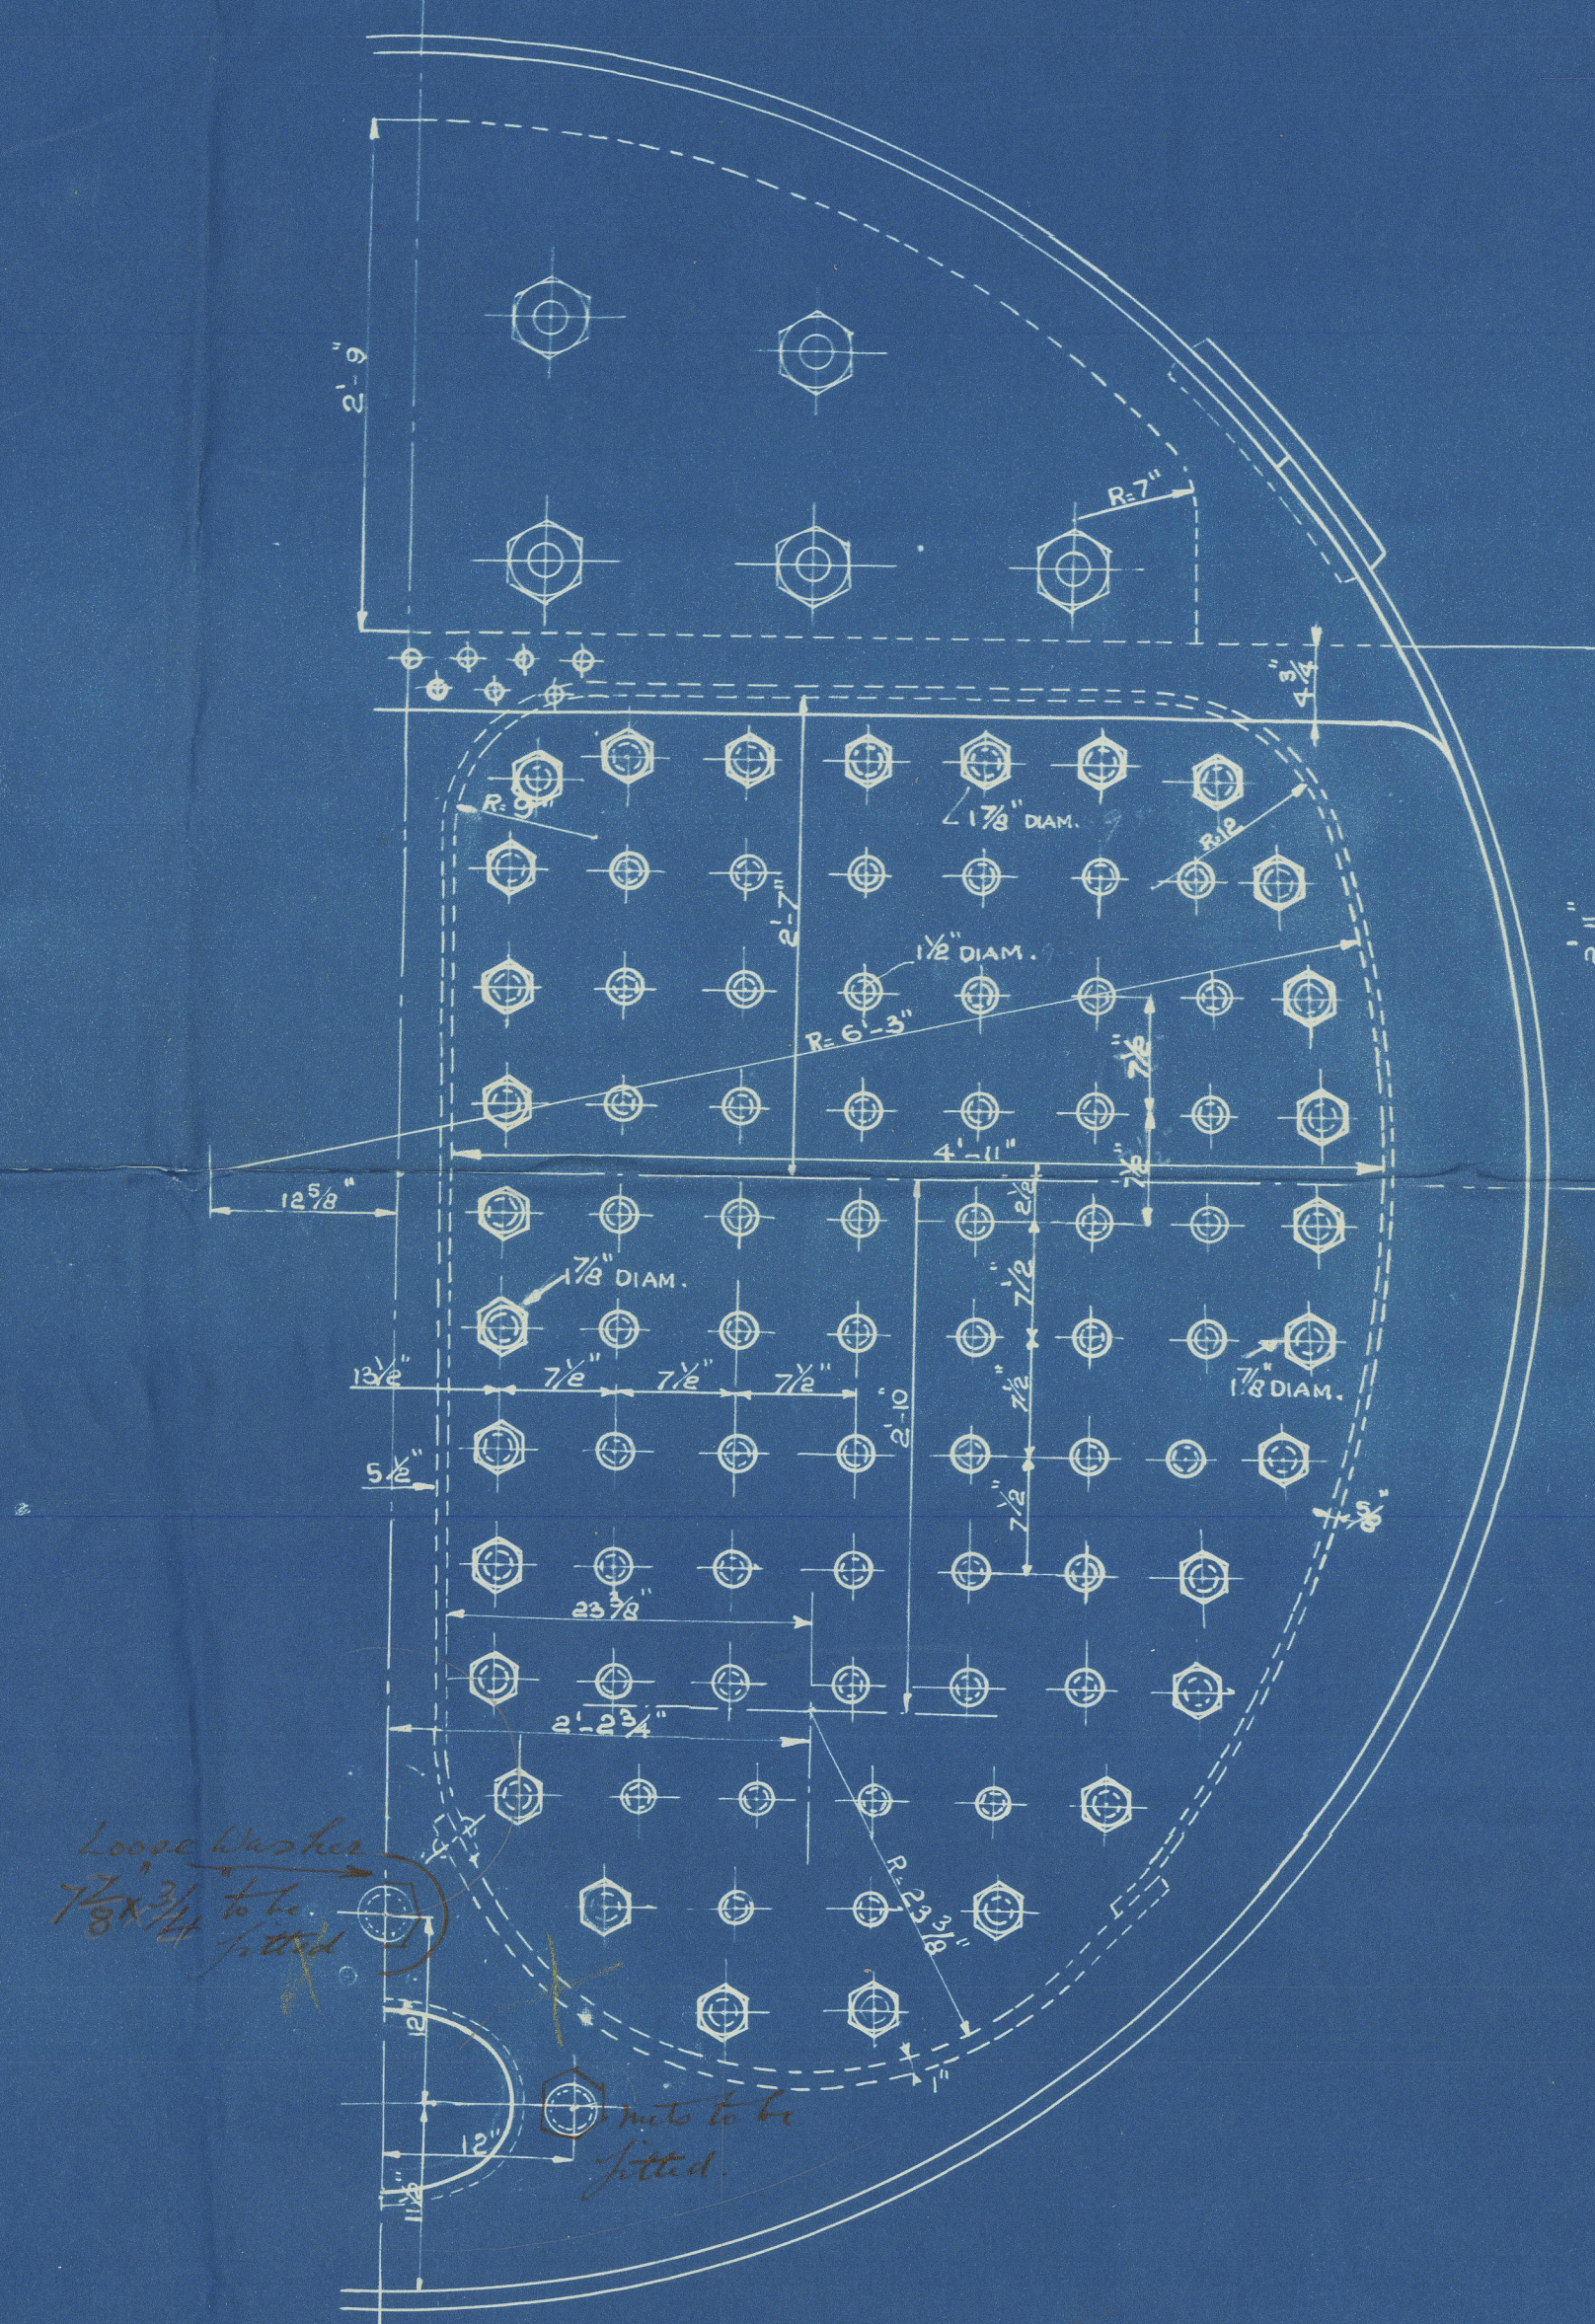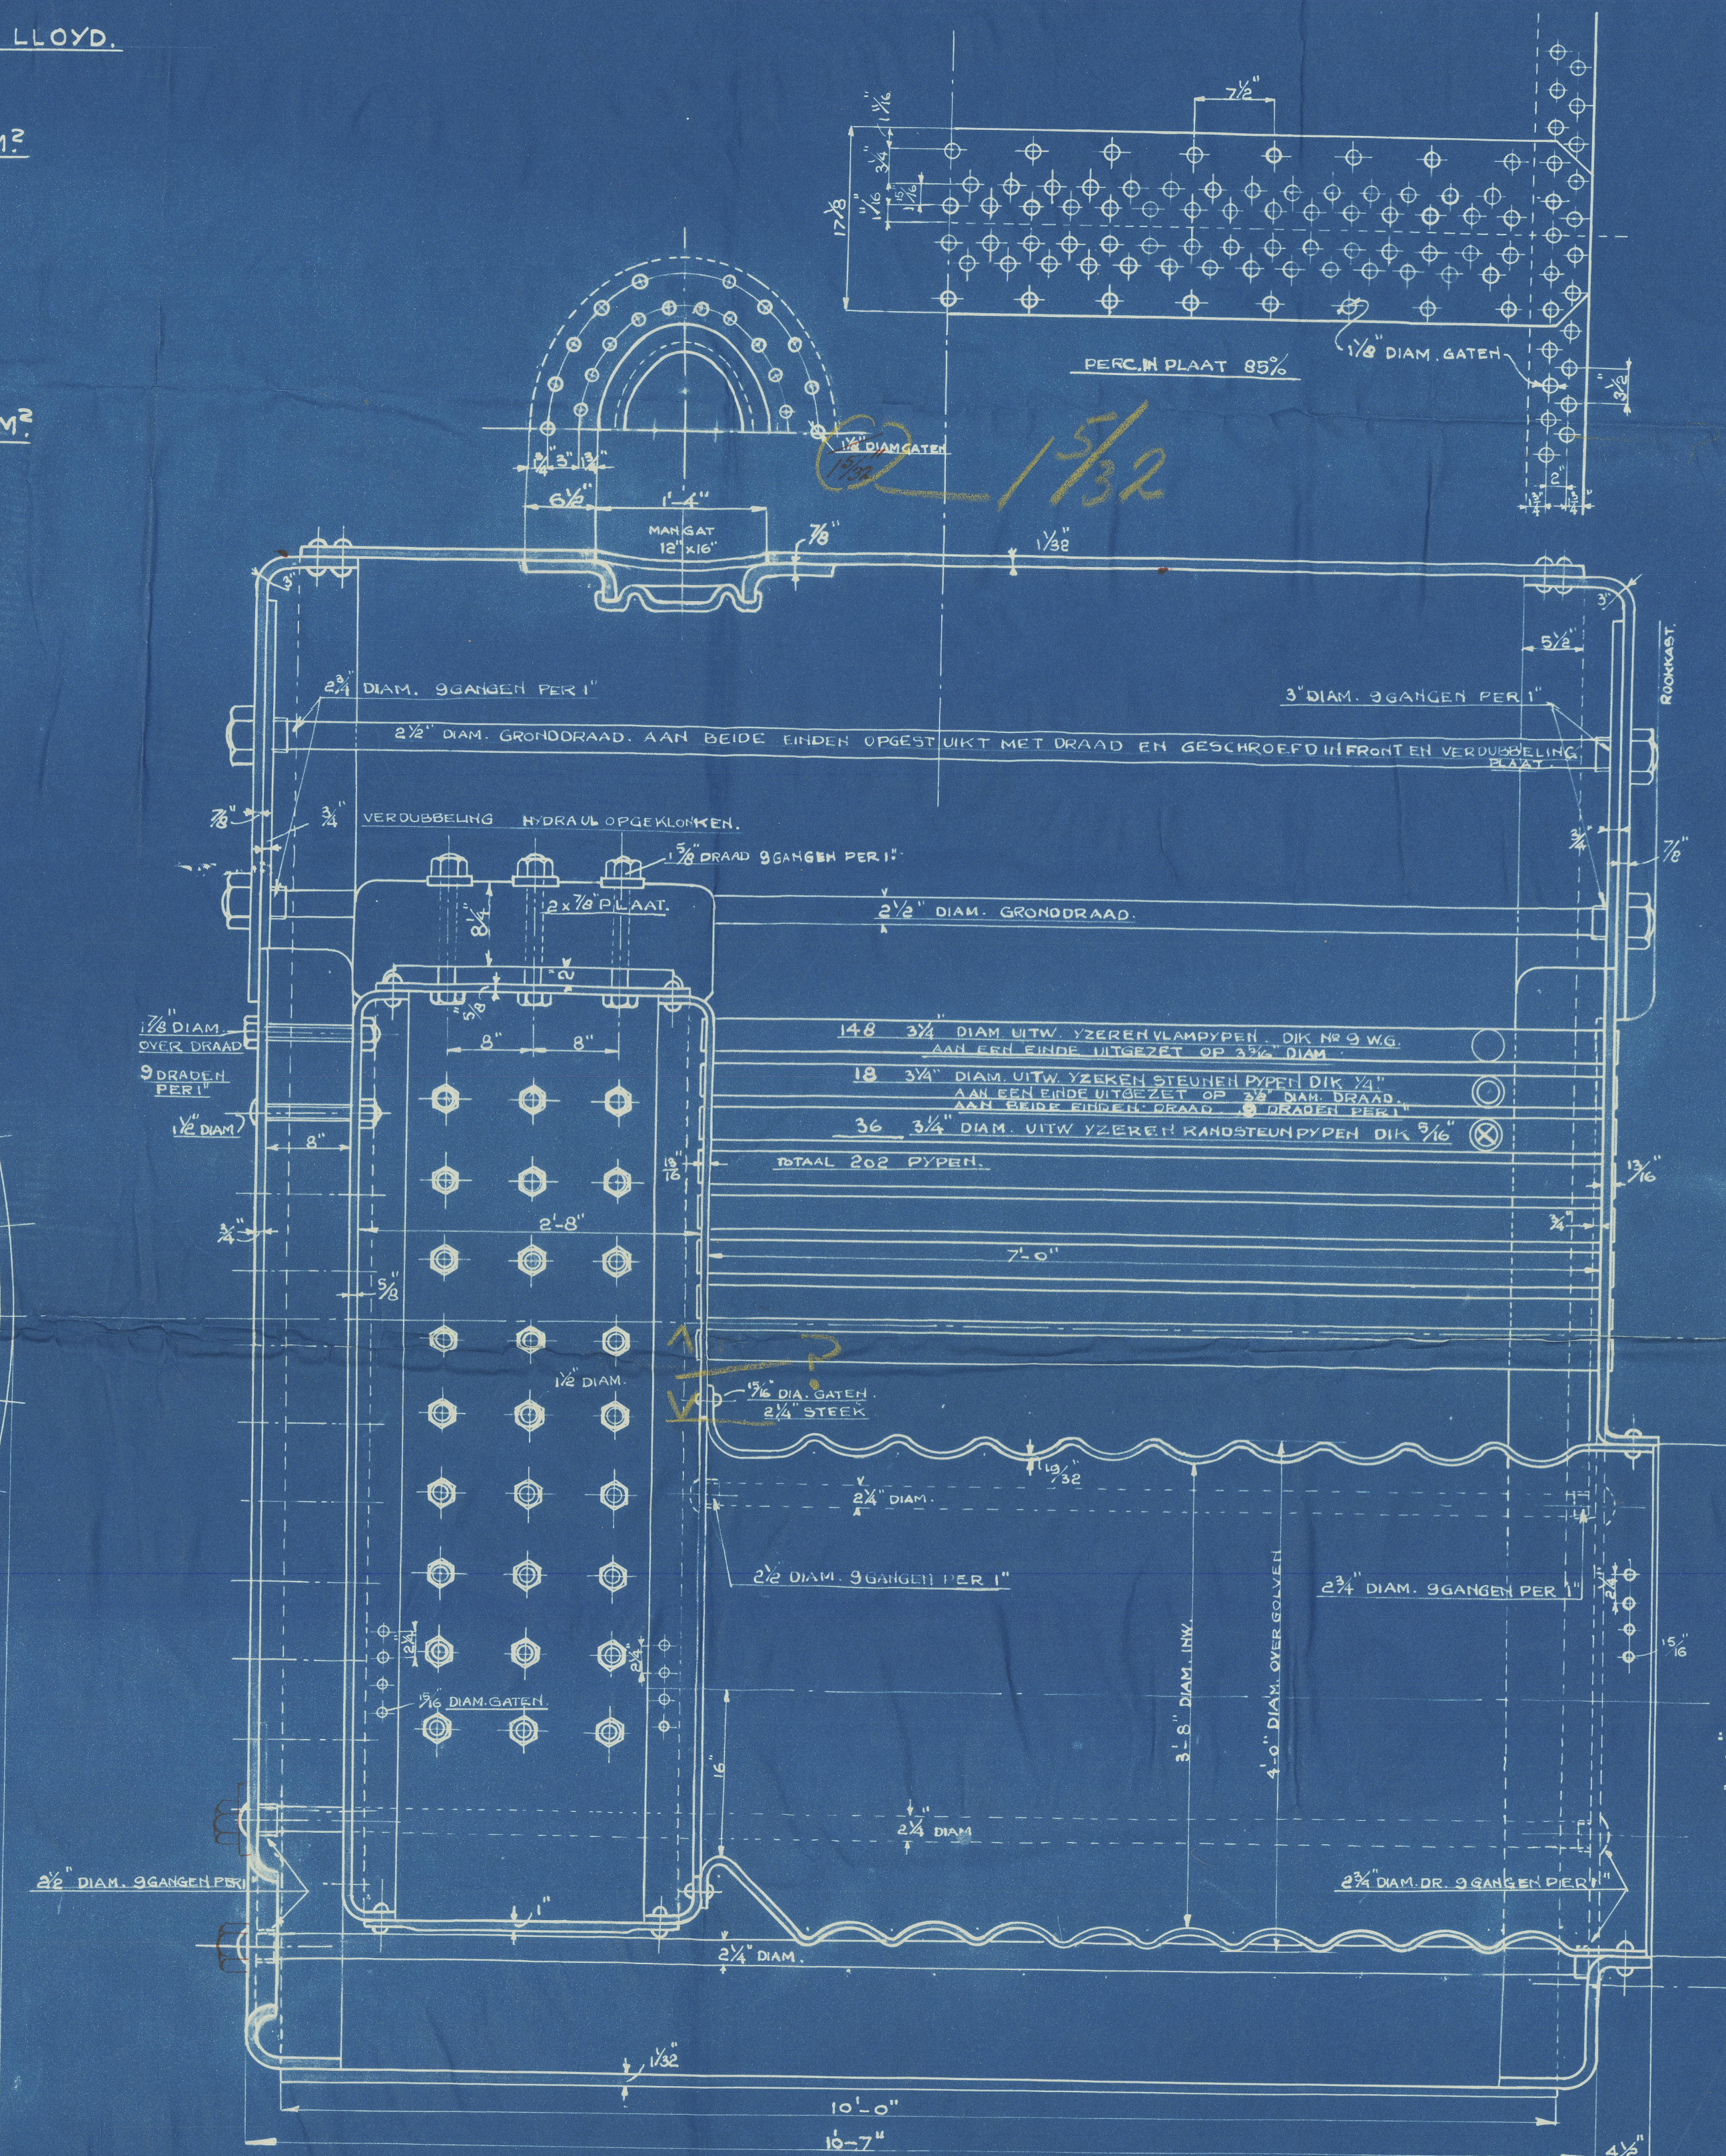

Deze tekening zonder onze uitdrukkelijke toestemming NIET geheel of gedeeltelijk te kopiëren, noch aan derden ter inzage te geven.

K.457-458		27.6.27	
VOOR		TE VERRAARDIGEN DATUM	
AFGEGEVEN		AFGEGEVEN	
VERZEND NO		DATUM AFGIFTE	
7439		27.6.27	
ROTH DROOGDOK Mij.		AFD. WERKTUIGBOUW	
TEKEN NO 8074		SCHAAL 1:1.0	
STOOMKETEL			
GET DOOR		DATUM	
AFGEGEVEN		AFGEGEVEN	
VERZEND NO		DATUM AFGIFTE	
7439		27.6.27	

W 96-0045




Boxer N° 457 & 458

intended

for 5/3. "Gouardeland"

N° 70530 in RB

W96-0045



© 2020

Lloyd's Register  
Foundation